



2.Hluti

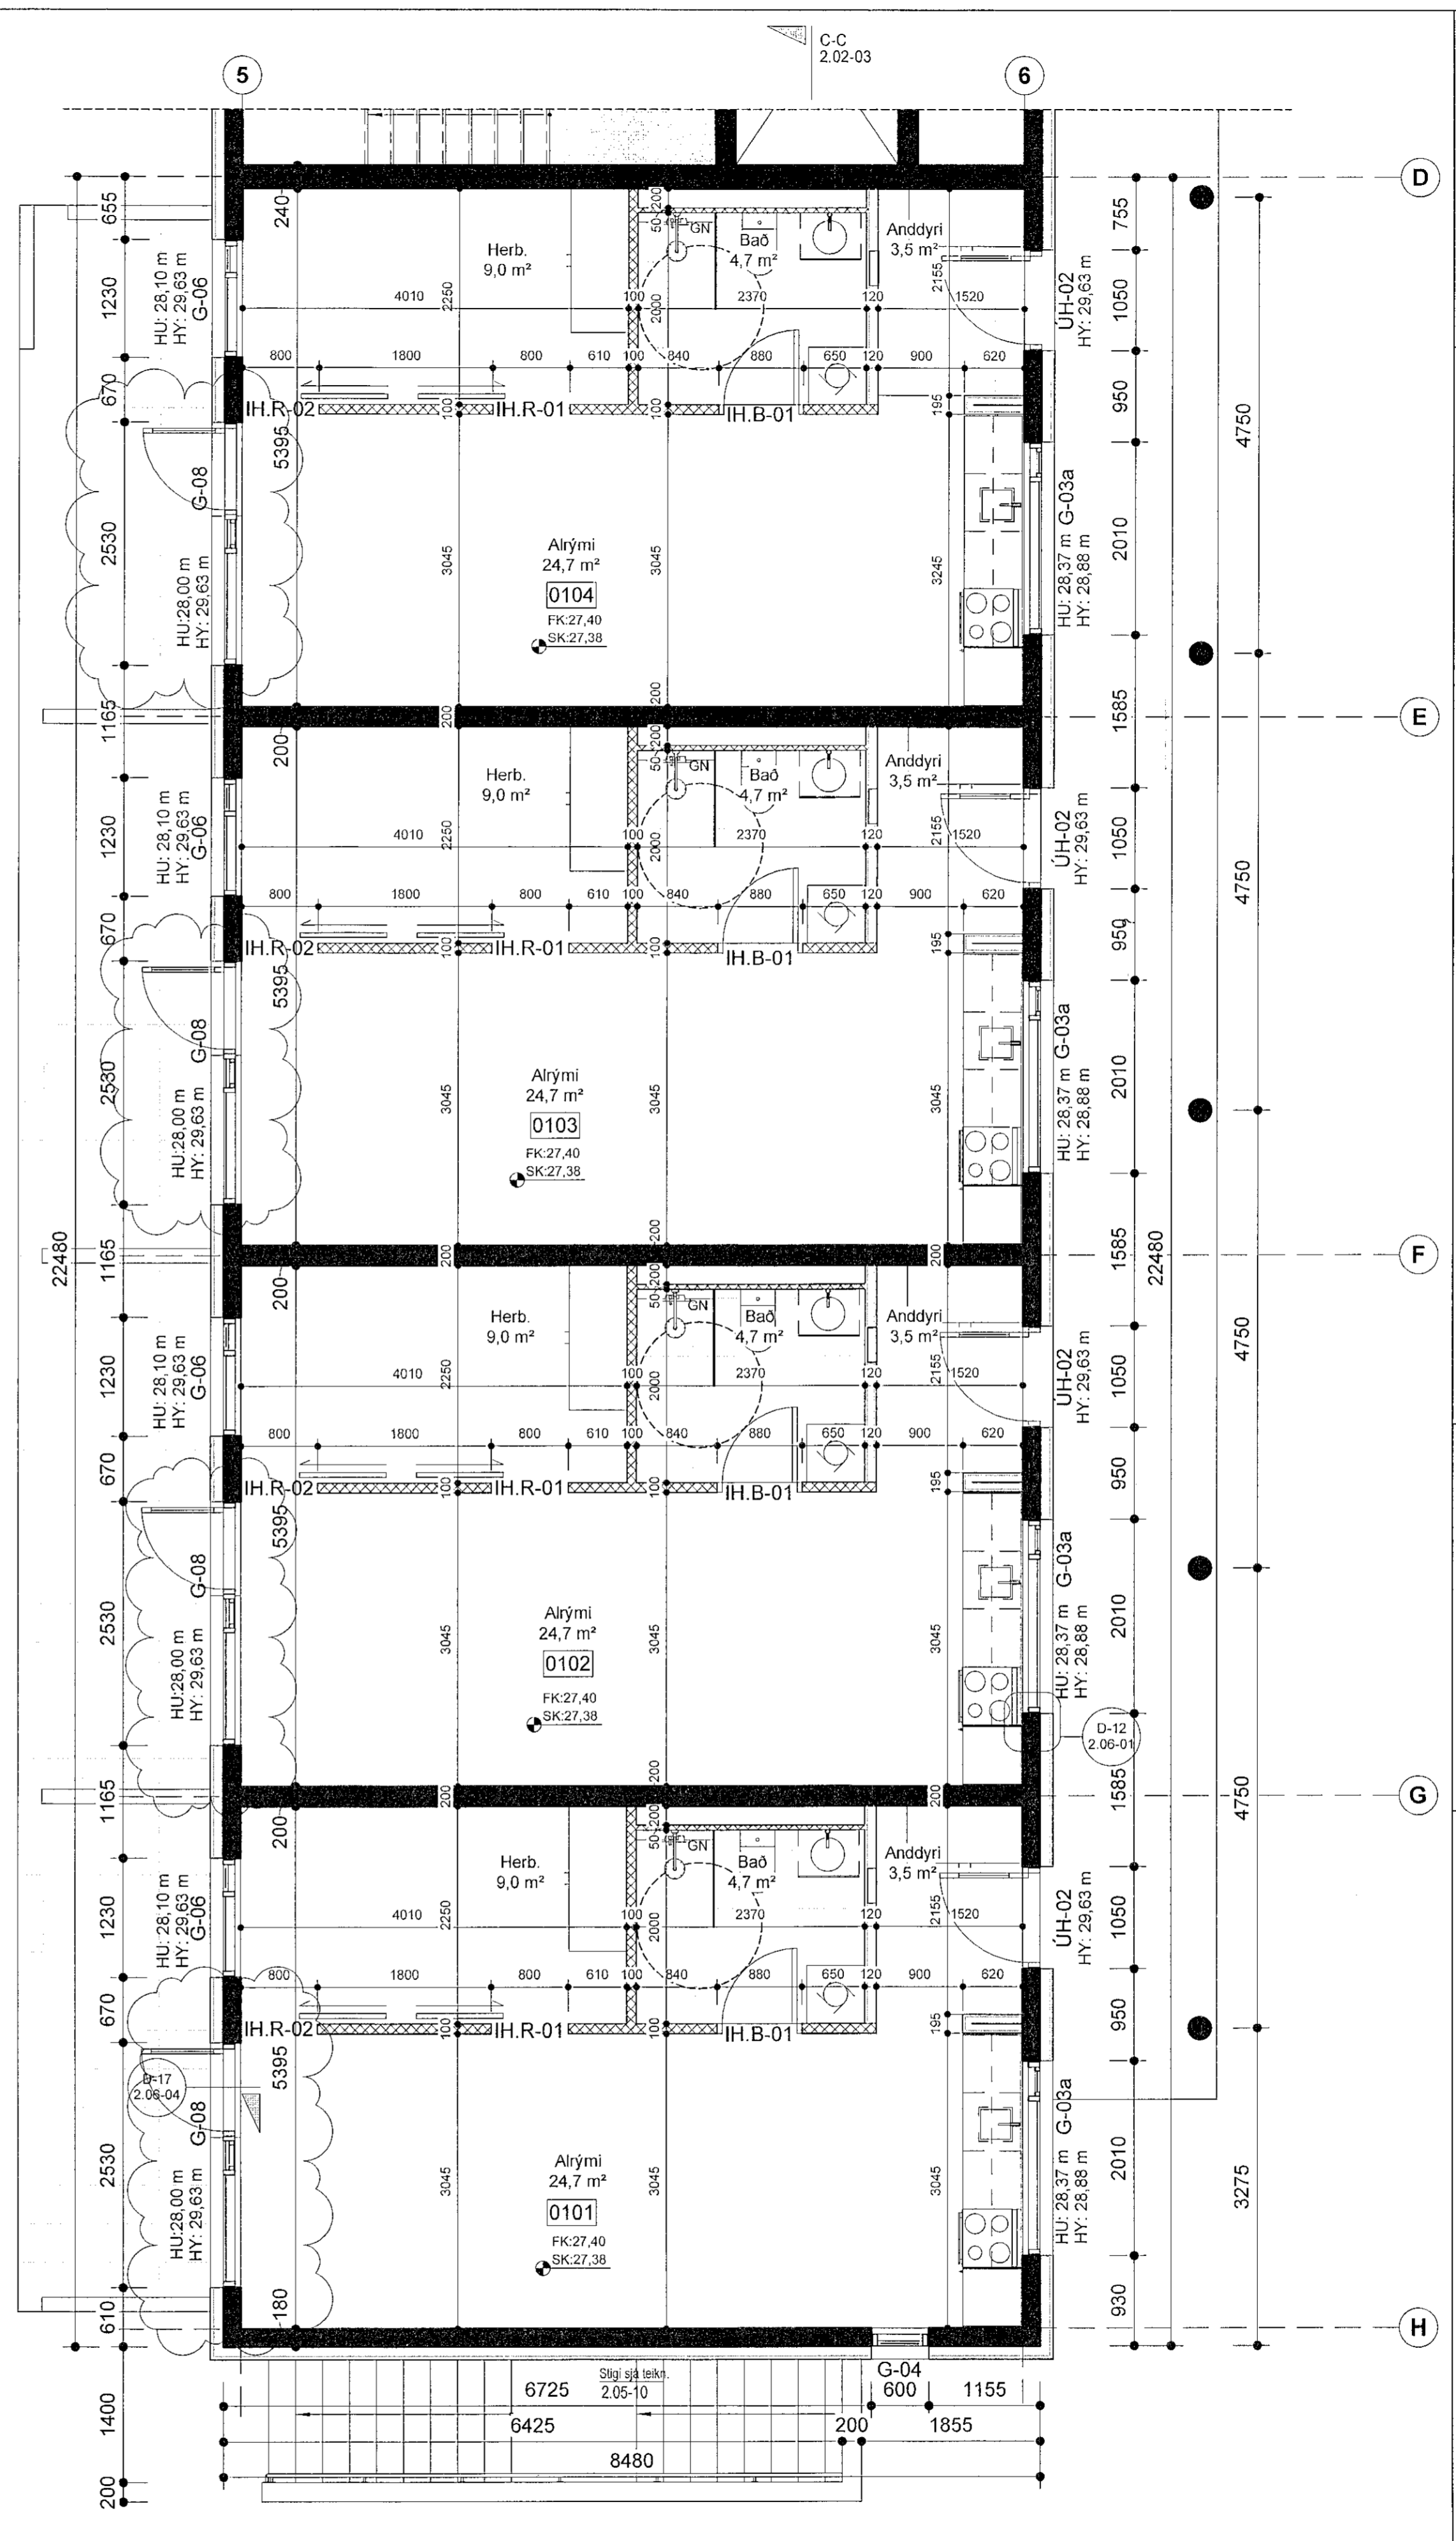

1.Hluti

Samþykkt þann 25. 08. 2022  
Byggingaáhræðing í Hafnarfirði

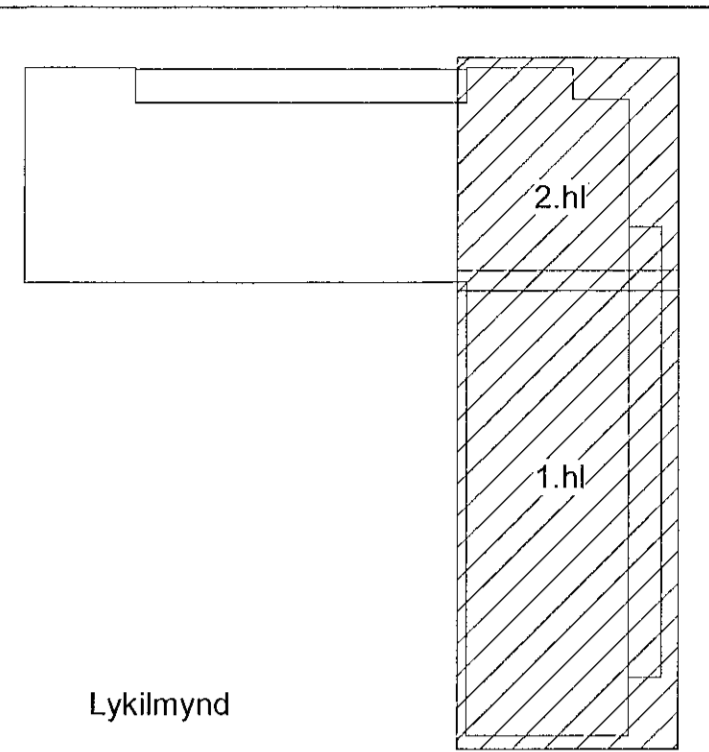

Skýringar:  
 HU: XX,XX - Kóti á steypu undir byggingarhluta  
 HY: XX,XX - Kóti á steypu yfir byggingarhluta  
 X X Málsetning í steypa byggingarhluta  
 X X Málsetning í lötta byggingarhluta  
 FK: XX,XX - Kóti ofan á fullfrágengjó gólf  
 SK: XX,XX - Kóti ofan á steyp yfirborð

VERKTEIKNING GERD Á GRUNNI  
 ABALUPPDHÁTTA SEM VORU SAMÞYKKTIR ÞANN:  
 22 JUL 2021

- D 11.08.2022 IL Gluggum speglað. Hæð á svalaveggjum
- C 15.11.2021 HB Breyting á hurðastærðum
- B 20.10.2021 HB Endurútféð óbreytt
- A 01.10.2021 HB Skilað inn aftur v. lagfæringar á hæðarkóta

VERKNEIÐ

**T.ark**  
 ARKITEKTAR  
 HÁTÚNI 2b - 103 REYKJAVÍK  
 Sími: 540 5700  
 tark@tark.is - www.tark.is

VERKNEIÐ  
**Nónhamar 1-3, 221 Hafnarfrj.**  
 Fjölbýlishús, mhl.02  
 Verkteikningar

VERK  
 Grunnmynd 1.hæð -1.og 2.Hluti

MÁL: 1 : 50  
 HANNAÐ: AA  
 YFIRFARÐ: ISC  
 VERKINGMGR: 753-16

DAGS: 30.06.2021  
 TEIKNAD: HI  
 FL: 04  
 TEIKNINGAMGR: 2.01-11  
 OTG: D

SAMR. Ásgeir Asgeirsson Arkitekt MAA SAMARK KÍ 050161-5429