



25. ágúst 2022  
Byggingufulltrúinn í Hafnarfirði

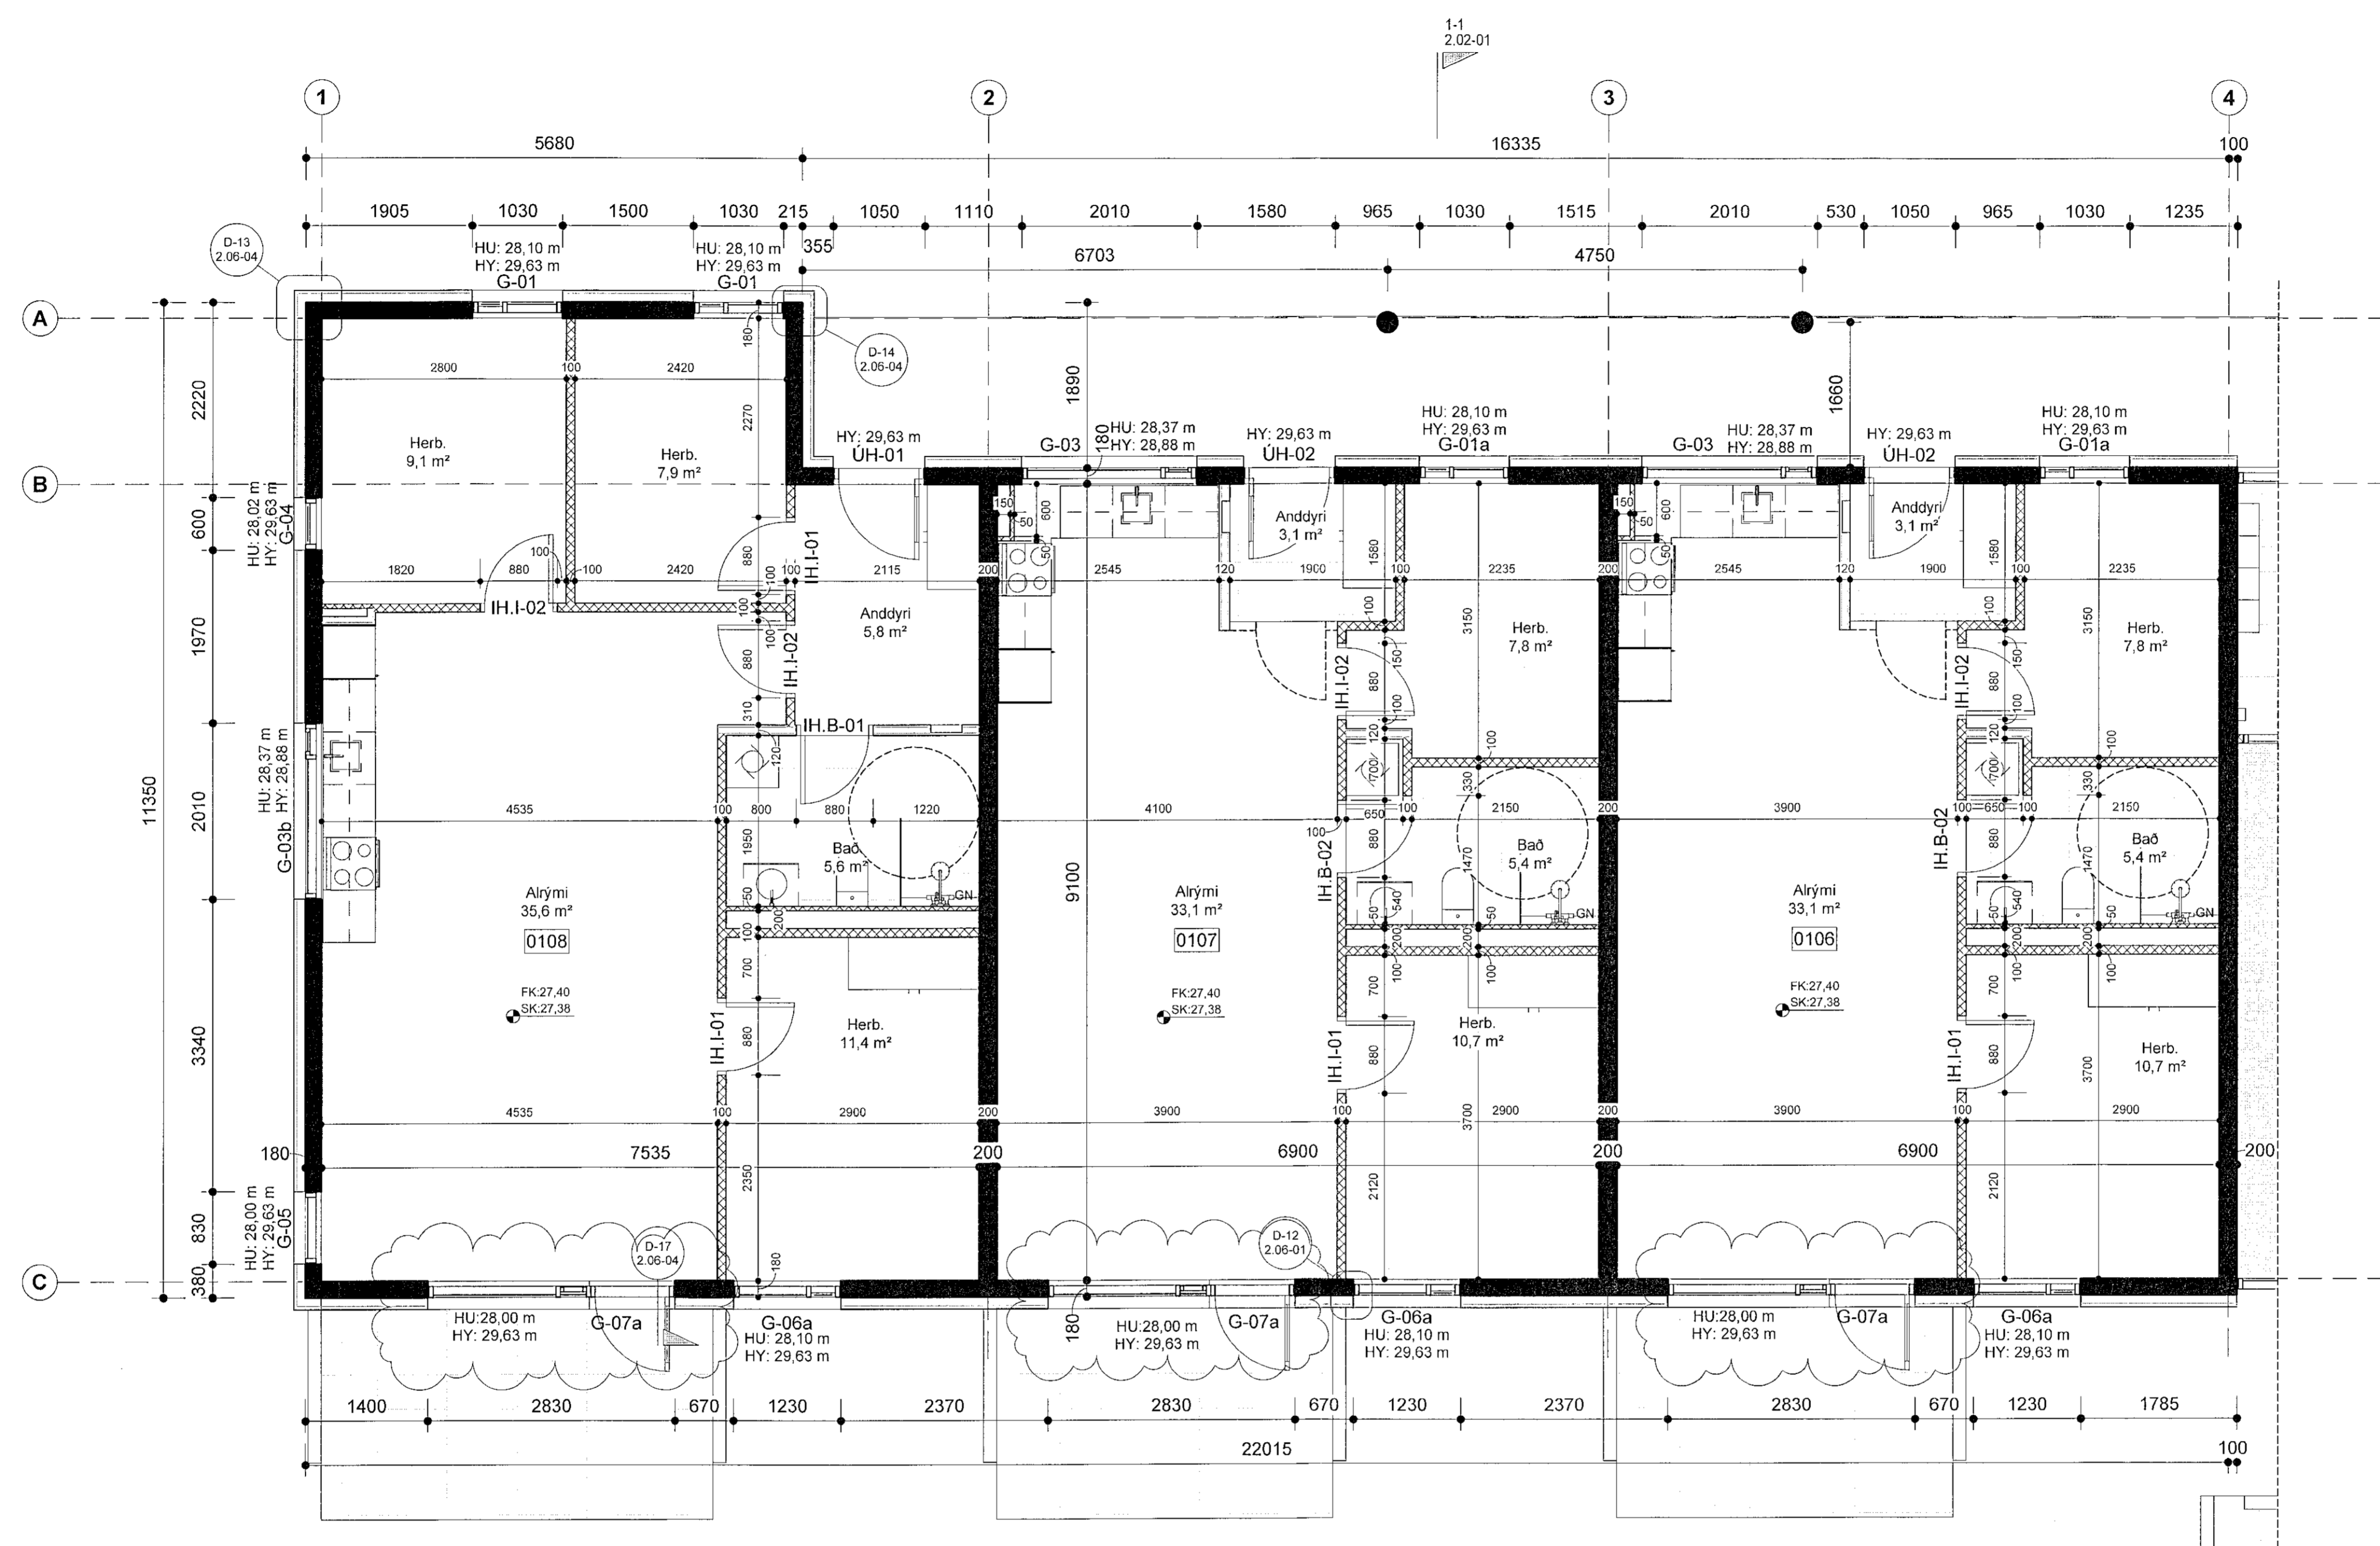

3.Hluti

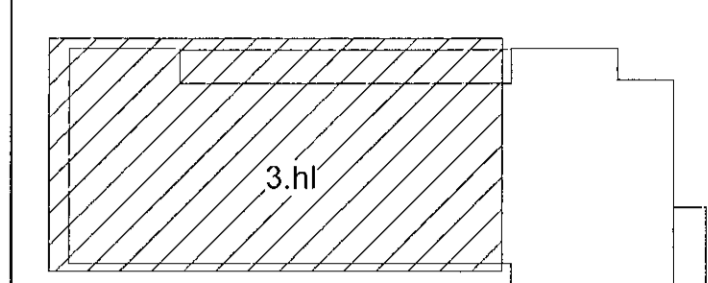

Lykilmynd

Skýringar:  
 HU: XX,XX - Kóti á steypu undir byggingarhluta  
 HY: XX,XX - Kóti á steypu yfir byggingarhluta  
 X — Málsetning í steypa byggingarhluta  
 x — Málsetning í létta byggingarhluta  
 FK: XX,XX - Kóti ofan á fullfrængið gólf  
 SK: XX,XX - Kóti ofan á steyp yfirborð

VERKTEIKNING GERÐ Á GRUNNI  
 ADALUPPRÁTTA SEM VORU SAMÞYKKTIR Í ÁTTUM  
 22 JUL 2021

C 11.08.2022 IL Gluggum speglað.  
 B 20.10.2021 HB Endurútfelld óbreytt  
 A 01.10.2021 HB Skilað inn aftur v.  
 lagfæringar á hæðarkóta

BREYTINGAR



VERKHEITI:  
**Nónhamar 1-3, 221 Hafnarfj.  
 Fjölbýlishús, mhl.02  
 Verkteikningar**

VERK  
**Grunnmynd 1.hæð - 3.Hluti**

MÁL:  
 1 : 50  
 HANNAÐ:  
 ÁÁ  
 YFIRFARÐ:  
 ISC  
 VERKNAÐMÉR

ÞAGS.:  
 30.06.2021  
 TEIKNAD:  
 HI

753-16 04 2.01-12 C

Árger Þorgeirsson ARKITEKTI A SAMMÁR KL.00161-5429

Öl afnot og allit teikninga, að hluta eða heild, er háð samþykki höfundar, skv. ákvæðum notkunarlaganna.