



2.Hluti

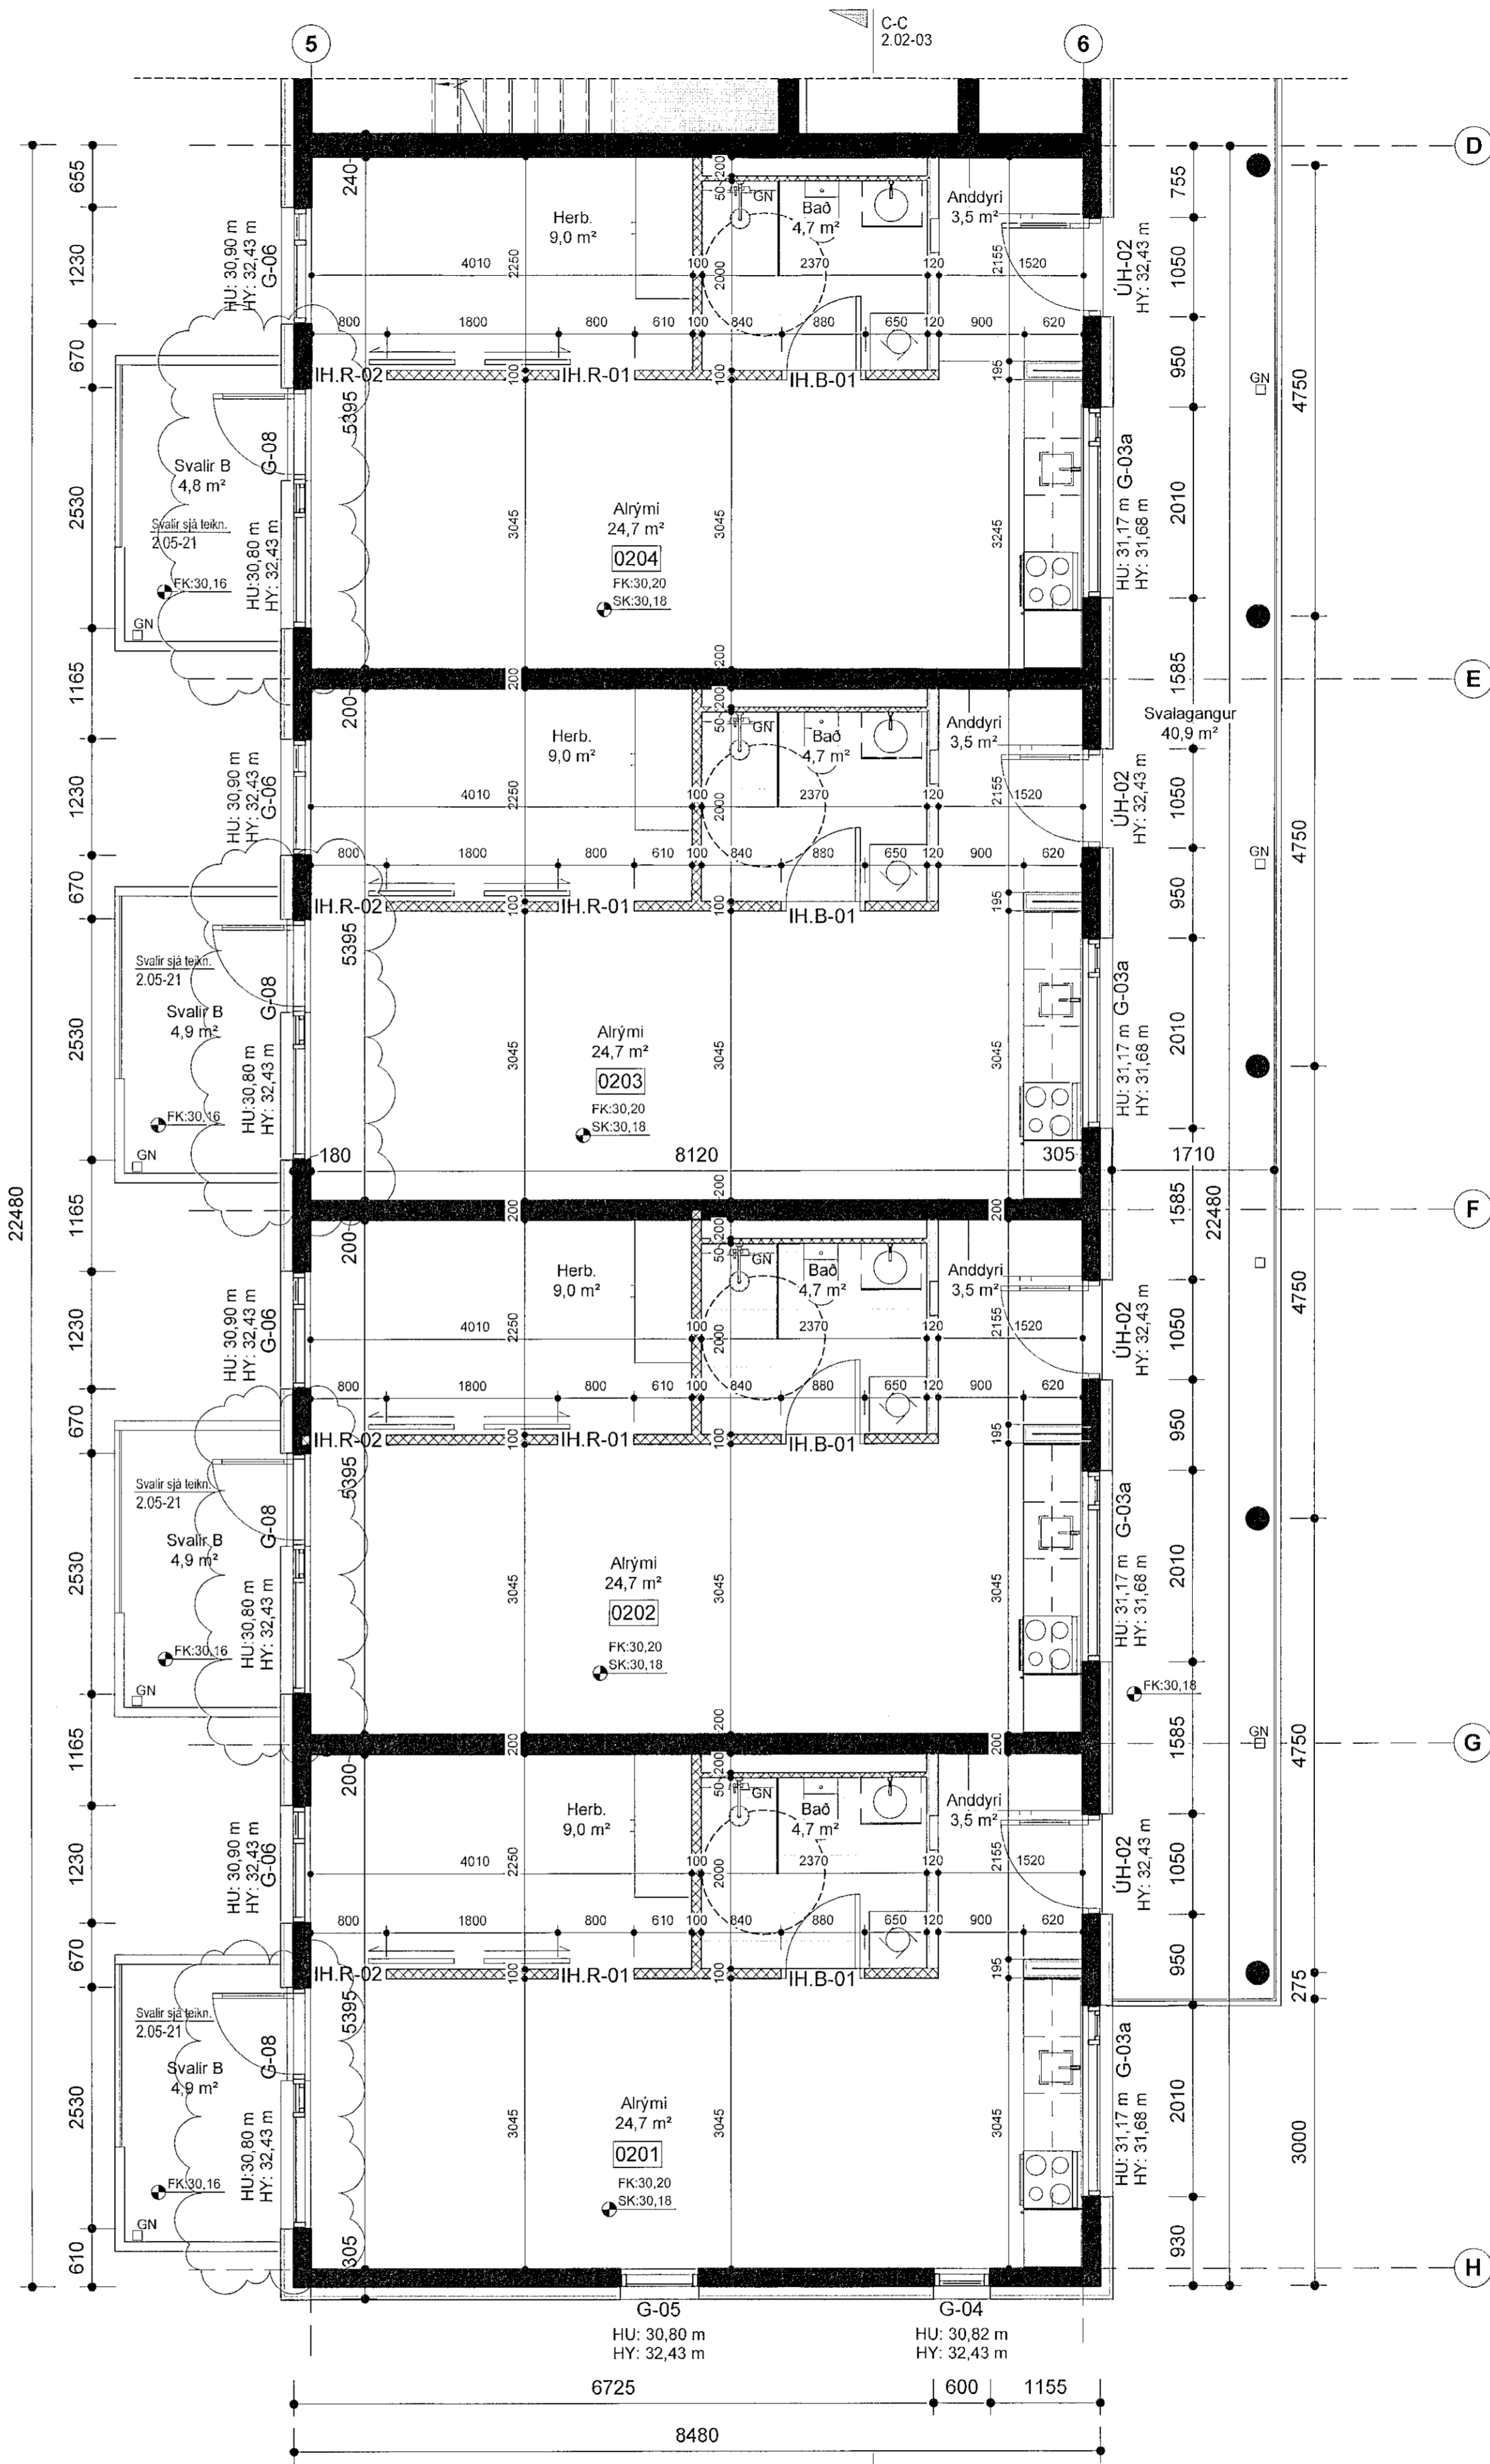

1.Hluti

Sampykki þann
2.5. 2022
Byggingufulltrúi í Hafnarfirði

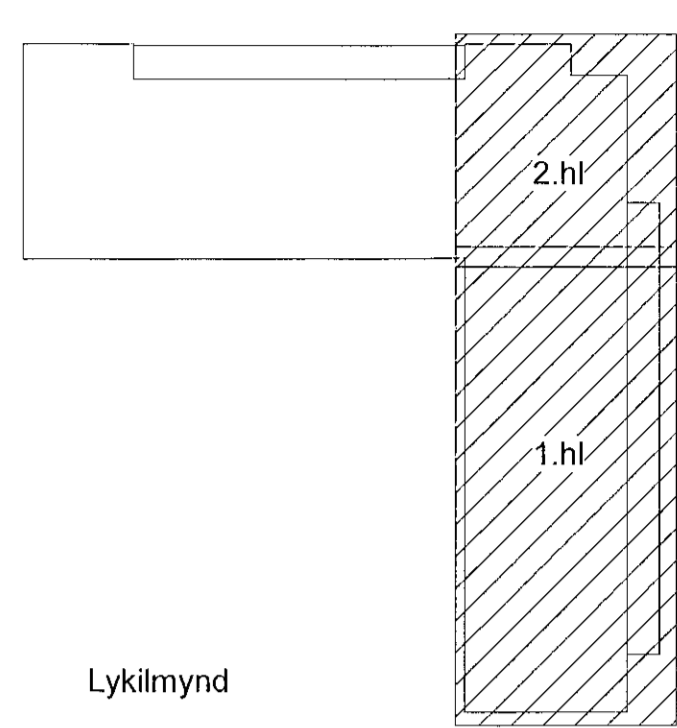

Lykilmýnd

Skýringar:
 HU: XX,XX - Kóti á steypu undir byggingarhluta
 HY: XX,XX - Kóti á steypu yfir byggingarhluta
 X X Málsetning í steypa byggingarhluta
 X X Málsetning í létta byggingarhluta
 FK: XX,XX - Kóti ofan á fullfrágengjó gólf
 SK: XX,XX - Kóti ofan á steyptr yfirborð

VERKTEIKNING GERD Á GRUNNI
 ABALUPPRÁTTA SEM VORU SAMPYKKTUR ÞANN
 22 JUL 2021

- E 11.08.2022 IL Gluggum speglað.
- D 03.02.2022 CL Uppfærðir hæðarkótar
- C 15.11.2021 HB Breyting á húðastærðum
- B 20.10.2021 HB Endurútféldi óbreytt
- A 01.10.2021 HB Skilað inn aftur v. lagfæringar á hæðarkóta

BREYTINGAR

T.ark
 ARKITEKTAR
 HÁTÚNI 2b - 105 REYKJAVÍK
 Sími: 540 5700
 tark@tark.is - www.tark.is

VERKHEITI
Nónhamar 1-3, 221 Hafnarfrj.
 Fjölbýlishús, mhl.02
 Verkteikningar

VERK
 Grunnmynd 2.hæð - 1.og 2.Hluti

MÁL: 1 : 50
 DAGS: 30.06.2021
 HANNAÐ: ÁÁ
 TEIKNAD: HI
 YFIRFARID: ISC
 VERKNUMER: 753-16
 FL: 04
 TEIKNINGANUMER: 2.01-21
 GTG: E

SAMM. Ásger Ásgeirsson
 VERKMAA SAMARK KL 050161-5429

Öl eftir og afriti tekiðna, að hluta eða heild, er í eigu samþykki höfundna, skv. ákvæðum íbúndaðaga.