



2.Hluti

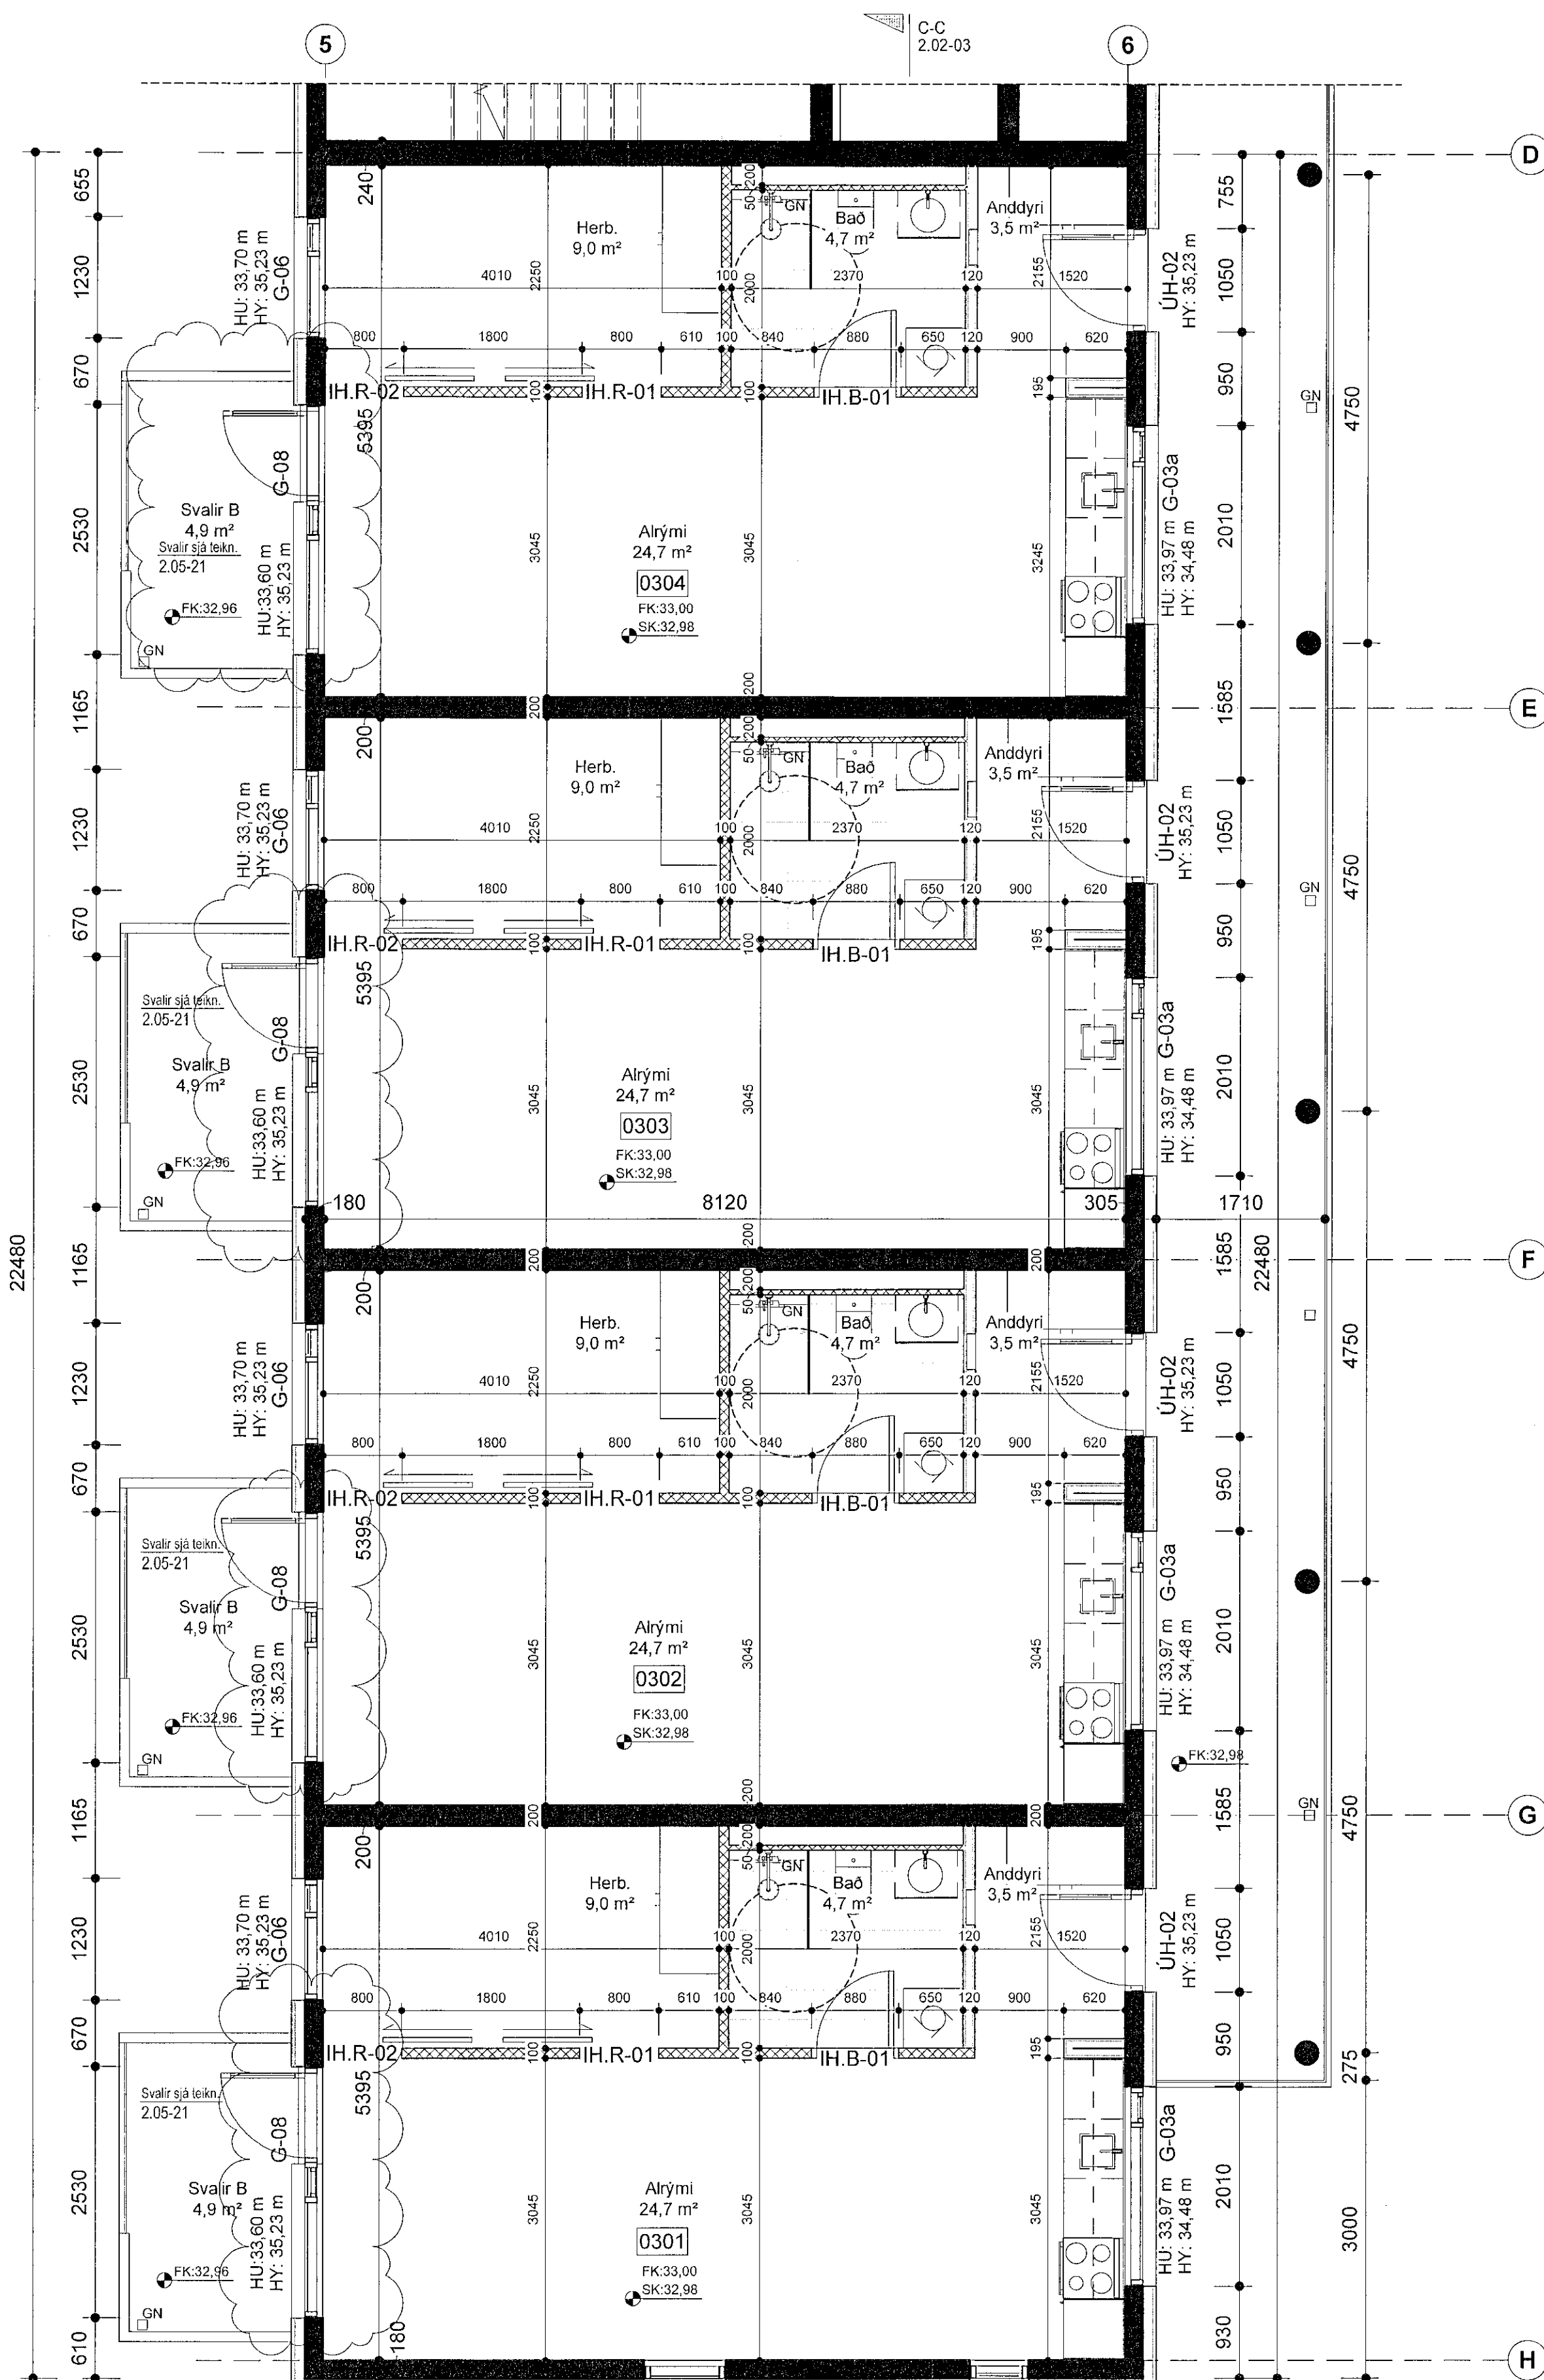

1.Hluti

Samþykkt þann 23. 30. 2022
Byggingvallráðuneytið / Hafnarfirði

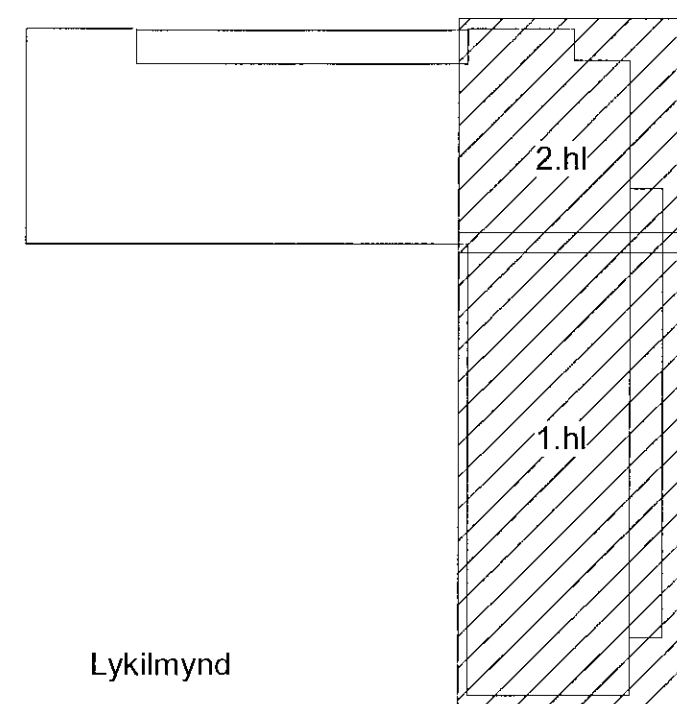

Lykilmýnd

Skýringar:
 HU: XX,XX - Kóti á steypu undir byggingarhluta
 HY: XX,XX - Kóti á steypu yfir byggingarhluta
 X X Málsetning í steypa byggingarhluta
 X X Málsetning í léttu byggingarhluta
 FK: XX,XX - Kóti ofan á fullfrágengi gölf
 SK: XX,XX - Kóti ofan á steyp yfirborð

VERKTEIKNING GERD Á GRUNNI
 ADALUPPRÁTTA SEM VORU SAMÞYKKTIR ÞANN
 22. JÚL 2021

- E 11.08.2022 IL Gluggum speglað.
- D 03.02.2022 CL Upræðir hæðarkótar
- C 15.11.2021 HB Breyting á hurðastærðum
- B 20.10.2021 HB Endurútgjöf óbreytt
- A 01.10.2021 HB Skilað inn aftur v. lagfæringar á hæðarkóta

BREYTINGAR



VERKHEITI
Nónhamar 1-3, 221 Hafnarfj.
 Fjölbýlishús, mhl.02
 Verkeiðningar

VERK GRUNNMÝND 3.hæð - 1.og 2.Hluti

MÁL: 1:50
 DÁÐS: 30.06.2021
 HANNAÐ: AA TEIKNAD: HI
 YFIRFARNAÐ: ISC
 VERKINGMÆR: FL TEIKNINGANÖMUR ÖTG
 753-16 04 2.01-31 E

Áspur Áspursson Arkitekt MAA SAMARK KL 050161-5429

Öll réttindi og áfellt tekið er á hluta eða heild, er hluti samþykktar höfundar, skv. ákvæðum höfundalaga.