



2.Hluti

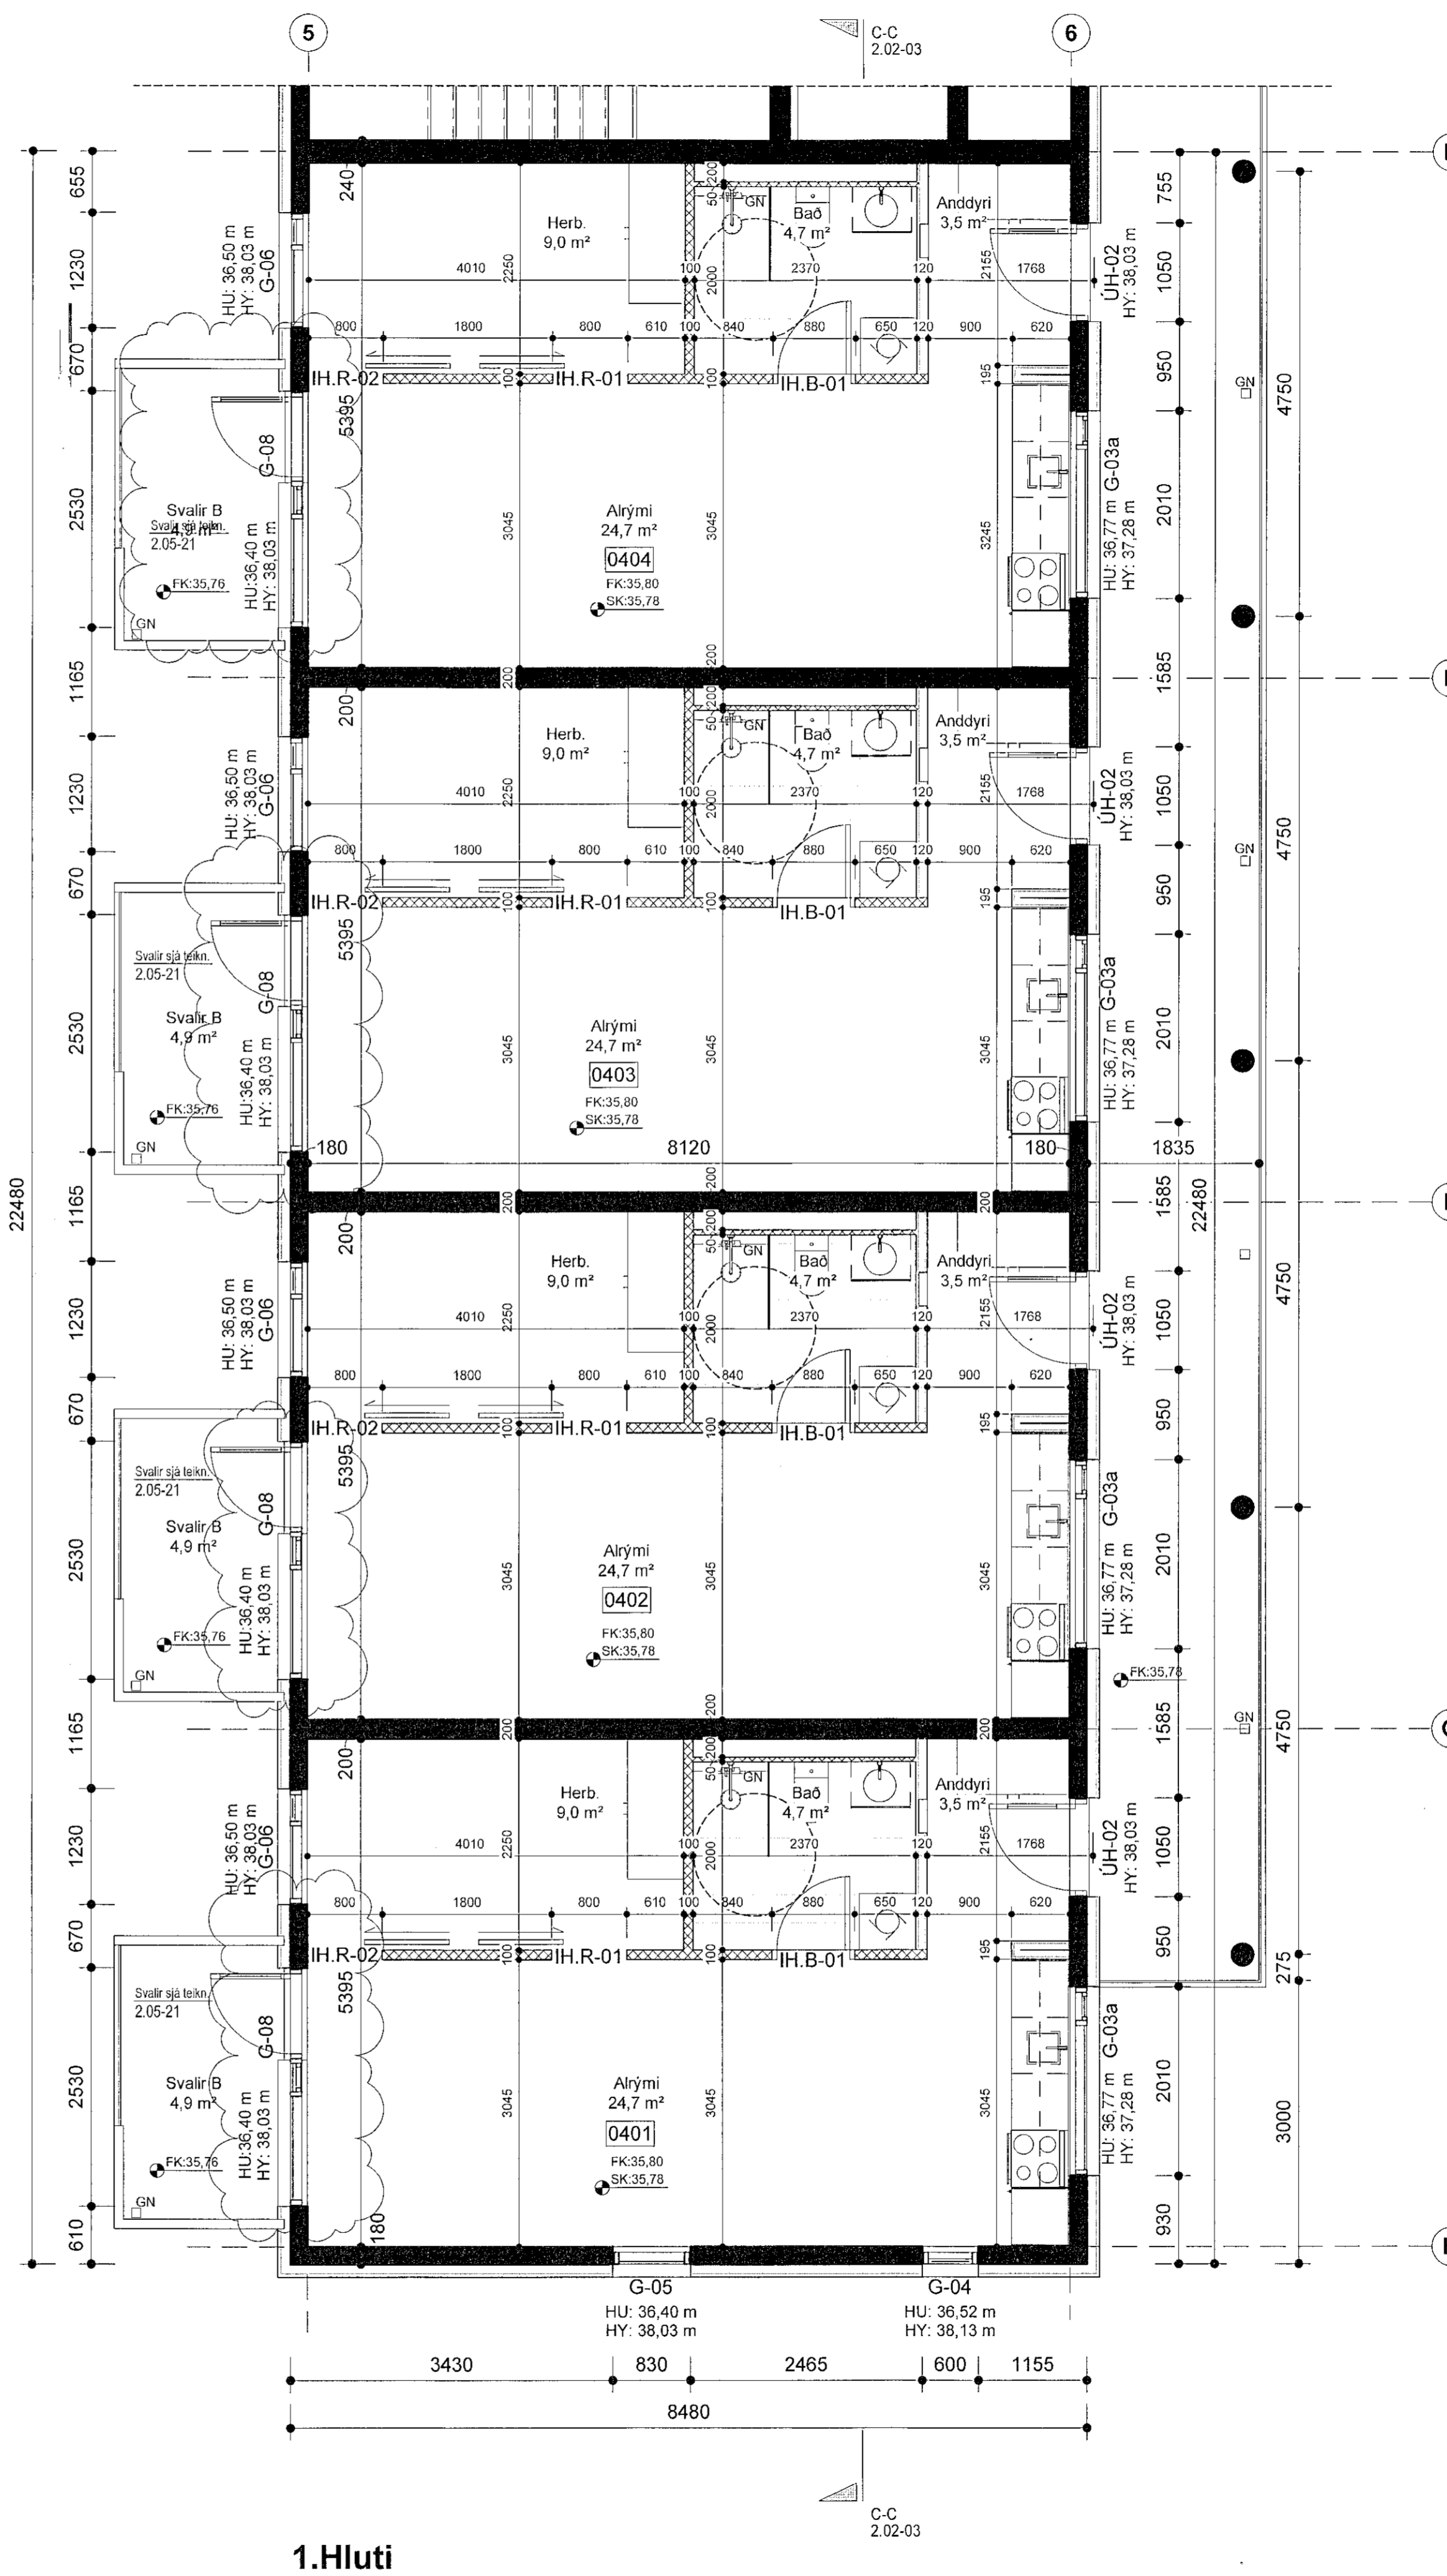

1.Hluti

Sampykkt þann  
25. 08. 2022  
Byggingafræðingur / Hafnarfréttir

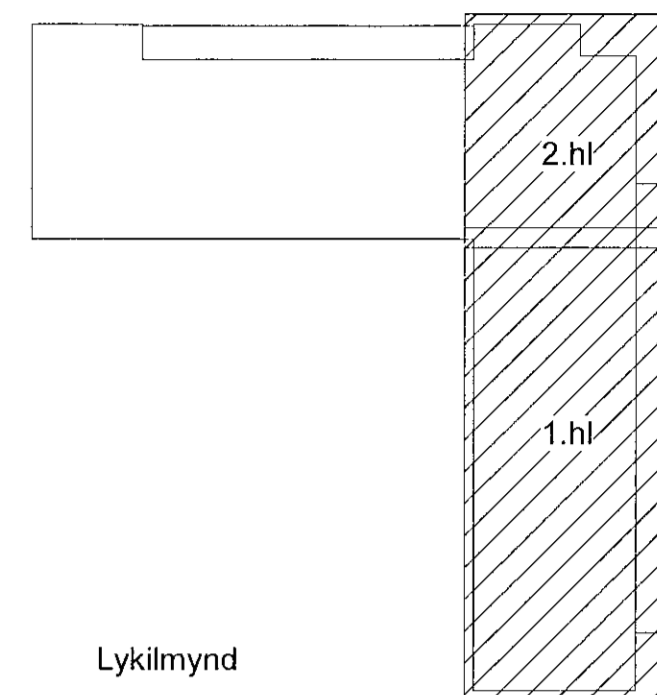


Lykilmýnd

Skýringar:  
 HU: XX.XX - Kóti á steypu undir byggingarhluta  
 HY: XX.XX - Kóti á steypu yfir byggingarhluta  
 X X Málsetning í steypa byggingarhluta  
 X X Málsetning í lötta byggingarhluta  
 FK: XX.XX - Kóti ofan á fullfrágengli gölf  
 SK: XX.XX - Kóti ofan á steyp yfirborð

VERKTEIKNING GERÐ Á GRUNNI  
 ADALUPPRÁTTA SEM VORU SAMÞYKKTIR ÞANN  
 22 JUL 2021

- E 11.08.2022 IL Gluggum speglað.
- D 03.02.2022 CL Uppfærðir hæðarkátar
- C 15.11.2021 HB Breyting á hurðastærðum
- B 20.10.2021 HB Endurútféð óbreytt
- A 01.10.2021 HB Skilað inn aftur v. lagfæringar á hæðarkóta

BREYTINGAR

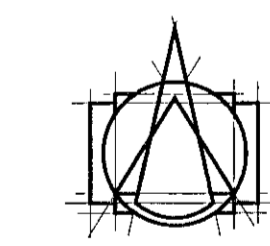

**T.ark**  
 ARKITEKTAR  
 HÁLUNDI 2b - 105 REYKJAVÍK  
 Sími: 540 5700  
 tark@tark.is - www.tark.is

VERKHEIÐ  
**Nónhamar 1-3, 221 Hafnarfrj.**  
**Fjölbýlishús, mhl.02**  
 Verkeiðningar

VERK  
 Grunnmynd 4.hæð - 1.og 2.Hluti

MÁL: 1 : 50  
 HANNAÐ: ÁÁ  
 YFIRFARUÐ: ISC  
 VERKNUMER: 753-16

DAÐS: 30.06.2021  
 TEIKNAD: HI

VERKNUMER: 753-16  
 FL. TEIKNINGANÖMVER: 04  
 ÖTG: 2.01-41 E

*Áspir Áspirsson*  
 ÁRKHITEKTAR T.ARK KJ.050161-5429