


Samykktt þann
23. júlí 2022
Byggingafræðingur í Hafnarfirði

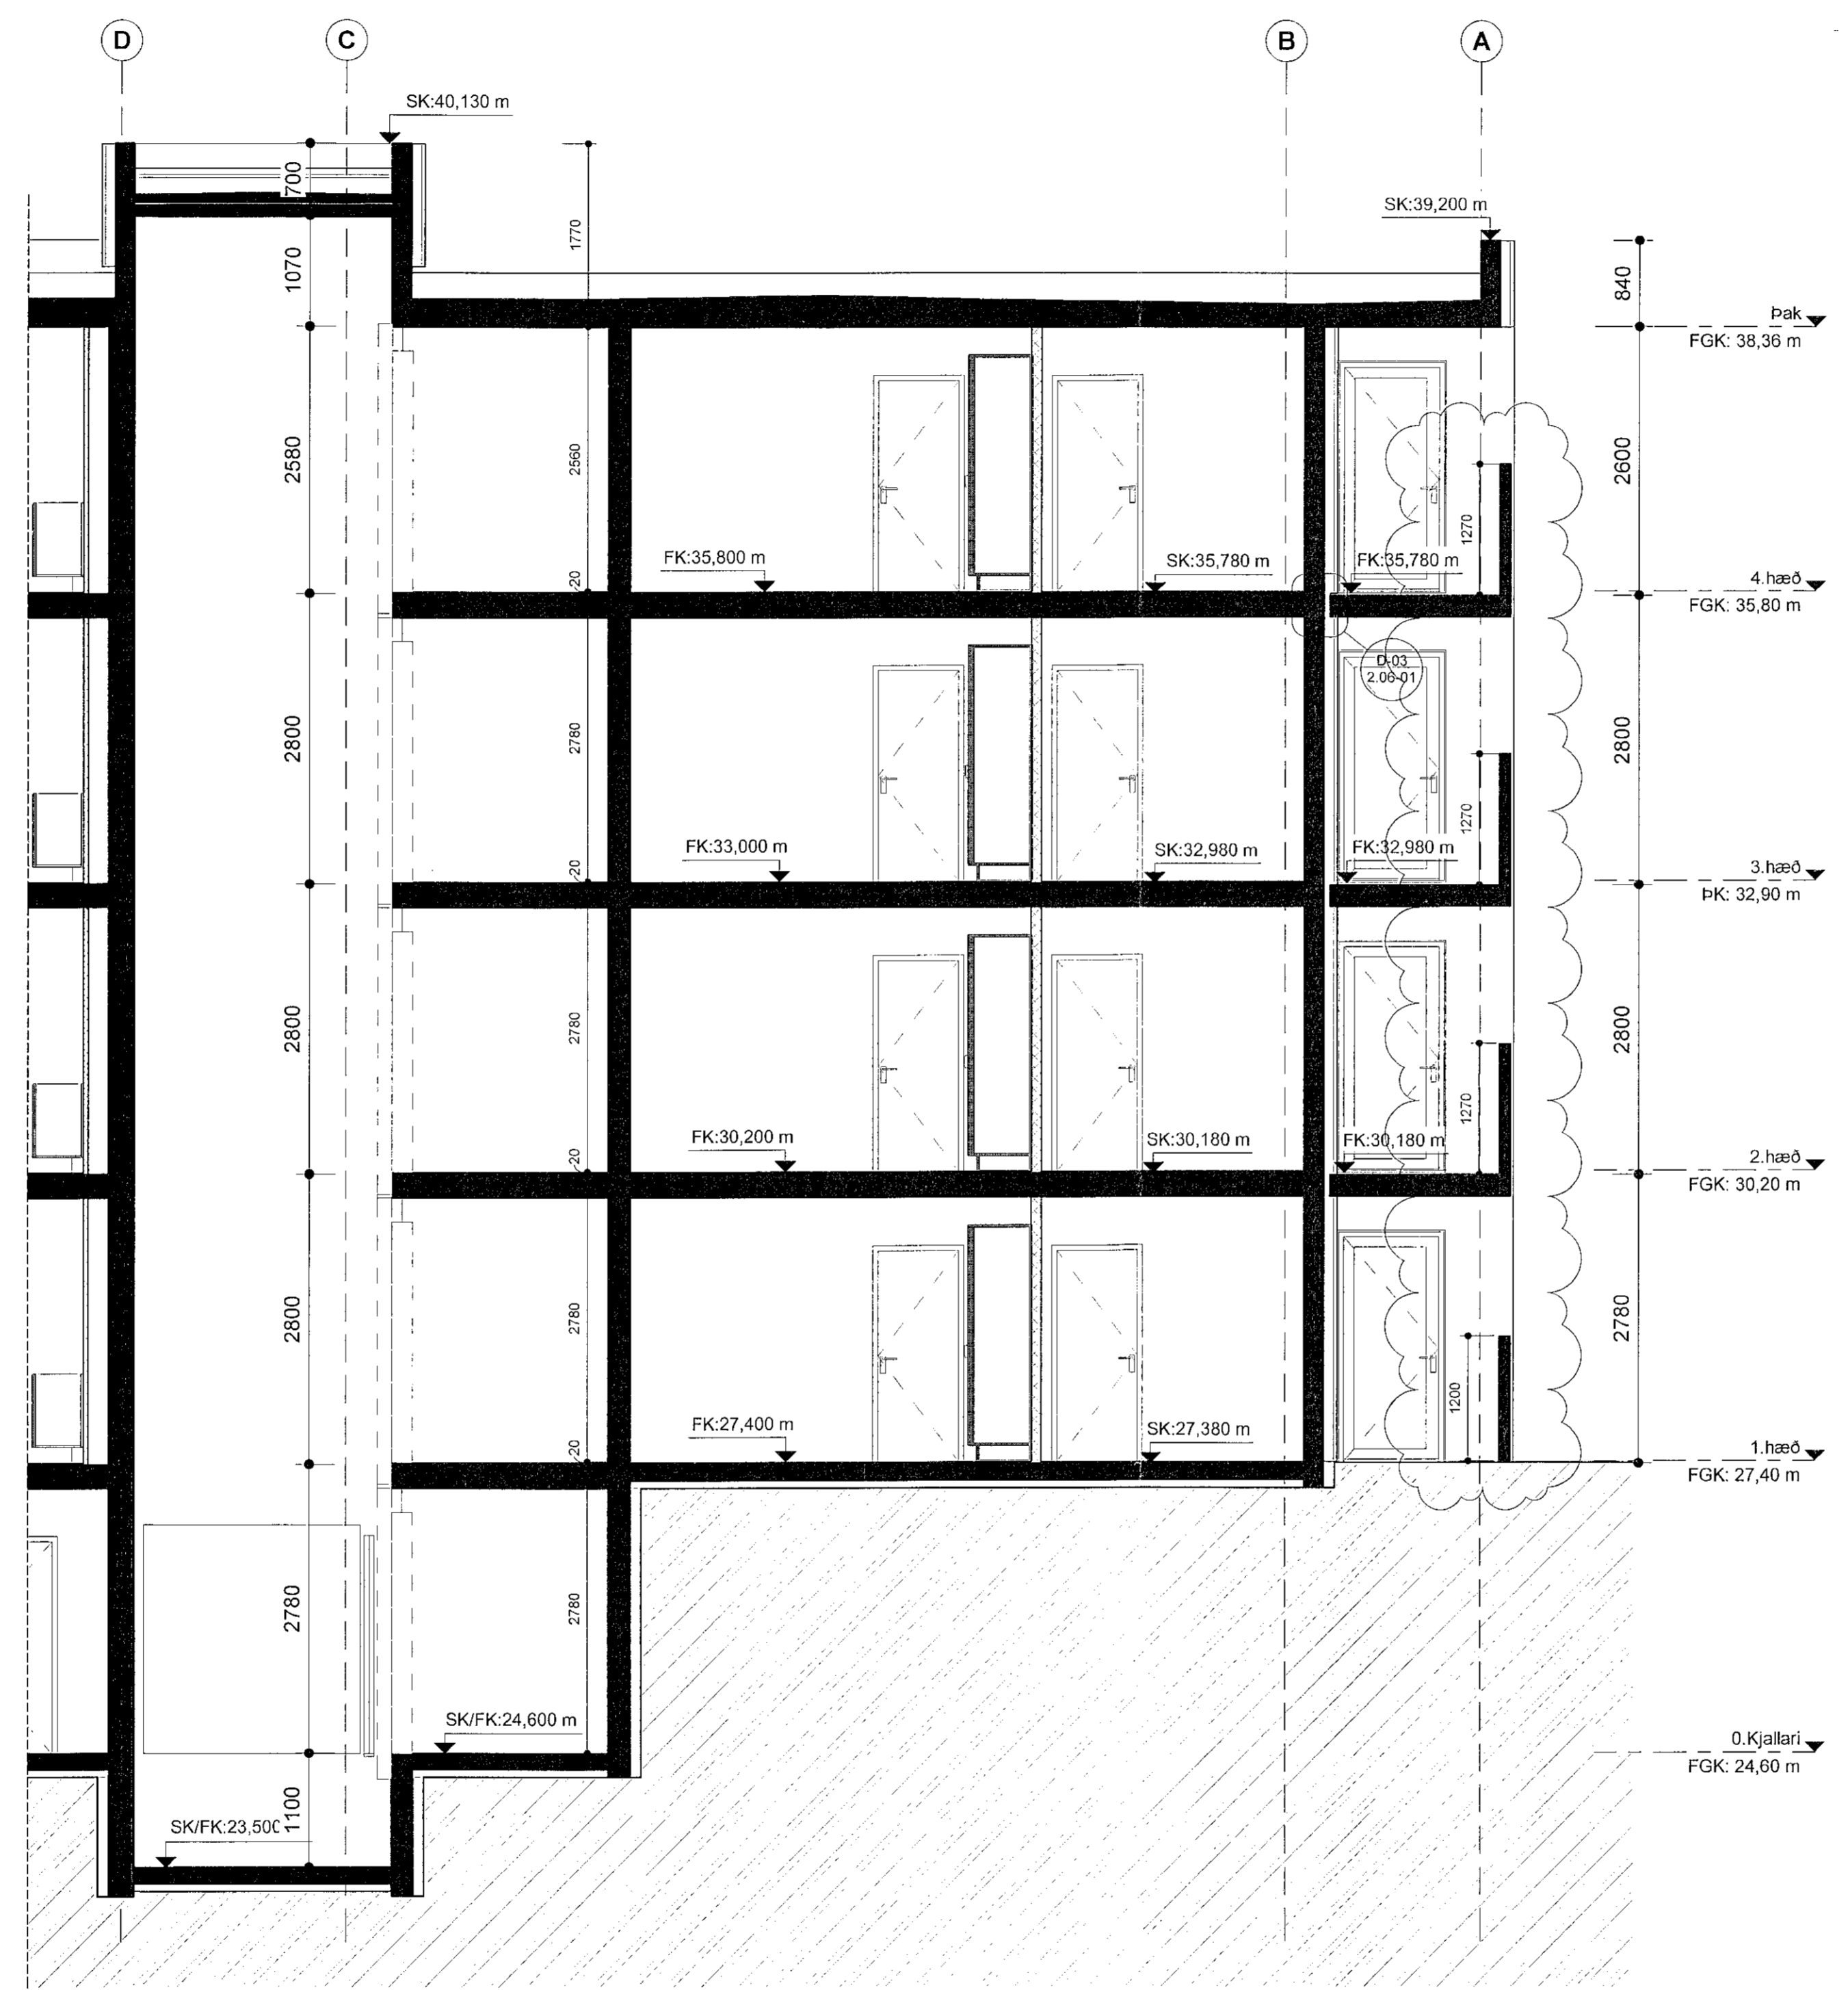

VERKTEIKNING GERÐ Á GRUNNI
ADALUPPDRATTA SEM VORU SAMÞYKKTIR ÞANN
22 JUL 2021

- D 11.08.2022 IL Hæð á svalaveggjum
- C 03.02.2022 CL Uppfærðir hæðarkótar
- B 20.10.2021 HB Endurútfelid óbreytt
- A 01.10.2021 HB Skilað inn aftur v. lagfæringar á hæðarkóta

BREYTINGAR



VERKHEIÐ
Nónhamar 1-3, 221 Hafnarfj.
Fjölbýlishús, mhl.02
Verkteikningar

VERK
Snið C-C - 2.Hluti

MÁL: 1 : 50
HANNAD: AA
YFIRFARID: ISC
VERKNGMER: 753-16

DAGS: 30.06.2021
TEIKNAD: HI
TEIKNINGANÖMER: 04
OTC: D

753-16 04 2.02-04 D

SAMR: Ásgerður Ásgeirsdóttir ARKITEKTTA T.ARK KL 090101-5429

Öl eftir og afrit teikninga, að hluta eða heila, er náð samþykki höfundar, skv. ákvæðum höfundafélags.