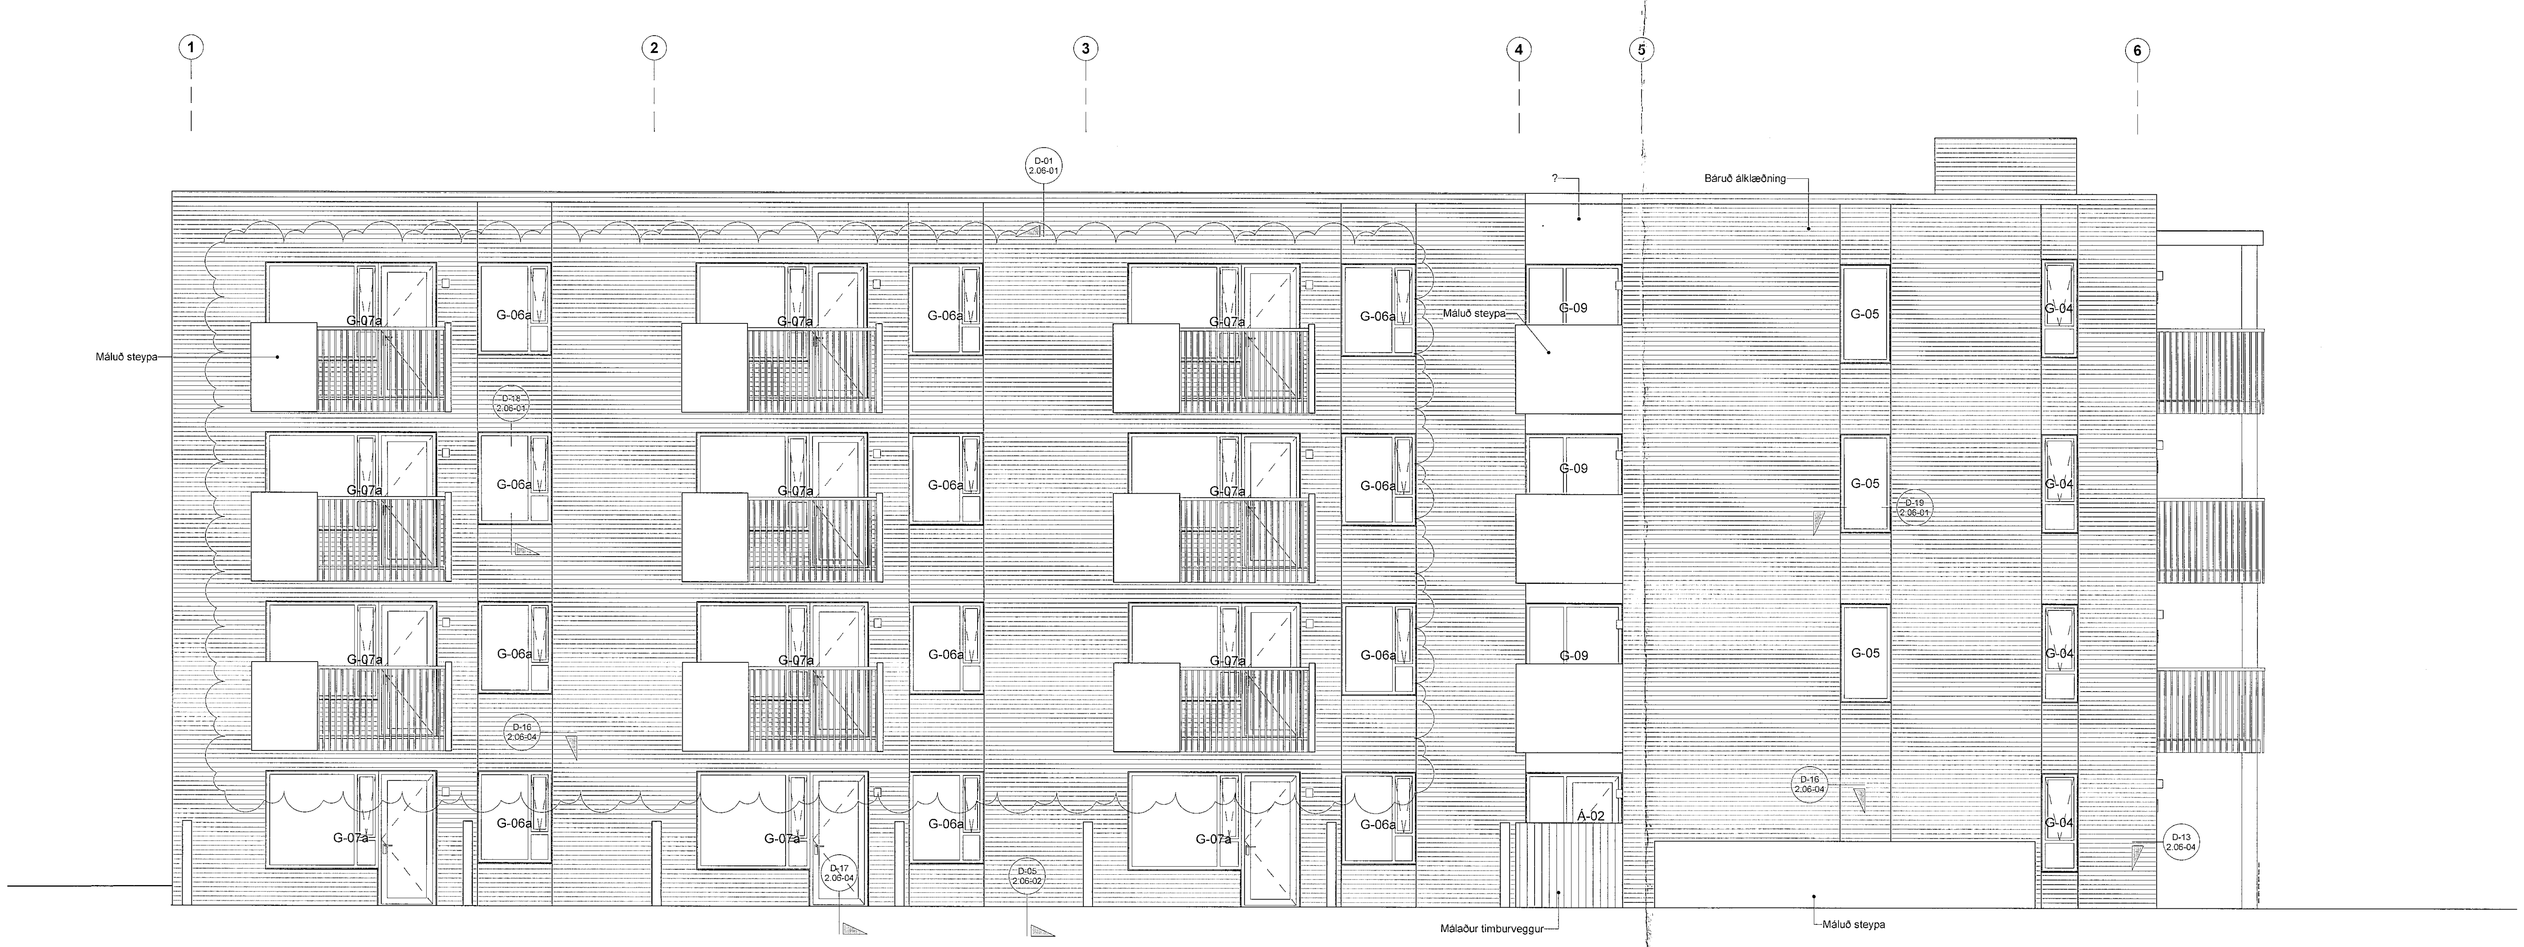

Útlit - Suður 50 hl
mkv: 1 : 50

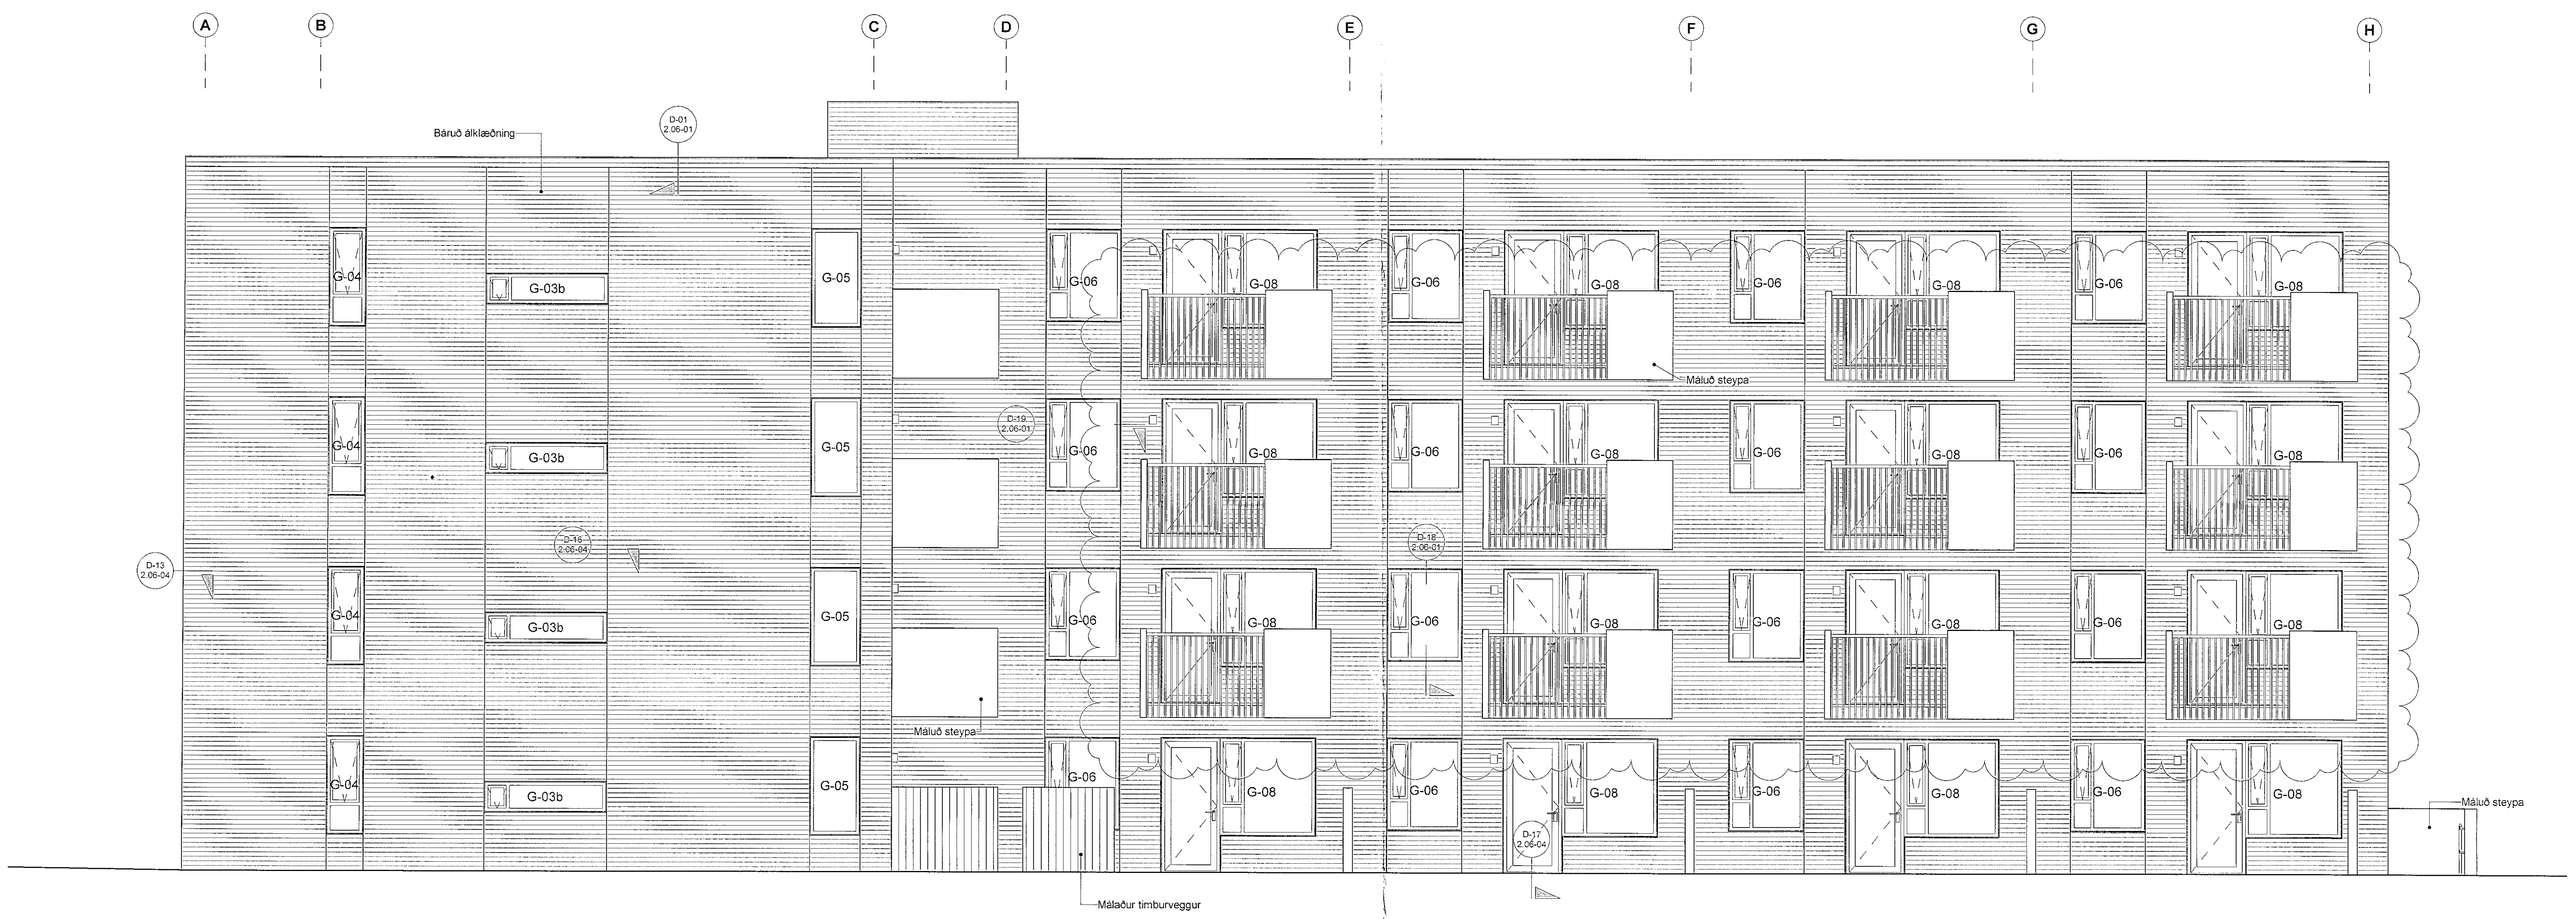

Útlit - Vestur 50 hl
mkv: 1 : 50

Samþykkt hann
25. ágú. 2022
Byggingarfulltrúinn í Hafnarfirði

VERKTEIKNING GERÐ Á GRUNNI
AÐALUPPDRÁTTA SEM VORU SAMÞYKKTIR ÞANN:
22 JÚL 2021

B 11.08.2022 IL Hæð á svalaveggjum
A 20.10.2021 HB Endurútgefið óbreytt
BREYTINGAR

T.ark
ARKITEKTAR
HÁTÚN 2B - 105 REYKJAVÍK
SÍMI: 540 5700
tark@tark.is - www.tark.is

VERKHEITI:
Nónhamar 1-3, 221 Hafnarfj.
Fjölbýlishús, mhl.02
Verkteikningar

VERK:
Útlit - Suður / Vestur

MÁLI: 1 : 50
DAGS.: 30.06.2021
HANNAÐI: ÁÁ
TEIKNAÐI: HI
YFIRFARIÐ: ISC

VERKNÚMER: 753-16
FIL: 04
TEIKNINGARNÚMER: 2.03-02
ÚTG: B

SAMÞ. Ásgeir Ásgeirsson ÁBYRGÐARMAÐUR SAMÞYKK. KI. 080161-5429

Öll afnot og afritun bönnuð án leyfis arkitekts, er hún samkvæmt höfundalögum