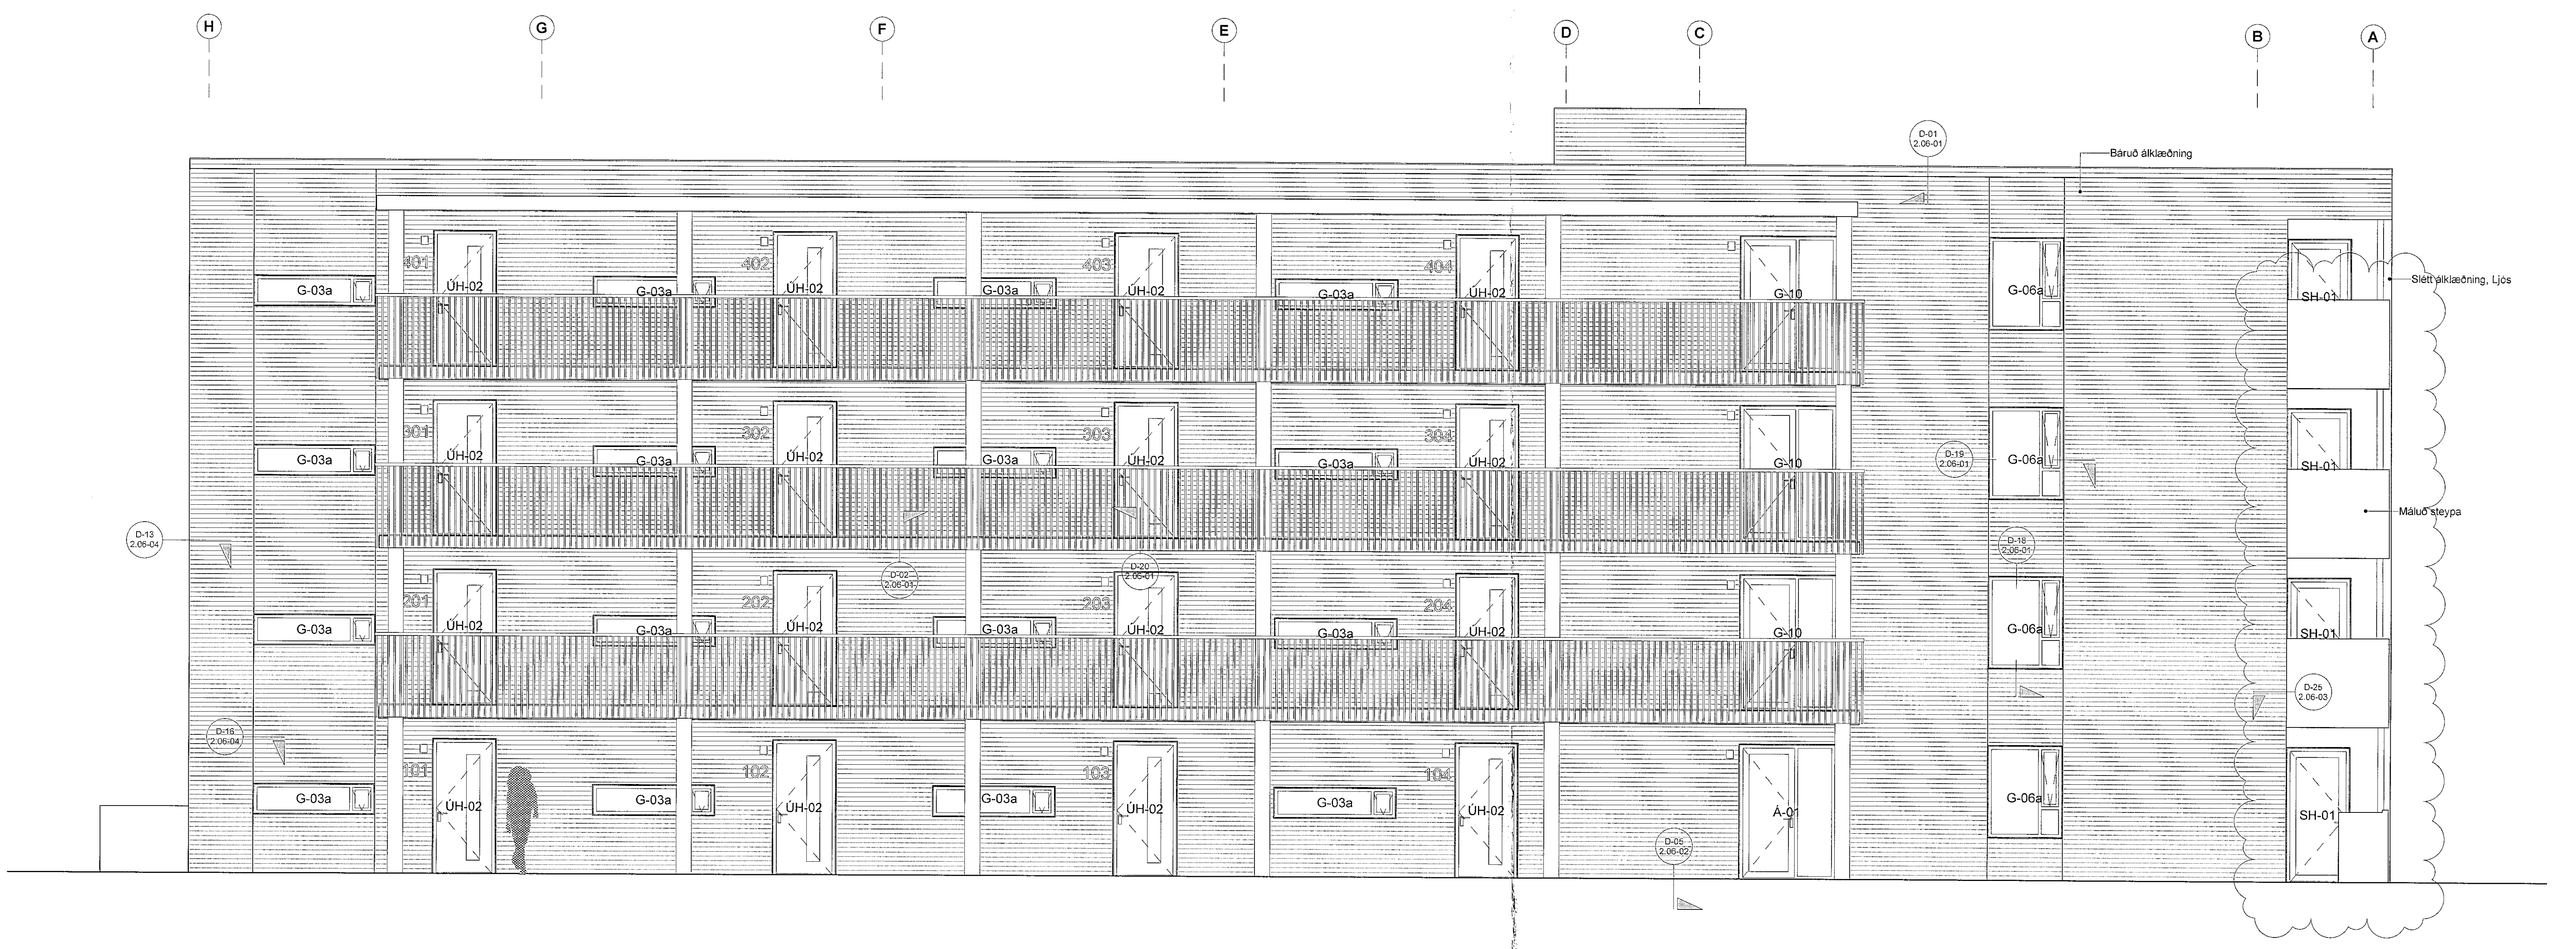

Útlit - Austur 50 hl
mkv: 1 : 50

Útlit - Norður 50 hl
mkv: 1 : 50

Samþykkt þann 25. ágúst 2022
Byggingafulltrúinn í Hafnarfirði

VERKTEIKNING GERÐ Á GRUNNI AÐALUPPDRÁTTA SEM VORU SAMÞYKKTIR ÞANN: 22 JÚL 2021

C	11.08.2022	IL	Hæð á svalaveggjum
B	23.11.2021	HB	Svalarveggir 1.hæð
A	20.10.2021	HB	Endurútgefið óbreytt

BREYTINGAR

T.ark
ARKITEKTAR
HÁTÚNI 2b - 105 REYKJAVÍK
SÍMI: 540 6700
tark@tark.is - www.tark.is

VERKHEITI
Nónhamar 1-3, 221 Hafnarfj.
Fjölbýlishús, mhl.02
Verkteikningar

VERK
Útlit - Austur / Norður

MÆLI: 1 : 50	DAGS.: 30.06.2021
HANNAÐ: ÁÁ	TEIKNAÐ: HI
YFIRFARIÐ: ISC	

VERKNÚMER: 753-16 | FL: 04 | TEIKNINGANÚMER: 2.03-01 | ÚTG: C

Ábyrgð: Ágúst Ágústsson | Kerfakt MIÐ-SAMARK kt. 090161-5429

Öll afnot og afrit teikninga, að hluta eða heild, er háð samþykki höfundar, skv. ákvæðum höfundalaga.