

MÓTTÉKIÐ
 13. MAR. 2022
 Ín. Byggingarfulltrúnaði í Hafnarfirði

UNDIRRITUN HÖNNUNARSTJÓRA

Þorvaldur L. Björgvinsson
 Kf. 250372-3629

Upp

Nýr netstigi 100mm
 neðan á loft


Strengtígi til staðar

=50+A01

Nýr netstigi 60mm
 neðan á loft

Álpipa 20mm við loft

Strengrenna við loft
 til staðar

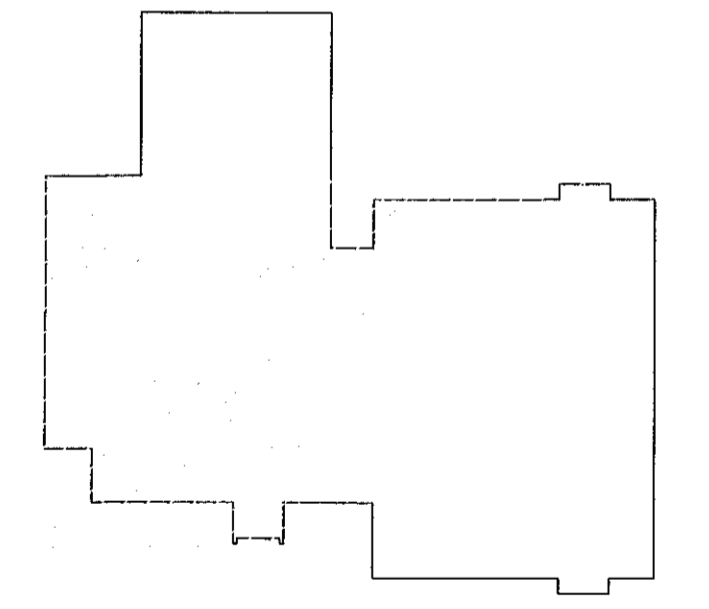

www.verkis.is - sími: +354 422 8000

SAMÞYKKT: Bragi Þór Sigurdórsson BÞS 3009492829

B 2021-12-27 REYNDARTEIKNING BÞS

A 2019-09-05 VERKTEIKNING BÞS BÞS EME BÞS

ÚTG DAGS SKÝRINGAR TEIK HANN RÝNT SAMÞ

SÓLVANGSVEGUR 2, HAFNARFIRÐI
 HEILSUGÆSLUSTÖÐIN SÓLVANGUR
 Rafkerfi
 Lagnaleiðir
 Grunnmynd kjallari

VERKFANG 17120 TEIKNING E04.5.002 B

