


1 2 3 4 5 6 7 8 9 10 11 12

A B C D

MÖTTEKIB
fr. Byggingerfulltrúars 1 Hafnarfirði

UNDIRRITUN HÖNNUNARSTJÓRA
Þorvaldur L. Björgvinsson
Kt. 265572-3629

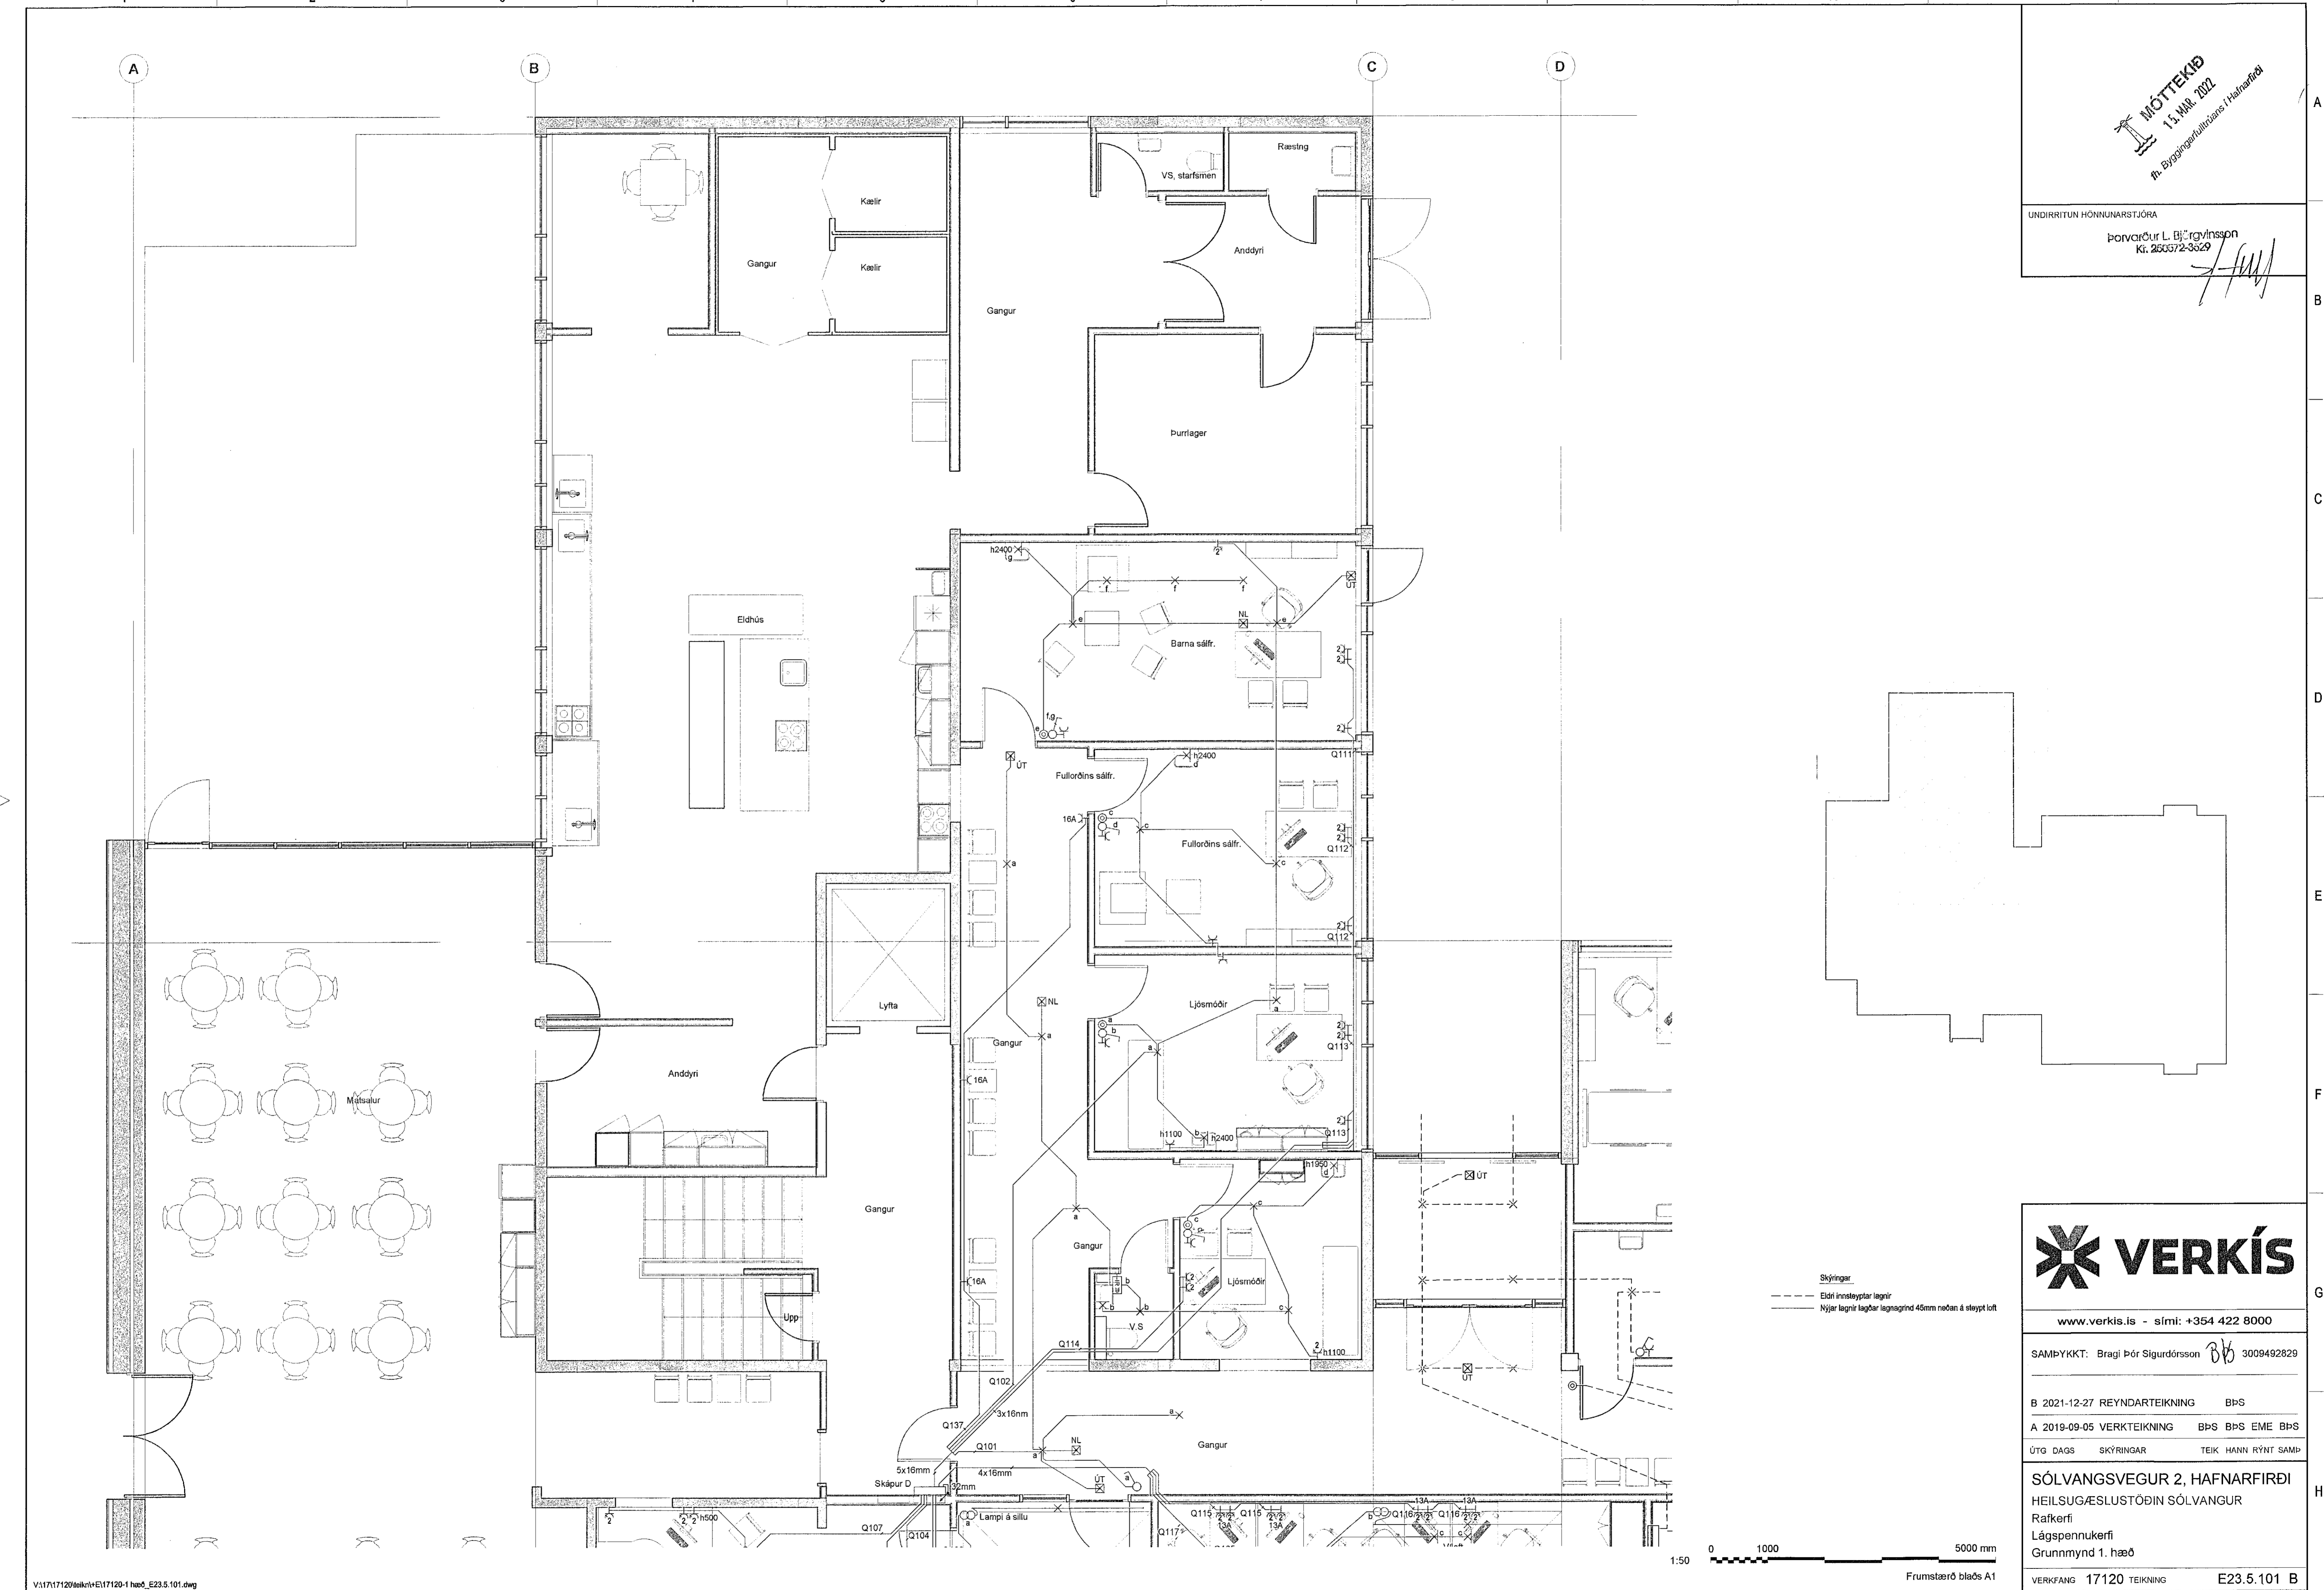

Skýringar
- - Eldin innsteyptar lagir
- - Nýjar lagir lagbar lagnagrind 45mm neðan á sleppt loft

1:50 0 1000 5000 mm
Frumstærð blaðs A1



www.verkis.is - sími: +354 422 8000

SAMÞYKKT: Bragi Þór Sigurdósson 3009492829

B 2021-12-27 REYNDARTEIKNING BÞS

A 2019-09-05 VERKTEIKNING BÞS BÞS EME BÞS

ÚTG DAGS SKÝRINGAR TEIK HANN RÝNT SAMÞ

SÓLVANGSVEGUR 2, HAFNARFIRÐI
HEILSUGÆSLUSTÖÐIN SÓLVANGUR
Rafkerfi
Lágspennukerfi
Grunnmynd 1. hæð

VERKFAANG 17120 TEIKNING E23.5.101 B

© Öll áhrif og áhrifun teikningar, að hluta eða í heild er háð skriflagu og hliðunum

V:\17120\teikn\A1\17120-1 hæð_E23.5.101.dwg