



1 2 3 4 5 6 7 8 9 10 11 12

A B C D

MÓTEKID

UNDIRRITUN HÖNNUNARSTJÓRA

ÞORVALDUR L. BJÖRNSSON
Kt. 255572-3629

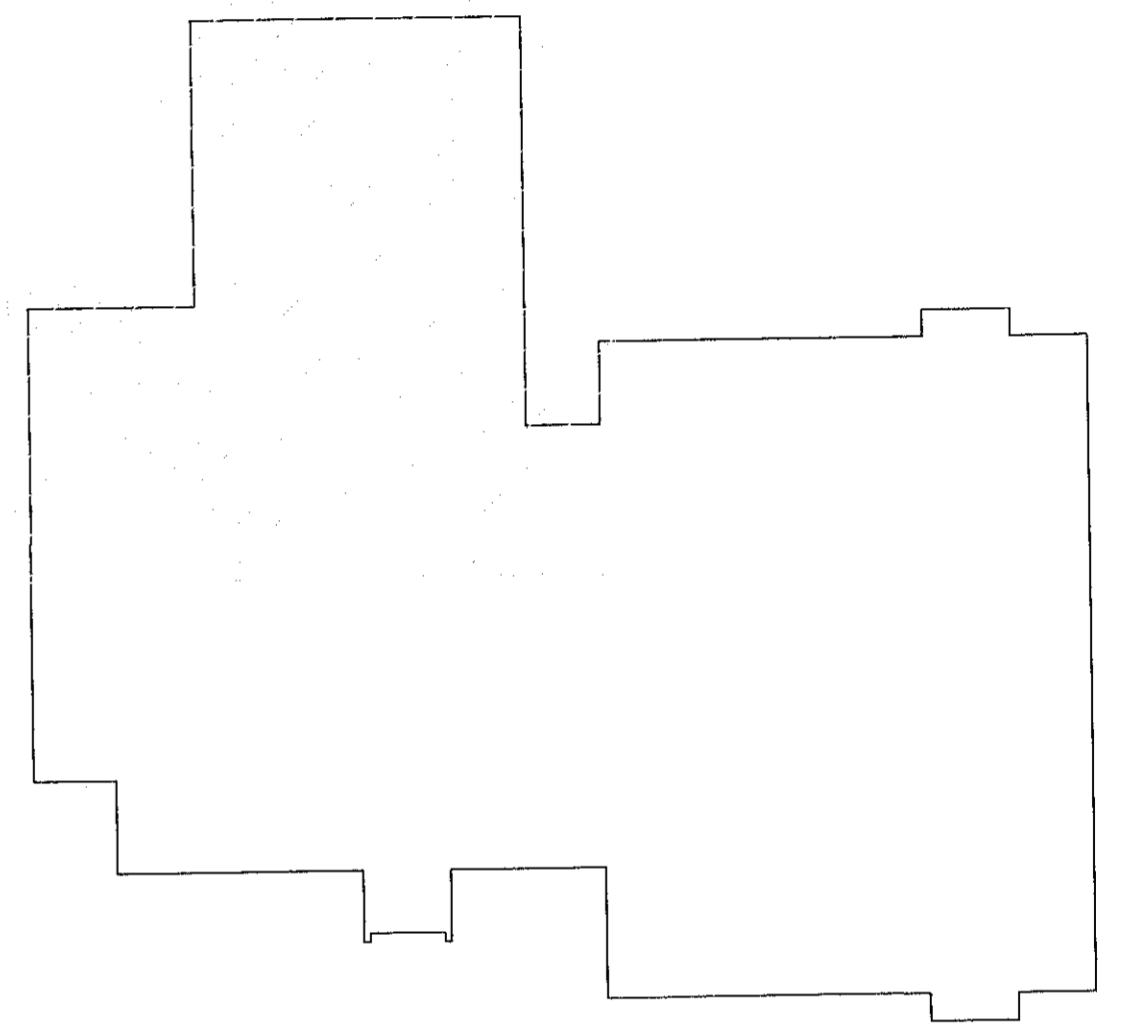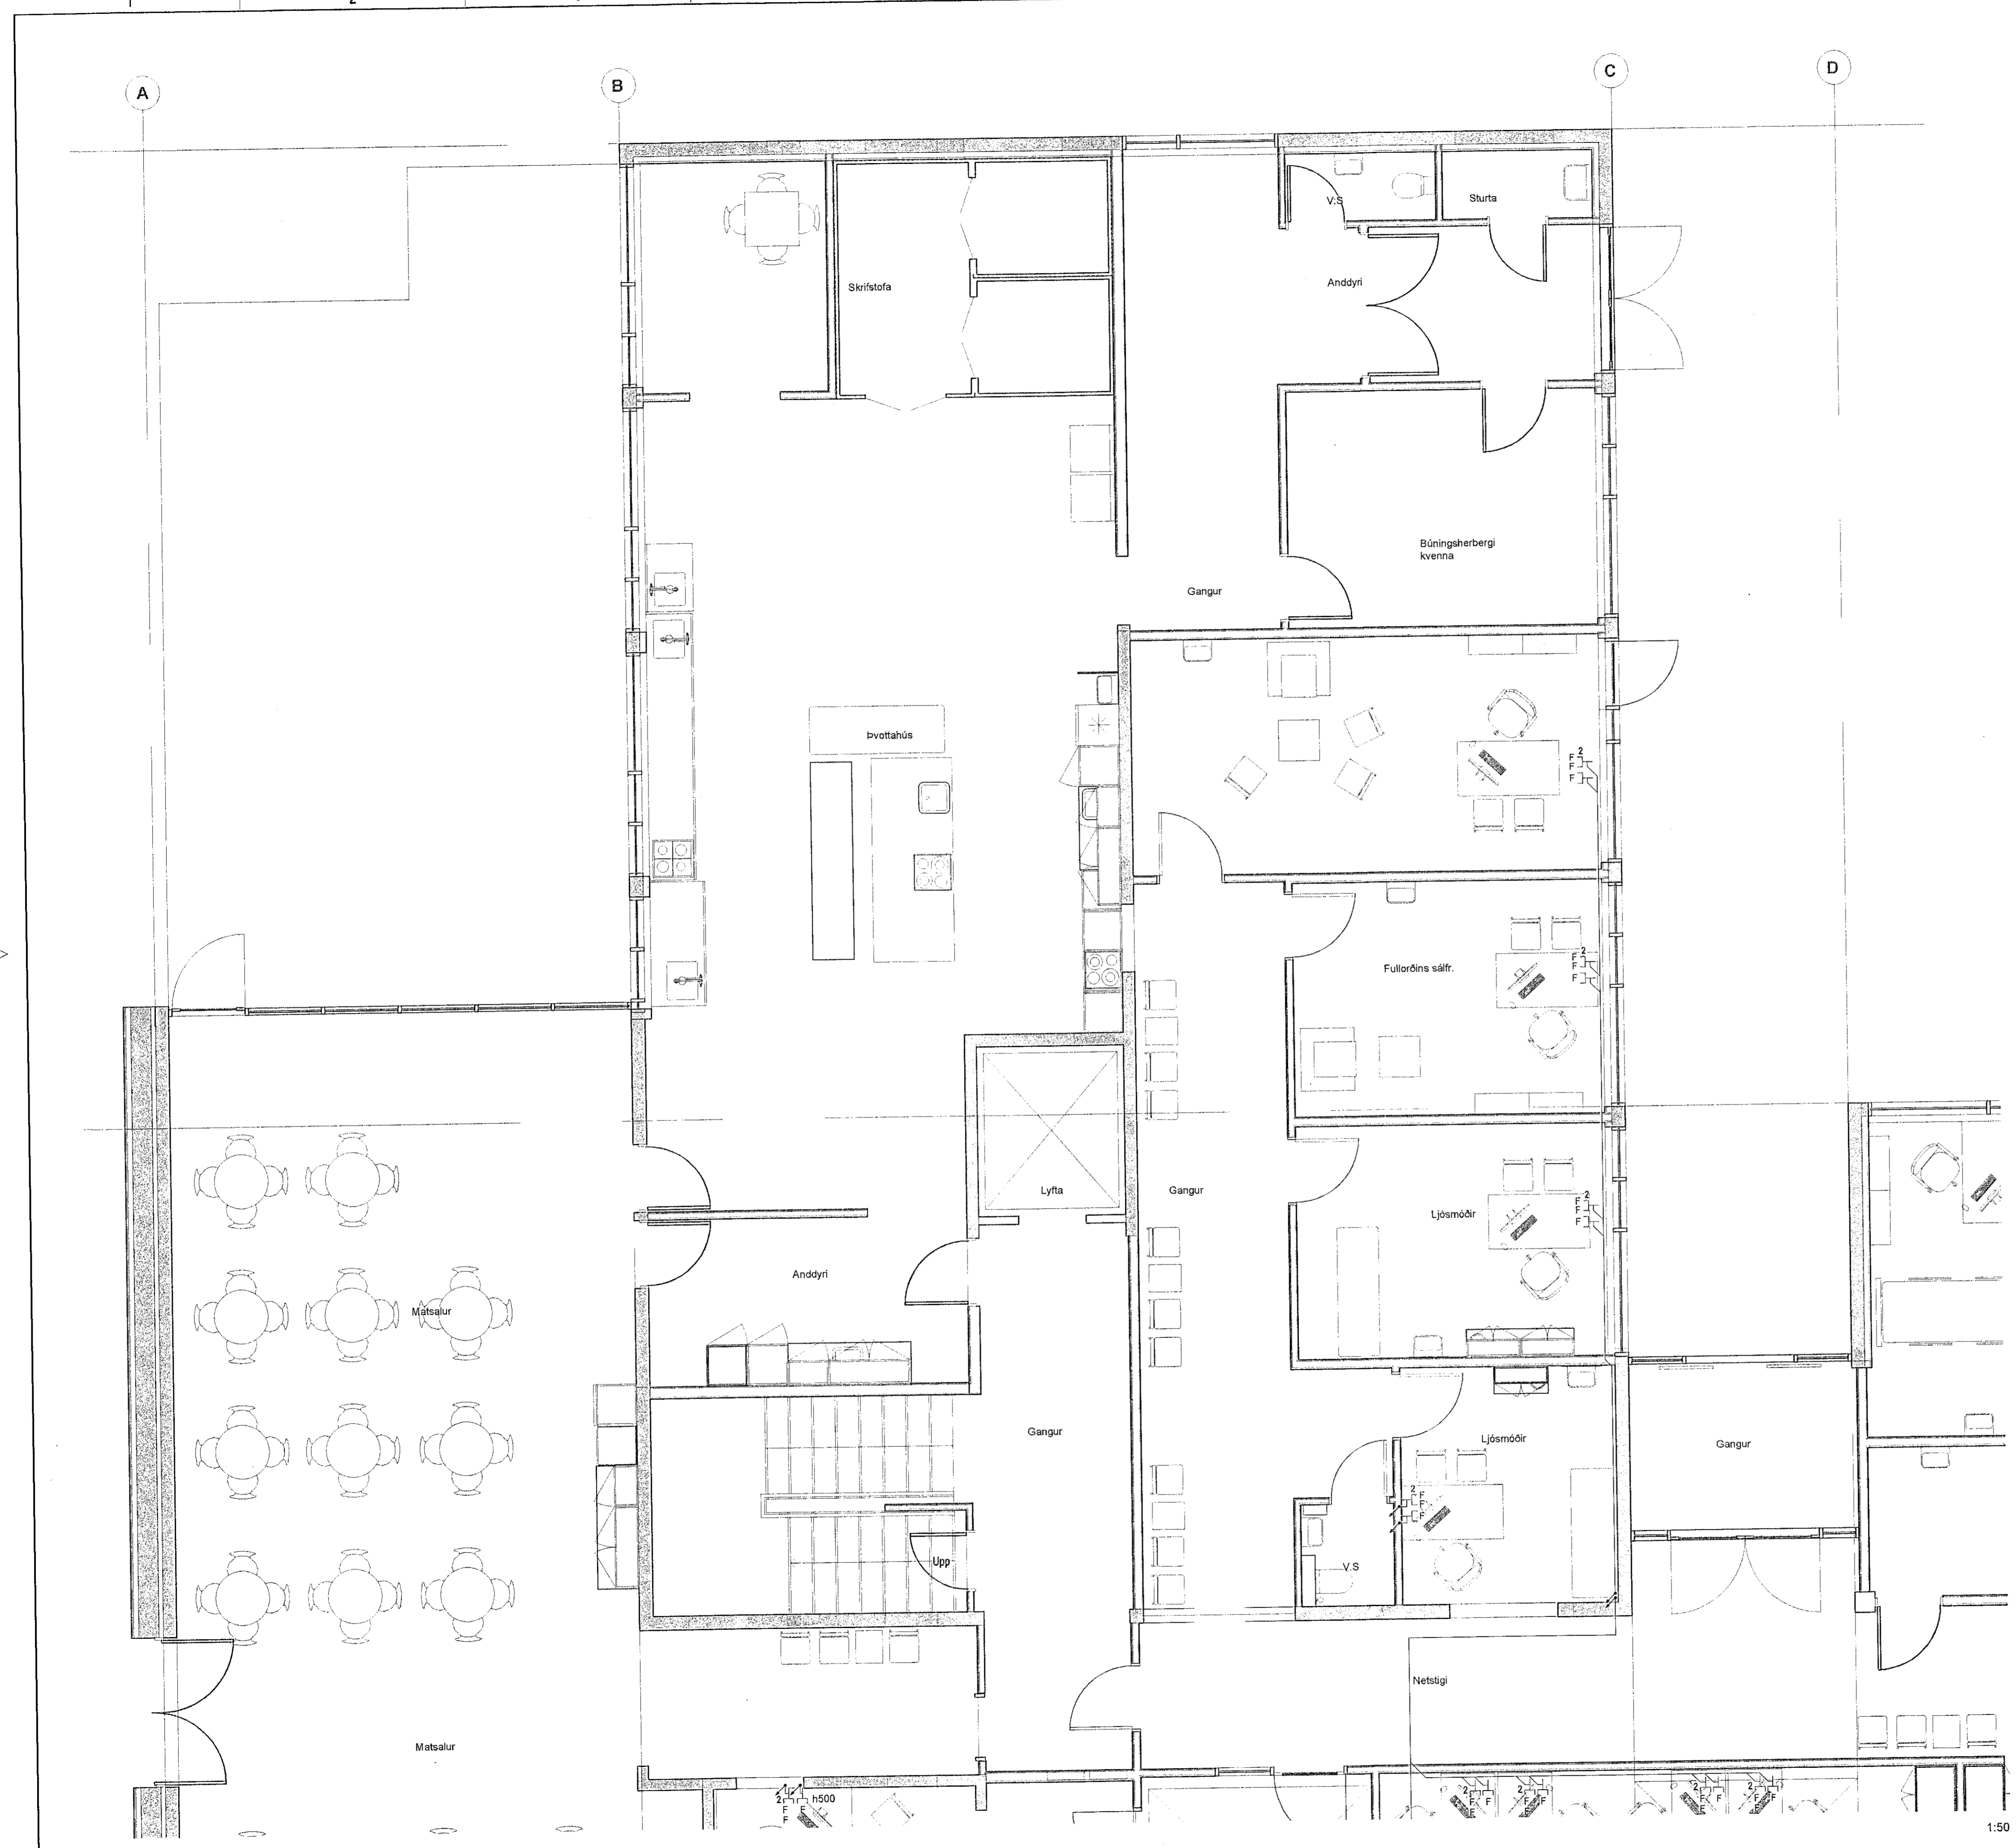

Skýringar
Teikningar af eldri lögnum frá því september 1983 og síðan frá því í janúar 2010 hafðar til hlíðsjónar. Hugsanlega hafa verið gerðar breytingar á lögnum sem ekki hafa verið færðar inn á teikningar.

Heitar línur merkja nýlagnir
Brotta línur merkja eldri lagnir



www.verkis.is - sími: +354 422 8000

SAMÞYKKT: Bragi Þór Sigurdósson BÞ 3009492829

B 2021-27-12 REYNDARTEIKNING BPS

A 2019-09-05 VERKTEIKNING BPS BPS EME BPS

ÚTG DAGS SKÝRINGAR TEIK HANN RÝNT SAMÞ

SÓLVANGSVEGUR 2, HAFNARFIRÐI

HEILSUGÆSLUSTÖÐIN SÓLVANGUR

Rafkerfi

Smáspennukerfi

Grunnmynd 1. hæð

VERKFAANG 17120 TEIKNING E50.5.101 B

