


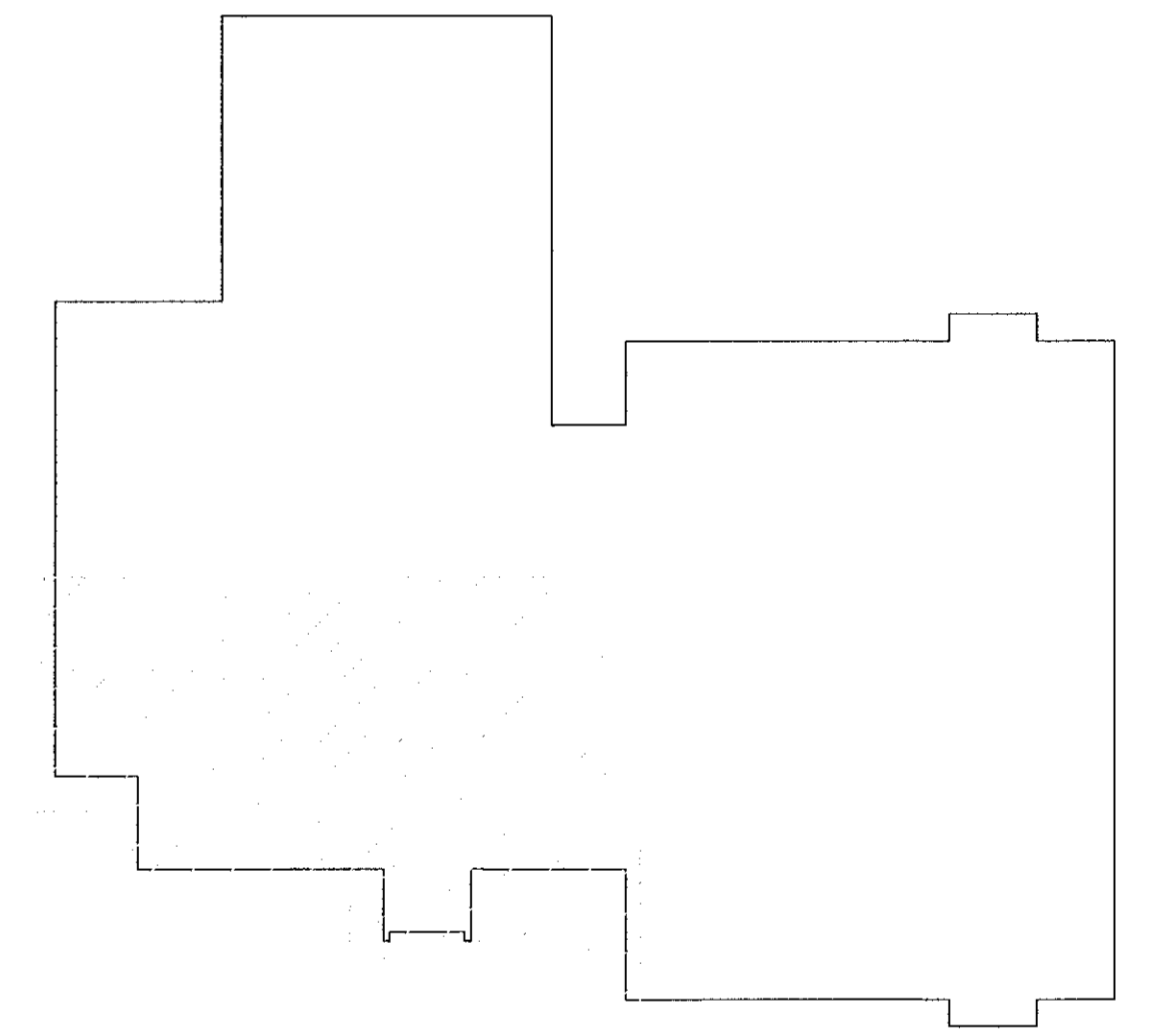

MÓTTAKIÐ
15. MAÍ 2012
fr. Byggingarfulltrúans í Hafnarfirði

UNDIRRITUN HÖNNUNARSTJÓRA
Þorvarður L. Björgvinsson
Kt. 250372-3629

Skýringar
Teikningar af eldri lögnum frá því september 1983 og síðan frá því í janúar 2010 hafðar til hlífðsjónar. Hugsanlega hafa verið gerðar breytingar á lögnum sem ekki hafa verið færðar inn á teikningar.
Heilar línur merkja nýlagnir
Brota línur merkja eldri lagnir



www.verkis.is - sími: +354 422 8000
SAMPYKKT: Bragi Þór Sigurdósson *BÞ* 3009492829
B 2021-12-27 REYNDARTEIKNING BÞS
A 2019-09-05 VERKTEIKNING BÞS BÞS EME BÞS
ÚTG DAGS SKÝRINGAR TEIK HANN RÝNT SAMP
SÓLVANGSVEGUR 2, HAFNARFIRÐI
HEILSUGÆSLUSTÓÐIN SÓLVANGUR
Rafkerfi
Smáspennukerfi
Grunnmynd 1. hæð
VERKFAANG 17120 TEIKNING E50.5.102 B

