

1 2 3 4 5 6 7 8 9 10 11 12

A

B

C

D

A

B

C

D

E

F

G

H

MÖTTEKIÐ  
15. MAR. 2022  
fr. Byggingarstjórnunni í Hafnarfirði

UNDIRRITUN HÖNNUNARSTJÓRA

Þorvaldur L. Björgvinsson  
Kt. 250372-3329

**SKÝRINGAR:**  
 Eldri lagir  
 Nýjar lagir  
 Almennt þá eru pipulagnir lagðar uppi í þakrymi



**Úthúðir:**  
 Gerð A1 - tvööld rennihúð rafdrifin  
 Aðgangssýring.  
 Korfakassan utan húð með bílnaborði.  
 Innan húð er opnað með hnappi.  
 Húðin er með húðarvöktun (dyraskynjari).  
 Húðin er með segulrás.

Gerð A2 - einöld húð  
 Húð er með húðarvöktun (dyraskynjari)  
 Gerð A3 - tvööld rennihúð rafdrifin  
 Húð er vöktuð með húðarvöktun (dyraskynjari)

**Innviðir:**  
 Gerð B1 - einöld húð  
 Aðgangssýring.  
 Korfakassan utan húðar.  
 Innan húðar er opnað með hnappi.  
 Húðin er með húðarvöktun (dyraskynjari).  
 Húðin er með segulrás.  
 Húð opnað við brunabóð

Gerð B2 - einöld húð  
 Aðgangssýring.  
 Korfakassan utan húðar.  
 Innan húðar er opnað með hnappi.  
 Húðin er með húðarvöktun (dyraskynjari).  
 Húðin er með segulrás.  
 Húð opnað við brunabóð

Gerð B3 - einöld húð  
 Innan húðar er opnað með hnappi með hindrun.  
 Húðin er með segulrás.  
 Húð opnað við brunabóð

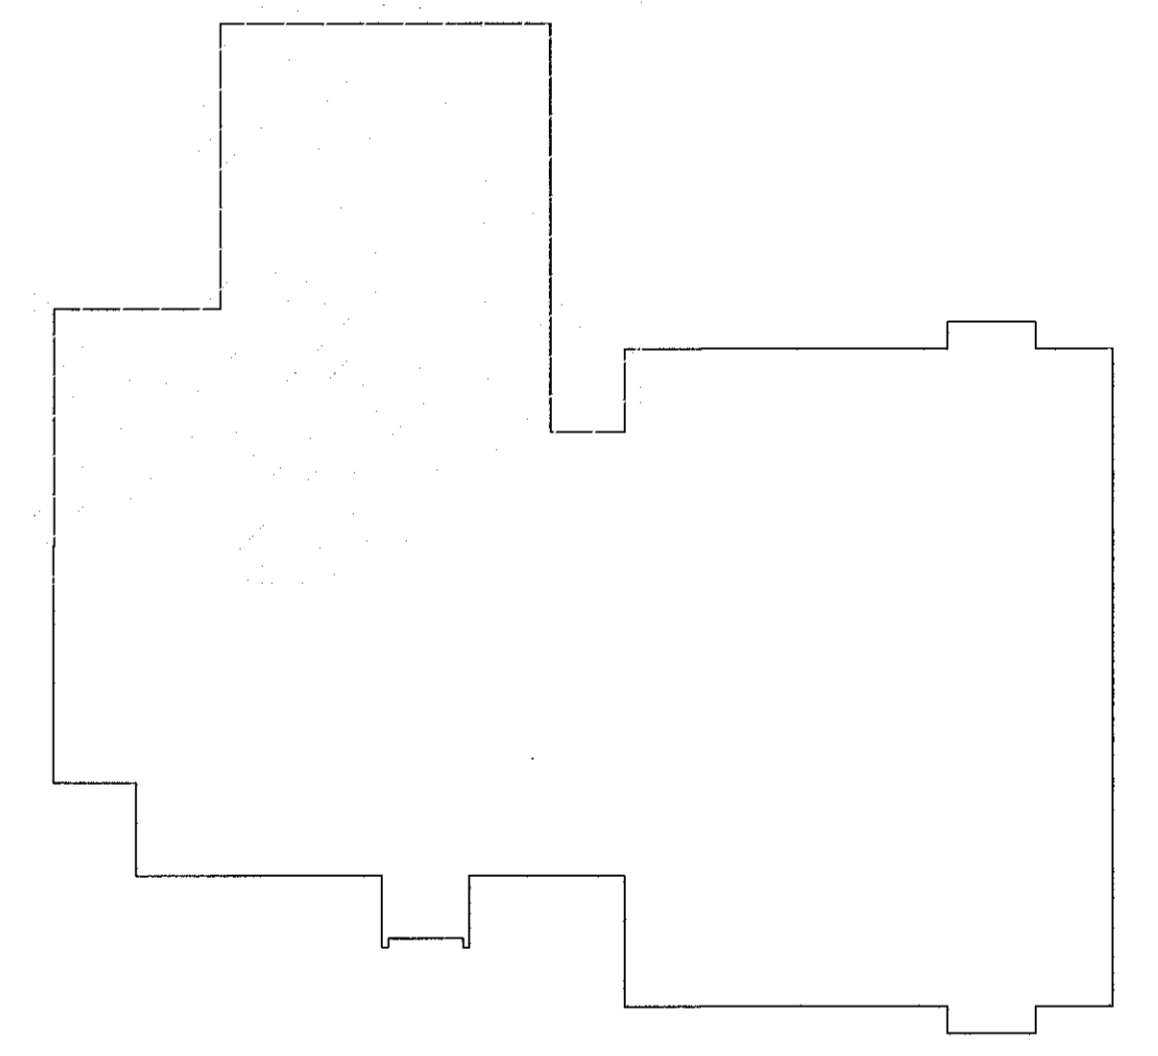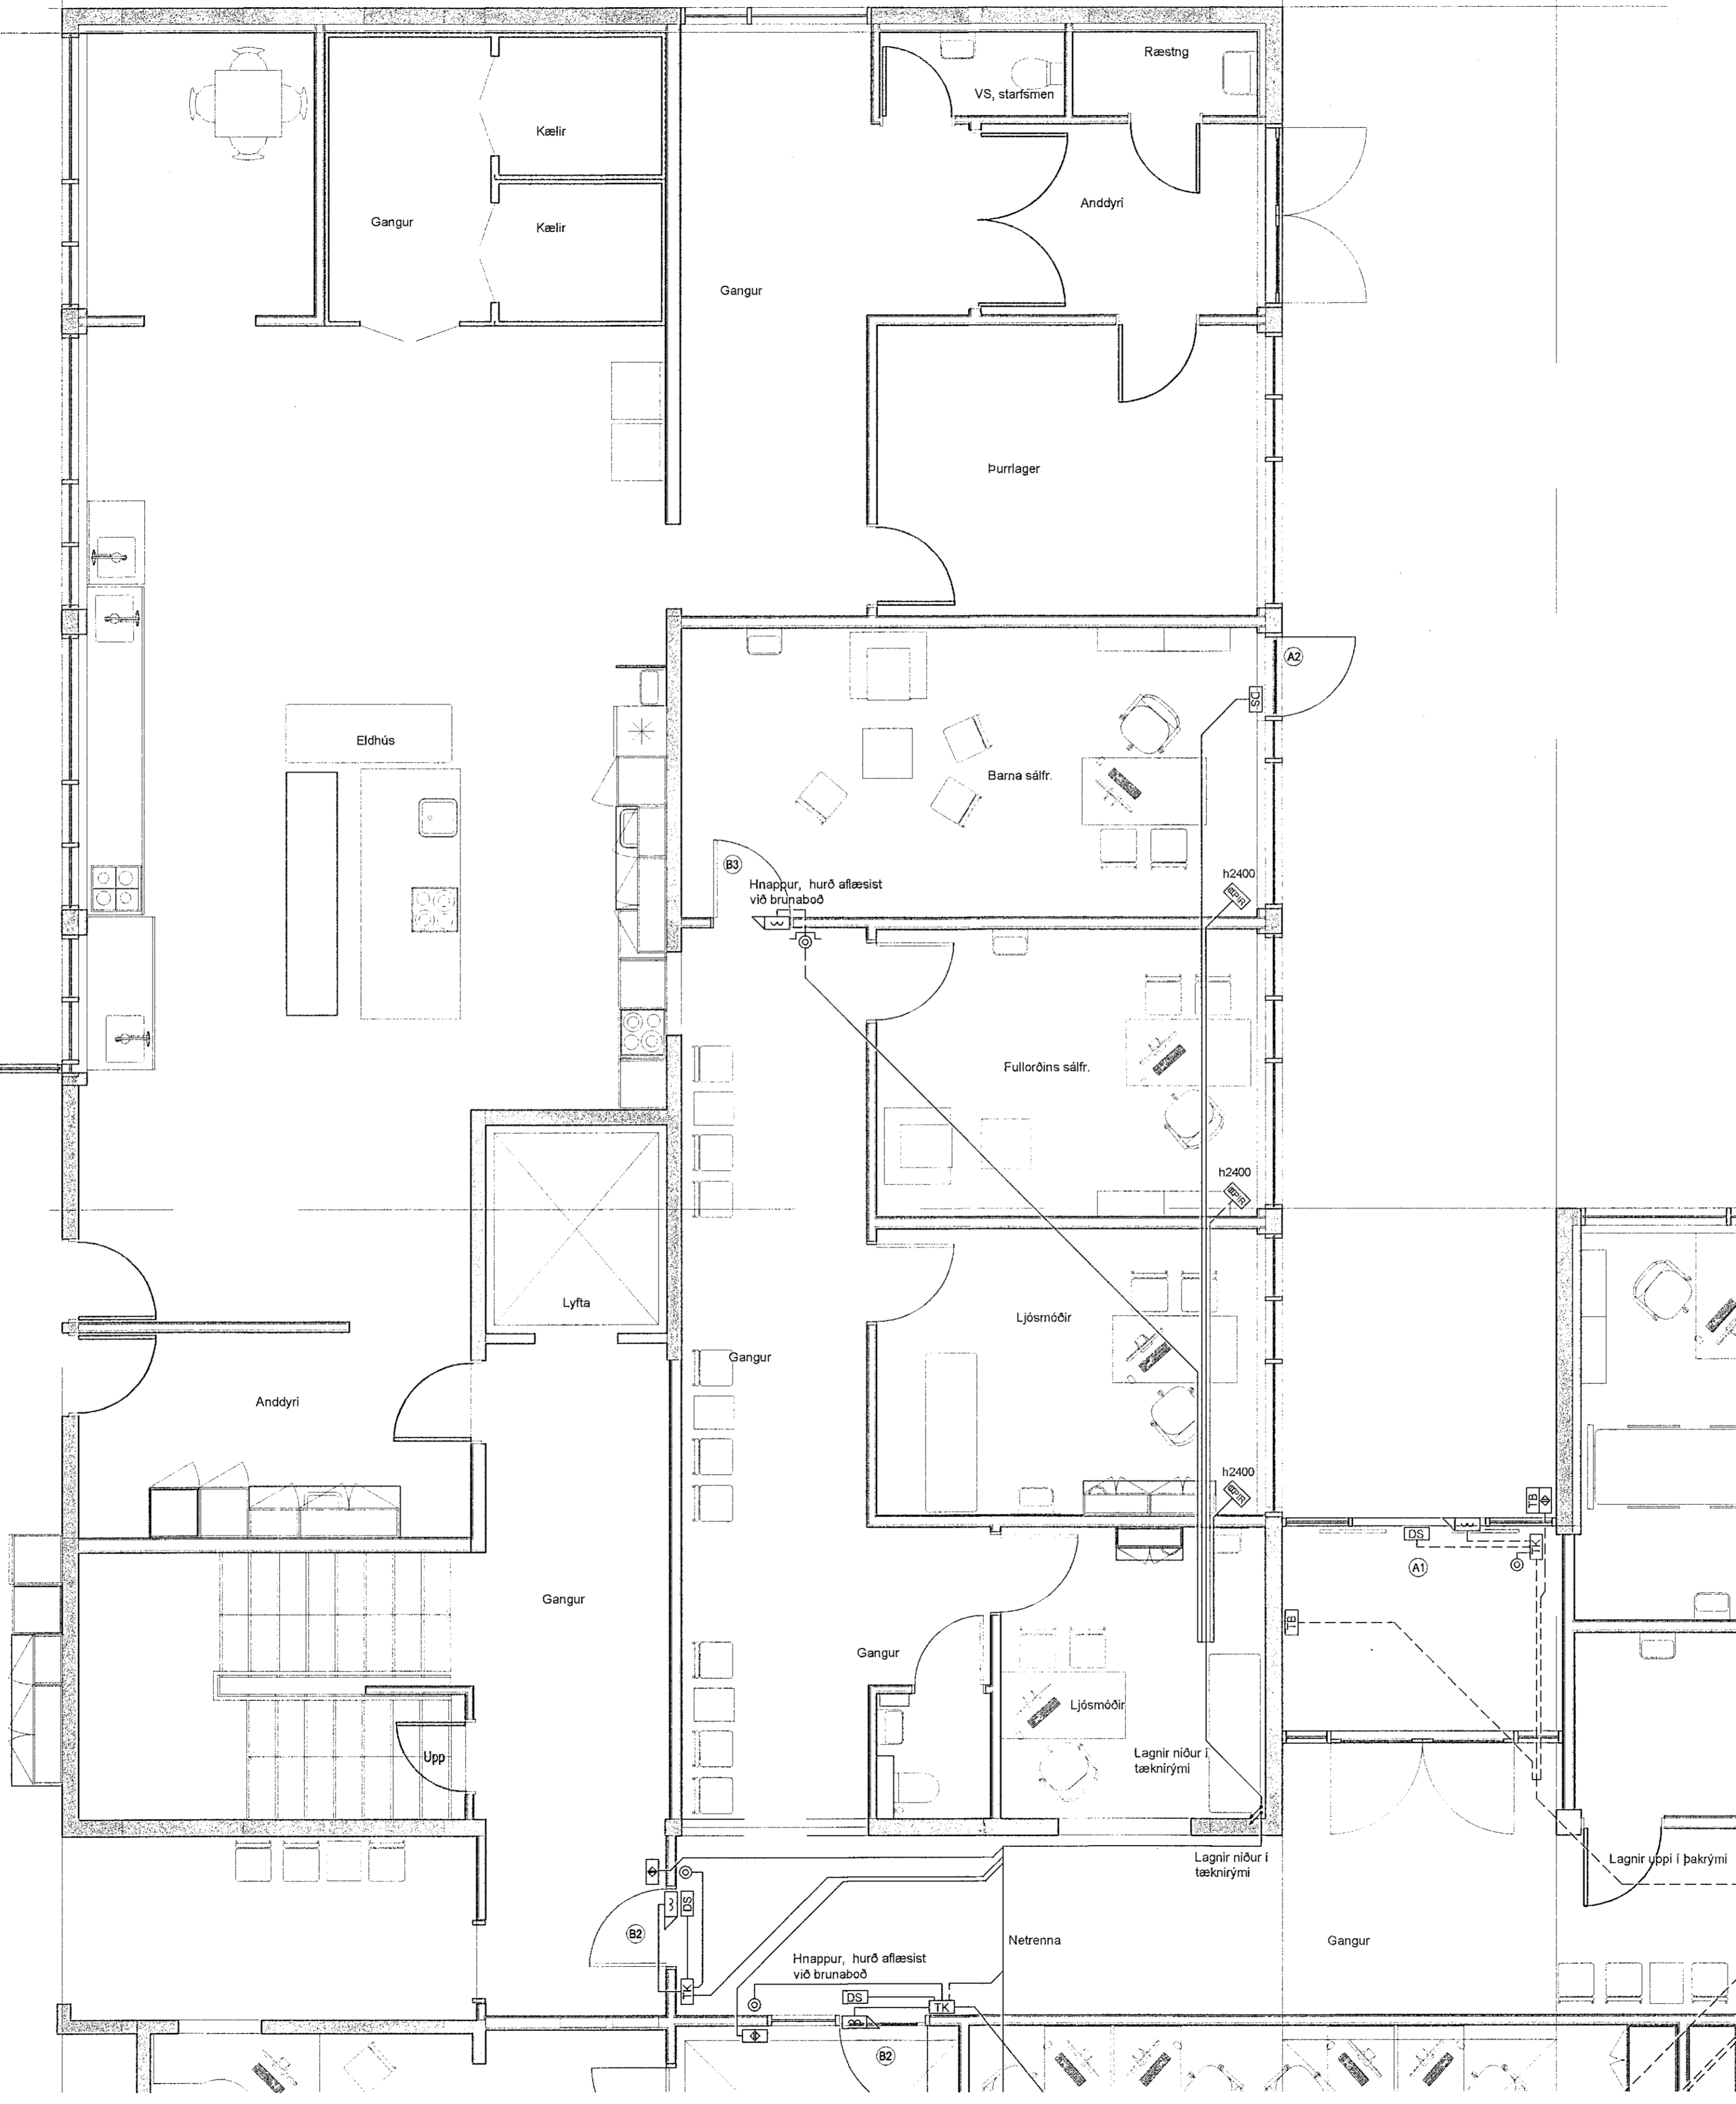

www.verkis.is - sími: +354 422 8000

SAMPYKKT: Bragi Þór Sigurdarsson BÞ 3009492829

B 2021-12-27 REYNDARTEIKNING BÞS  
 A 2019-09-05 VERKTEIKNING BÞS BÞS EME BÞS

ÚTG DAGS SKÝRINGAR TEIK HANN RÝNT SAMP

SÓLVANGSVEGUR 2, HAFNARFIRÐI  
 HEILSUGÆSLUSTÖÐIN SÓLVANGUR  
 Rafkerfi  
 Aðgangs- og innbrotakerfi  
 Grunnmynd 1. hæð

VERKFAANG 17120 TEIKNING E60.5.101 B