



GRUNNMYND EFRI HÆÐ
1:50

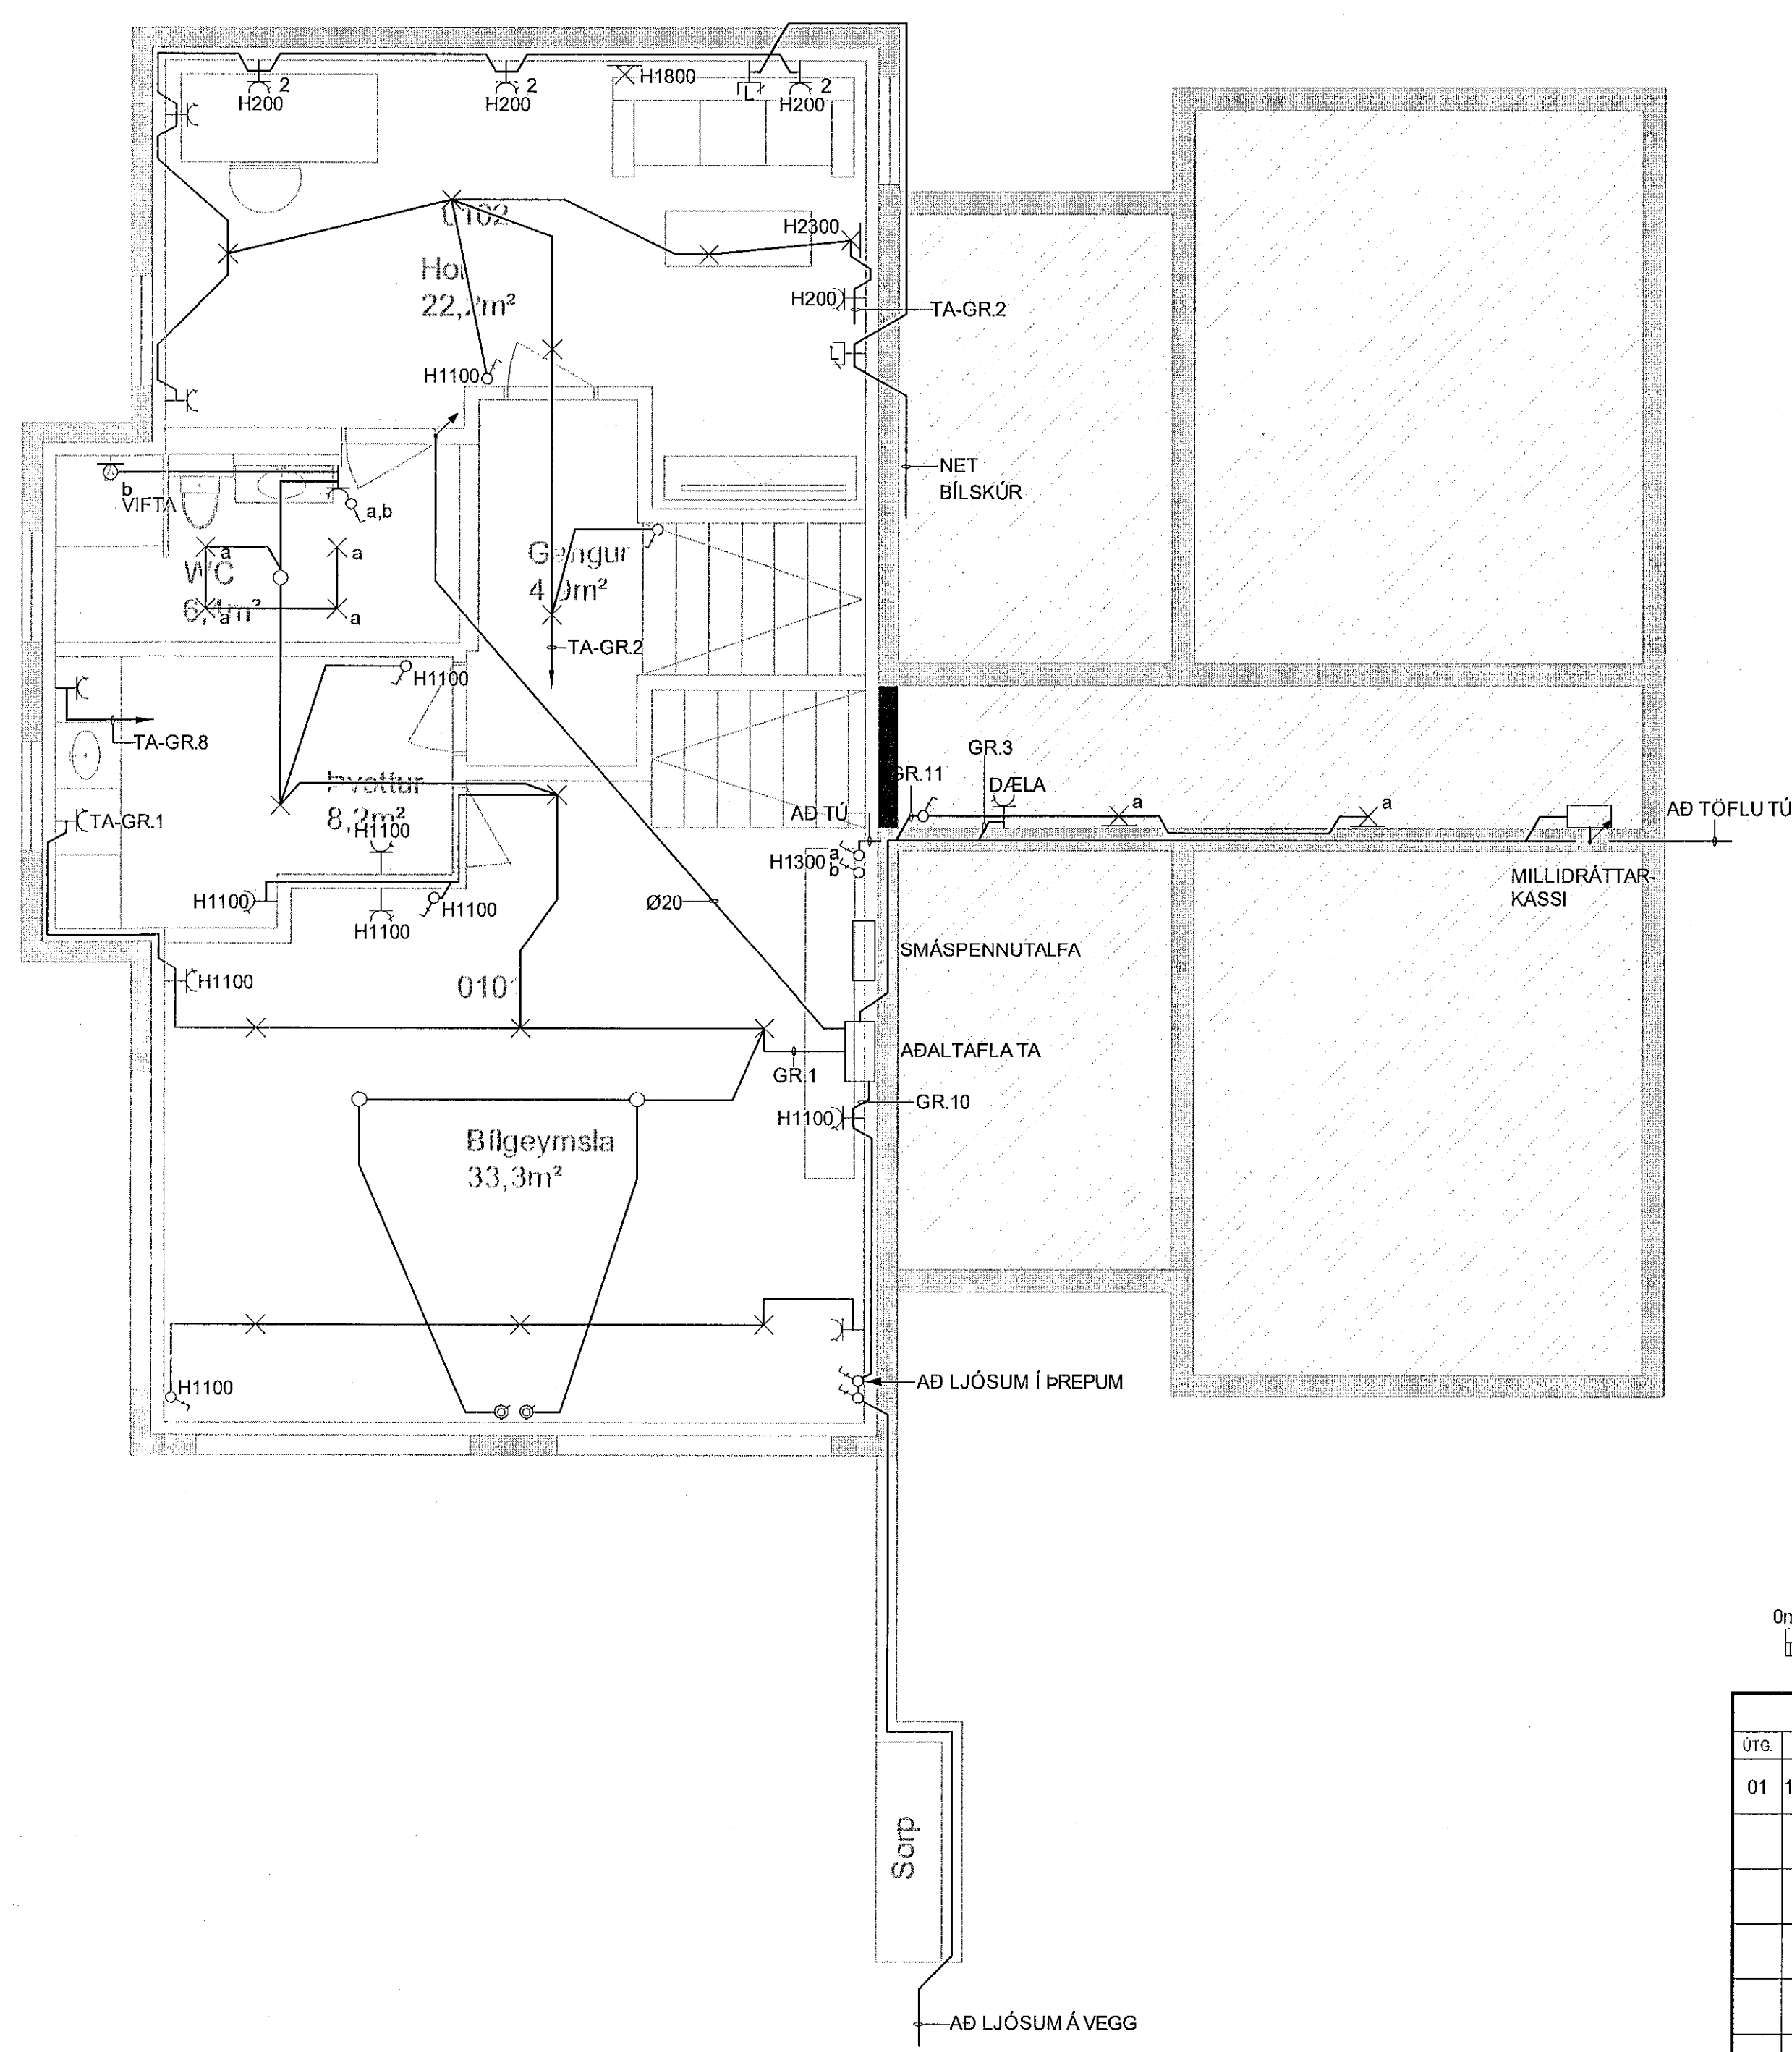

GRUNNMYND NEDRI HÆÐ
1:50

- SKÝRINGAR:
- 1 LED LJÓS Á SÖKKLI.
 - 2 DIMMANLEGA SPENNAF FÝRIR LED LJÓS.
 - 3 LÖGN Í GÓLFI

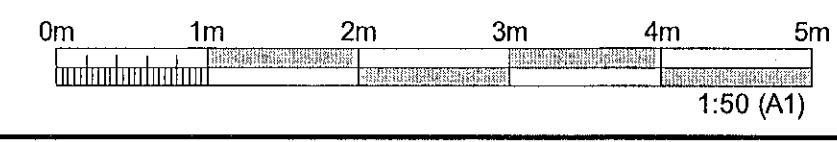

ÚTGÁFUFRILL					
ÚTG.	DAGS.	SKÝRINGAR	HANNAÐ	YFIRF.	SAMB.
01	11.08.2021	REYNDARTEIKNING	PJ		
DAGS. UNDRSKRIFTAR		F.H. MANNVITS (NAFNGI) MANNVIT hf. 11.08.2021			
HÖNNUÐUR		 MANNVIT Undarhvarfi 6 203 Kópavogi Sími: 422 3000 Fax: 422 3001 www.mannvit.is mannvit@mannvit.is Kl: 430572-0189			
HEITI VEGS		HÁBERG 23 14/8/21 220 HAFNARFJÖRDUR			
HEITI TEIKNINGAR RAFKERFI GRUNNMYND - EFRI OG NEDRI HÆÐ					
FRUMÚTGÁFA	MKV.	STÆRD			
XX	1:50	A1			
VERKNUMÉR	VERKHLUTI	TEIKNINGANUMÉR	ÚTGÁFA		
3.151.333	000	EDR-1001	01		