PRENTAÐ: miðvikudagur, 11. ágúst 2021 13:42:30 thordis

Samþykkt þann
16. ágú. 2021
F.h. Byggingafulltrúans í Hafnarfirði
HHJ

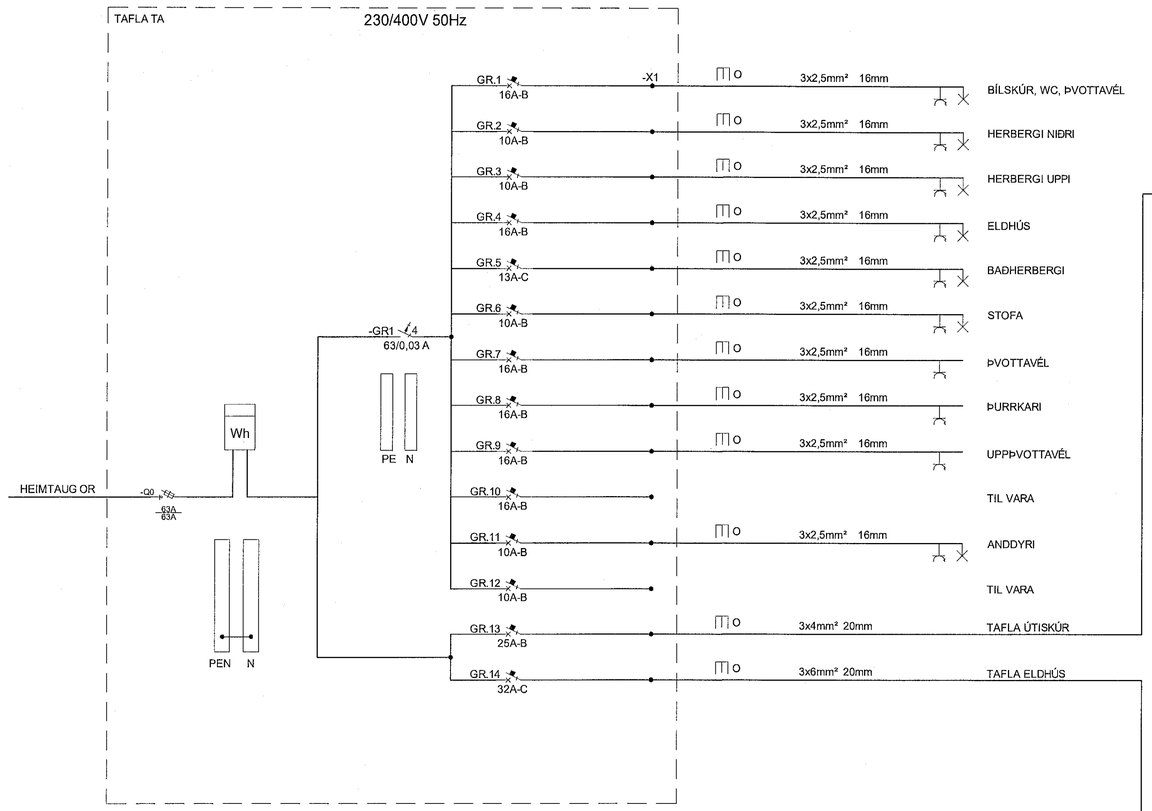

0m 1m 2m 3m 4m 5m
1:50 (A1)

ÚTGÁFUFERILL

ÚTG.	DAGS.	SKÝRINGAR	HANNAÐ	YFIRF.	SAMÞ.
01	11.08.2021	REYNDARTEIKNING	PJ		

DAGS. UNDIRSKRIFTAR: 11. 08. 2021

F.H. MANNVITS (NAFN OG KT.): MANNVIT hf. Kt. 250953-4969

HÖNNUÐUR

MANNVIT
Urðarhvarfi 6 203 Kópavogi Sími: 422 3000 Fax: 422 3001
www.mannvit.is mannvit@mannvit.is Kt: 430572-0169

© ÖLL AFNOT OG AFRITUN TEIKNINGAR, AÐ HLUTA EÐA HEILD, ERHÁÐ SKRIFLEGU LEYFI HÖFUNDA.

HEITI VERKS
HÁABERG 23
220 HAFNARFJÖRÐUR
14/8 21

HEITI TEIKNINGAR
RAFKERFI
EINLÍNUMYND

FRUMÚTGÁFA	MKV.	STÆRÐ
25.05.2021	-	A1

VERKNÚMER	VERKHLUTI	TEIKNINGANÚMER	ÚTGÁFA
3.151.333	000	EDR-1002	01

TÖLVUSKRÁ: S:\3-vnf\151-Hafnarfjordur\333 Haaberg 23\7 TEIKNINGAR\R-RAFKERFI\GRUNNMYND\RE1NLINUM.dwg