



SKÝRINGAR

Almennar skýringar sjá teikningu P0 000 og P0 001

Brunaskil

Skýringar á línun sem afmarka brunaskil.
Ef misræmi er á milli arkitekts og verkfræðteikninga VSB ríða teikningar arkitekts.

— = Brunaskil

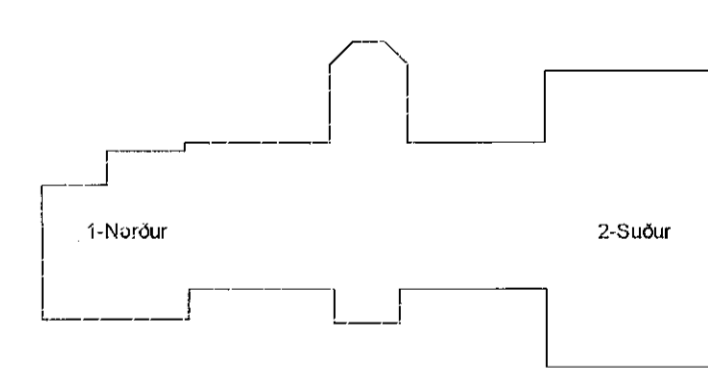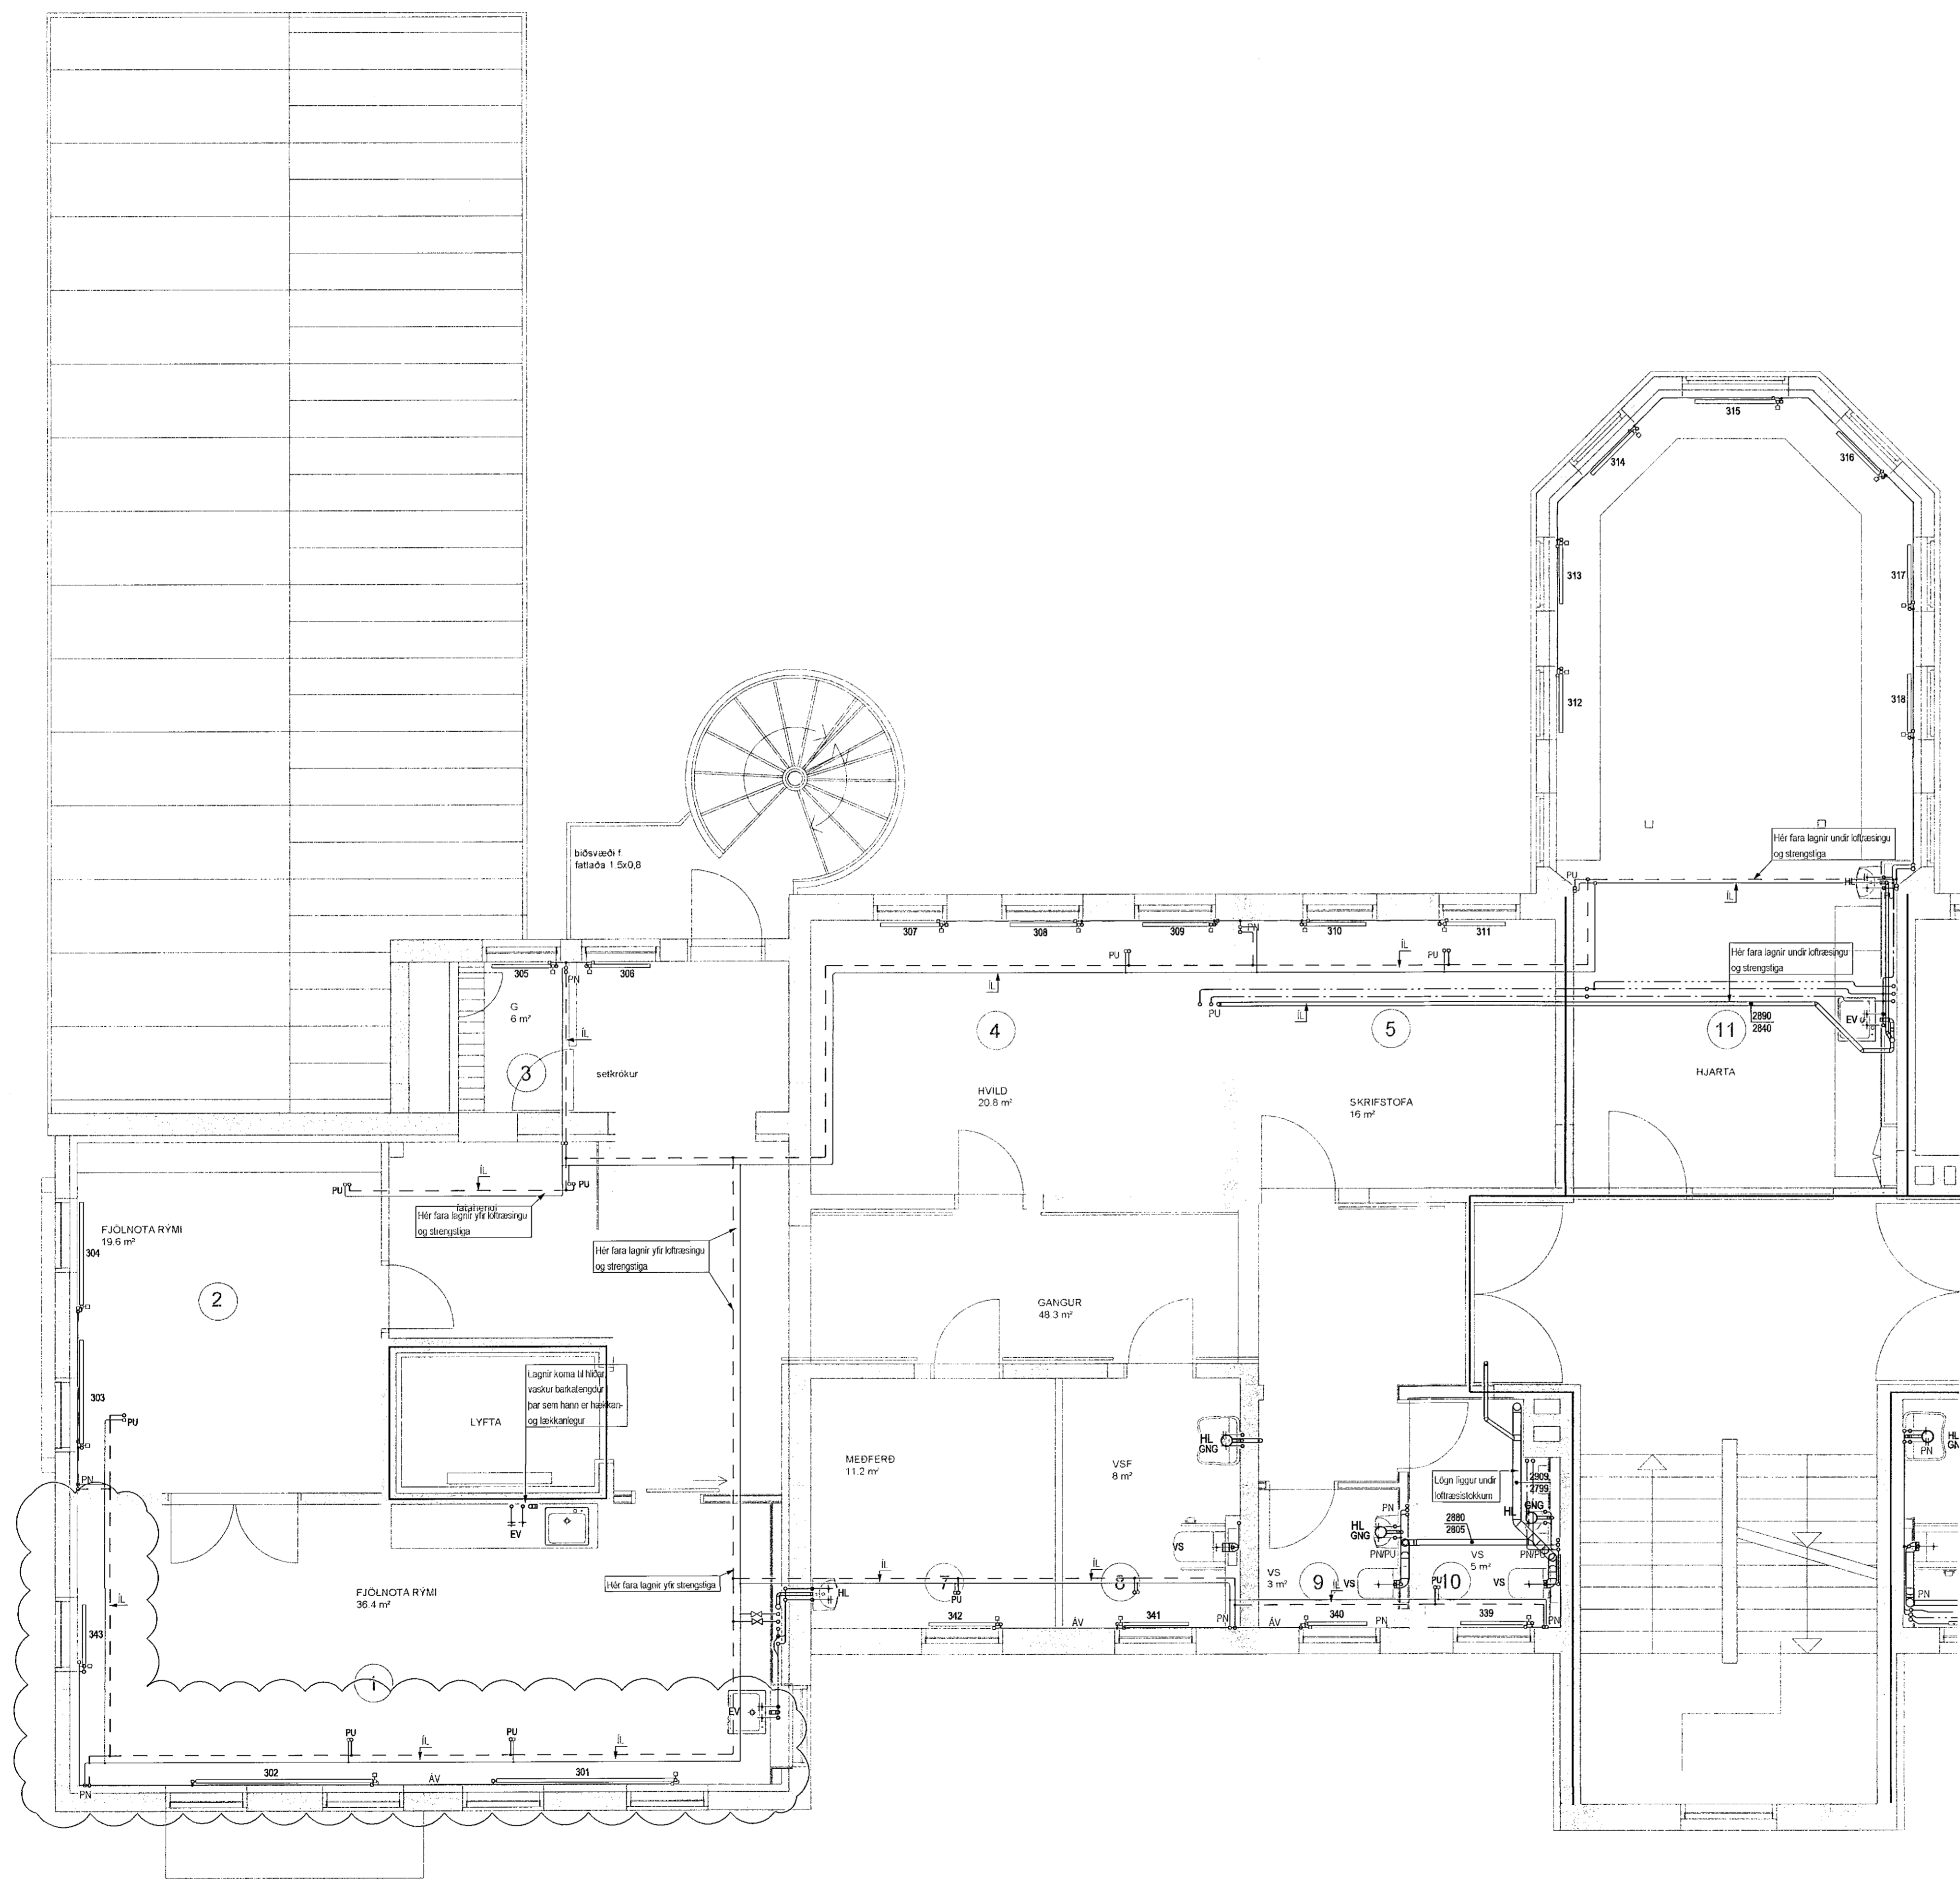

A 11.05.21 Breytingar á lagnaskilum JGR/BJK
Útg. Dags. Skýring Hanna Ö Yfirfari

VSB VERKFRÆÐISTOFA
Bejartrauni 20 / 220 Hafnarfjörður
Kennitala 710796-2899
Sími 595 8800
vsb@vsb.is / www.vsb.is

Dagsetning aðaluppdráttar

Áritun hönnuðar
Áritun sérhönnuðar
Þvingaðir: J. Kjartansson
Kl. 1002/21 5189 • Itorngat@vsb.is

Verkhelli
SUDURGATA 41
220 HAFNARFJÖRDUR

Verkhelli
Lagnir
Hreinlætis- og hitalagnir 3. hæð
Grunnmynd 1

Hannsóð	Teiknað	Yfirfarið	Kvarði	Síða
JGR	GAG/JGR	PJK	1:50	/ A1
Dags.	Verkefni	Teikning	Útgáfa	
19.04.2021	18172	P2 031	A	

V:\2018\18172_S...sestissal\117-Teikningar\12-Project_Navigant\1172_S...sestissal\18172_2021_1.dwg