



SKÝRINGAR

Almennar skýringar sjá teikningu P0 000 og P0 001

Brunaskil

Skýringar á línun sem afmarka brunaskil.
 Ef misræmi er á milli arkitekts og verkfræðisins VSB ráða teikningar arkitekts.

— = Brunaskil

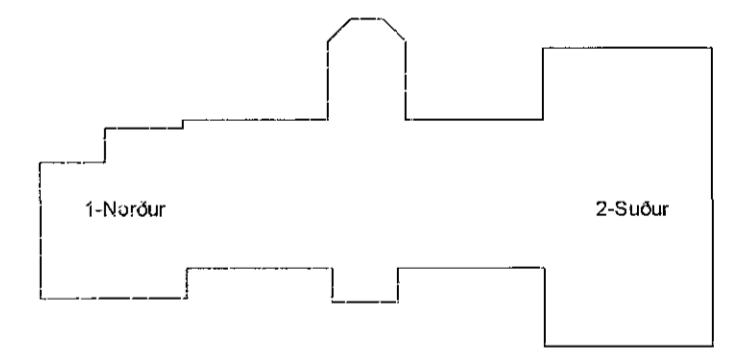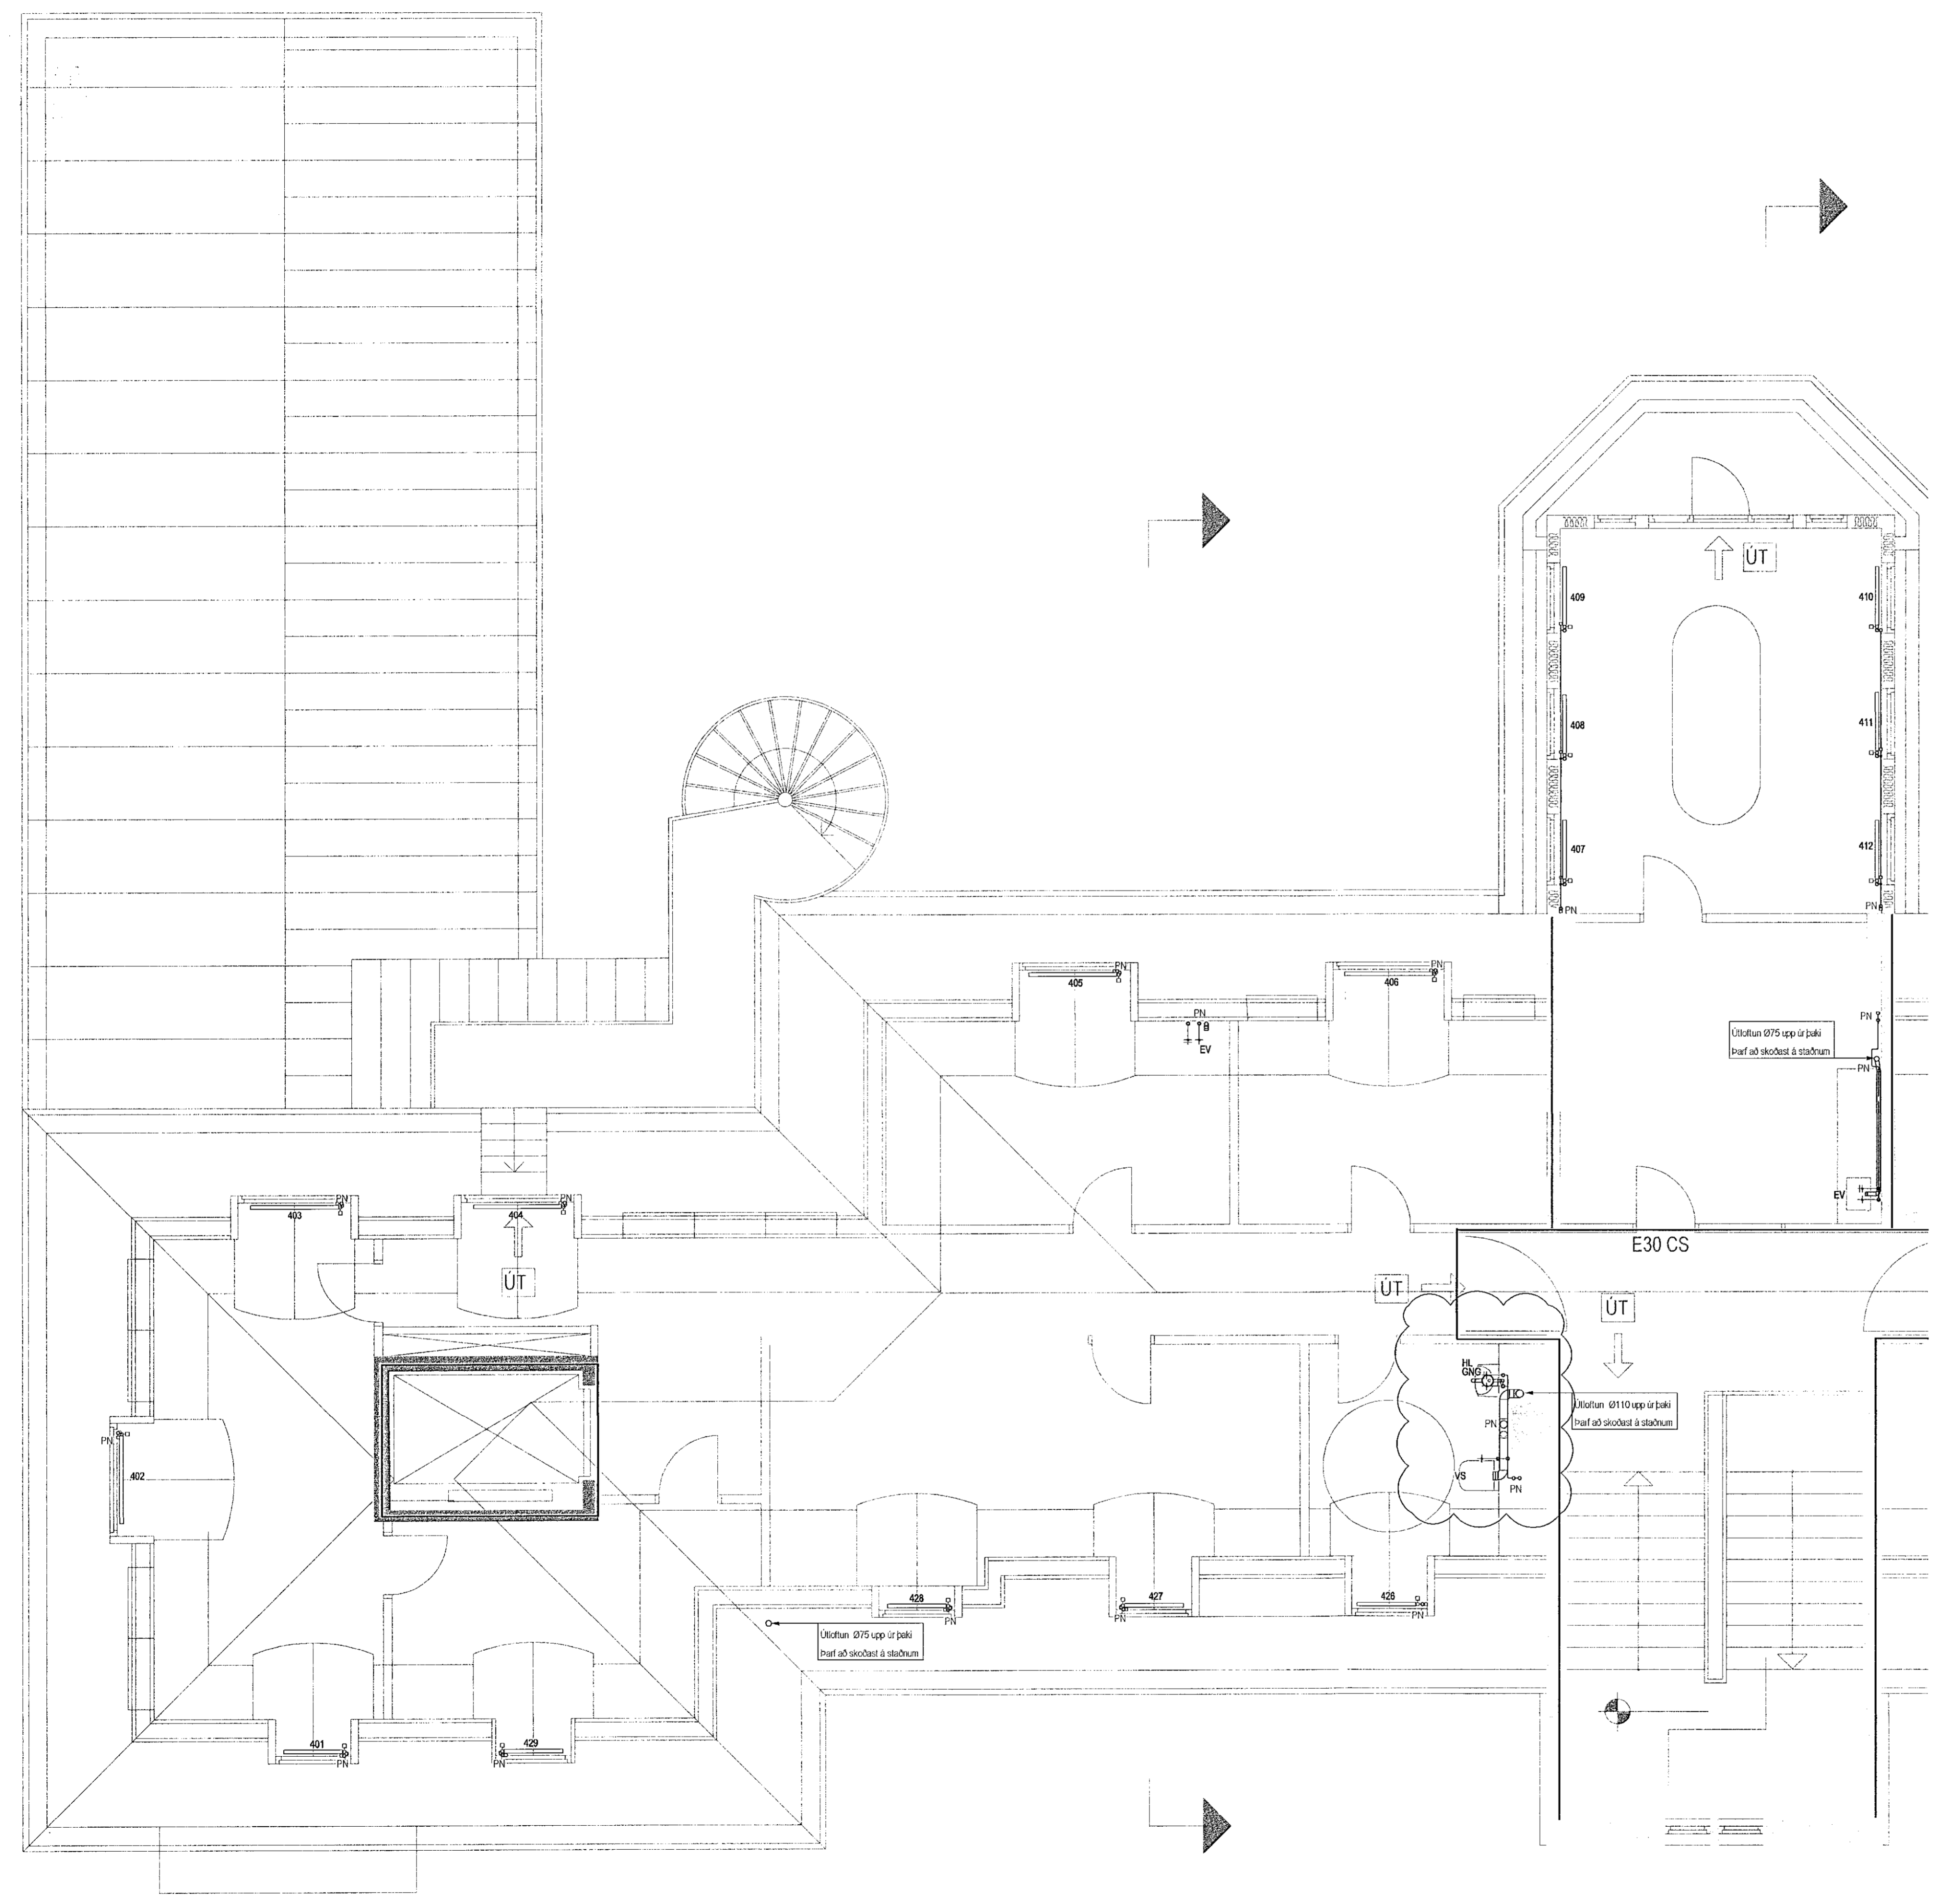

A 11.05.21 Breytingar á tegnaðum JGR/PJK
 Útg. Dags. Skýring Hannað/Vírfaró

VSB —
 VERKFRÆÐISTOFA
 Bæjarbrauni 20 / 220 Hafnarfjörður
 Kennitala 710796-2899
 Sími 565 8600
 vsb@vsb.is / www.vsb.is

Dagsetning aðaluppdráttar

Áritun hönnunarráðgjafa *Carl M. Jónsson*

Áritun séðhórnabúar Þorgeir J. Kjartansson
 Kt. 1002/1 5189 • thorgeir@vsb.is

Verkhelti *Þorgeir J. Kjartansson*

Verkhelti
SUBURGATA 41
220 HAFNARFJÖRDUR

Verkhelti
 Lagnir
 Hreinlætis- og hitalagnir 4. hæð
 Grunnmynd 1

Hannað	Teknað	Vírfaró	Kvardi	Síða
JGR	JGR	PJK	1:50	/ A1
Dags.	19.04.2021	Verkefni	18172	Teikning
				Útgáfa
			P2 041	A