



SKÝRINGAR

Almennar skýringar sjá teikningu P0 000 og P0 001

Brunaskil

Skýringar á línur sem afmarka brunaskil.
Ef missemi er á milli arkitekts og verkfræðiteikninga VSB ráða teikningar arkitekts.

— = Brunaskil

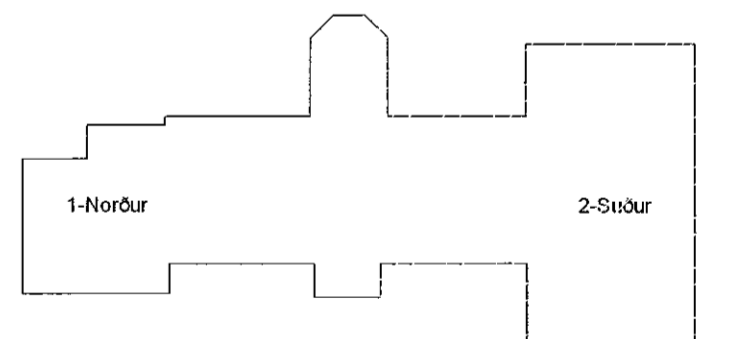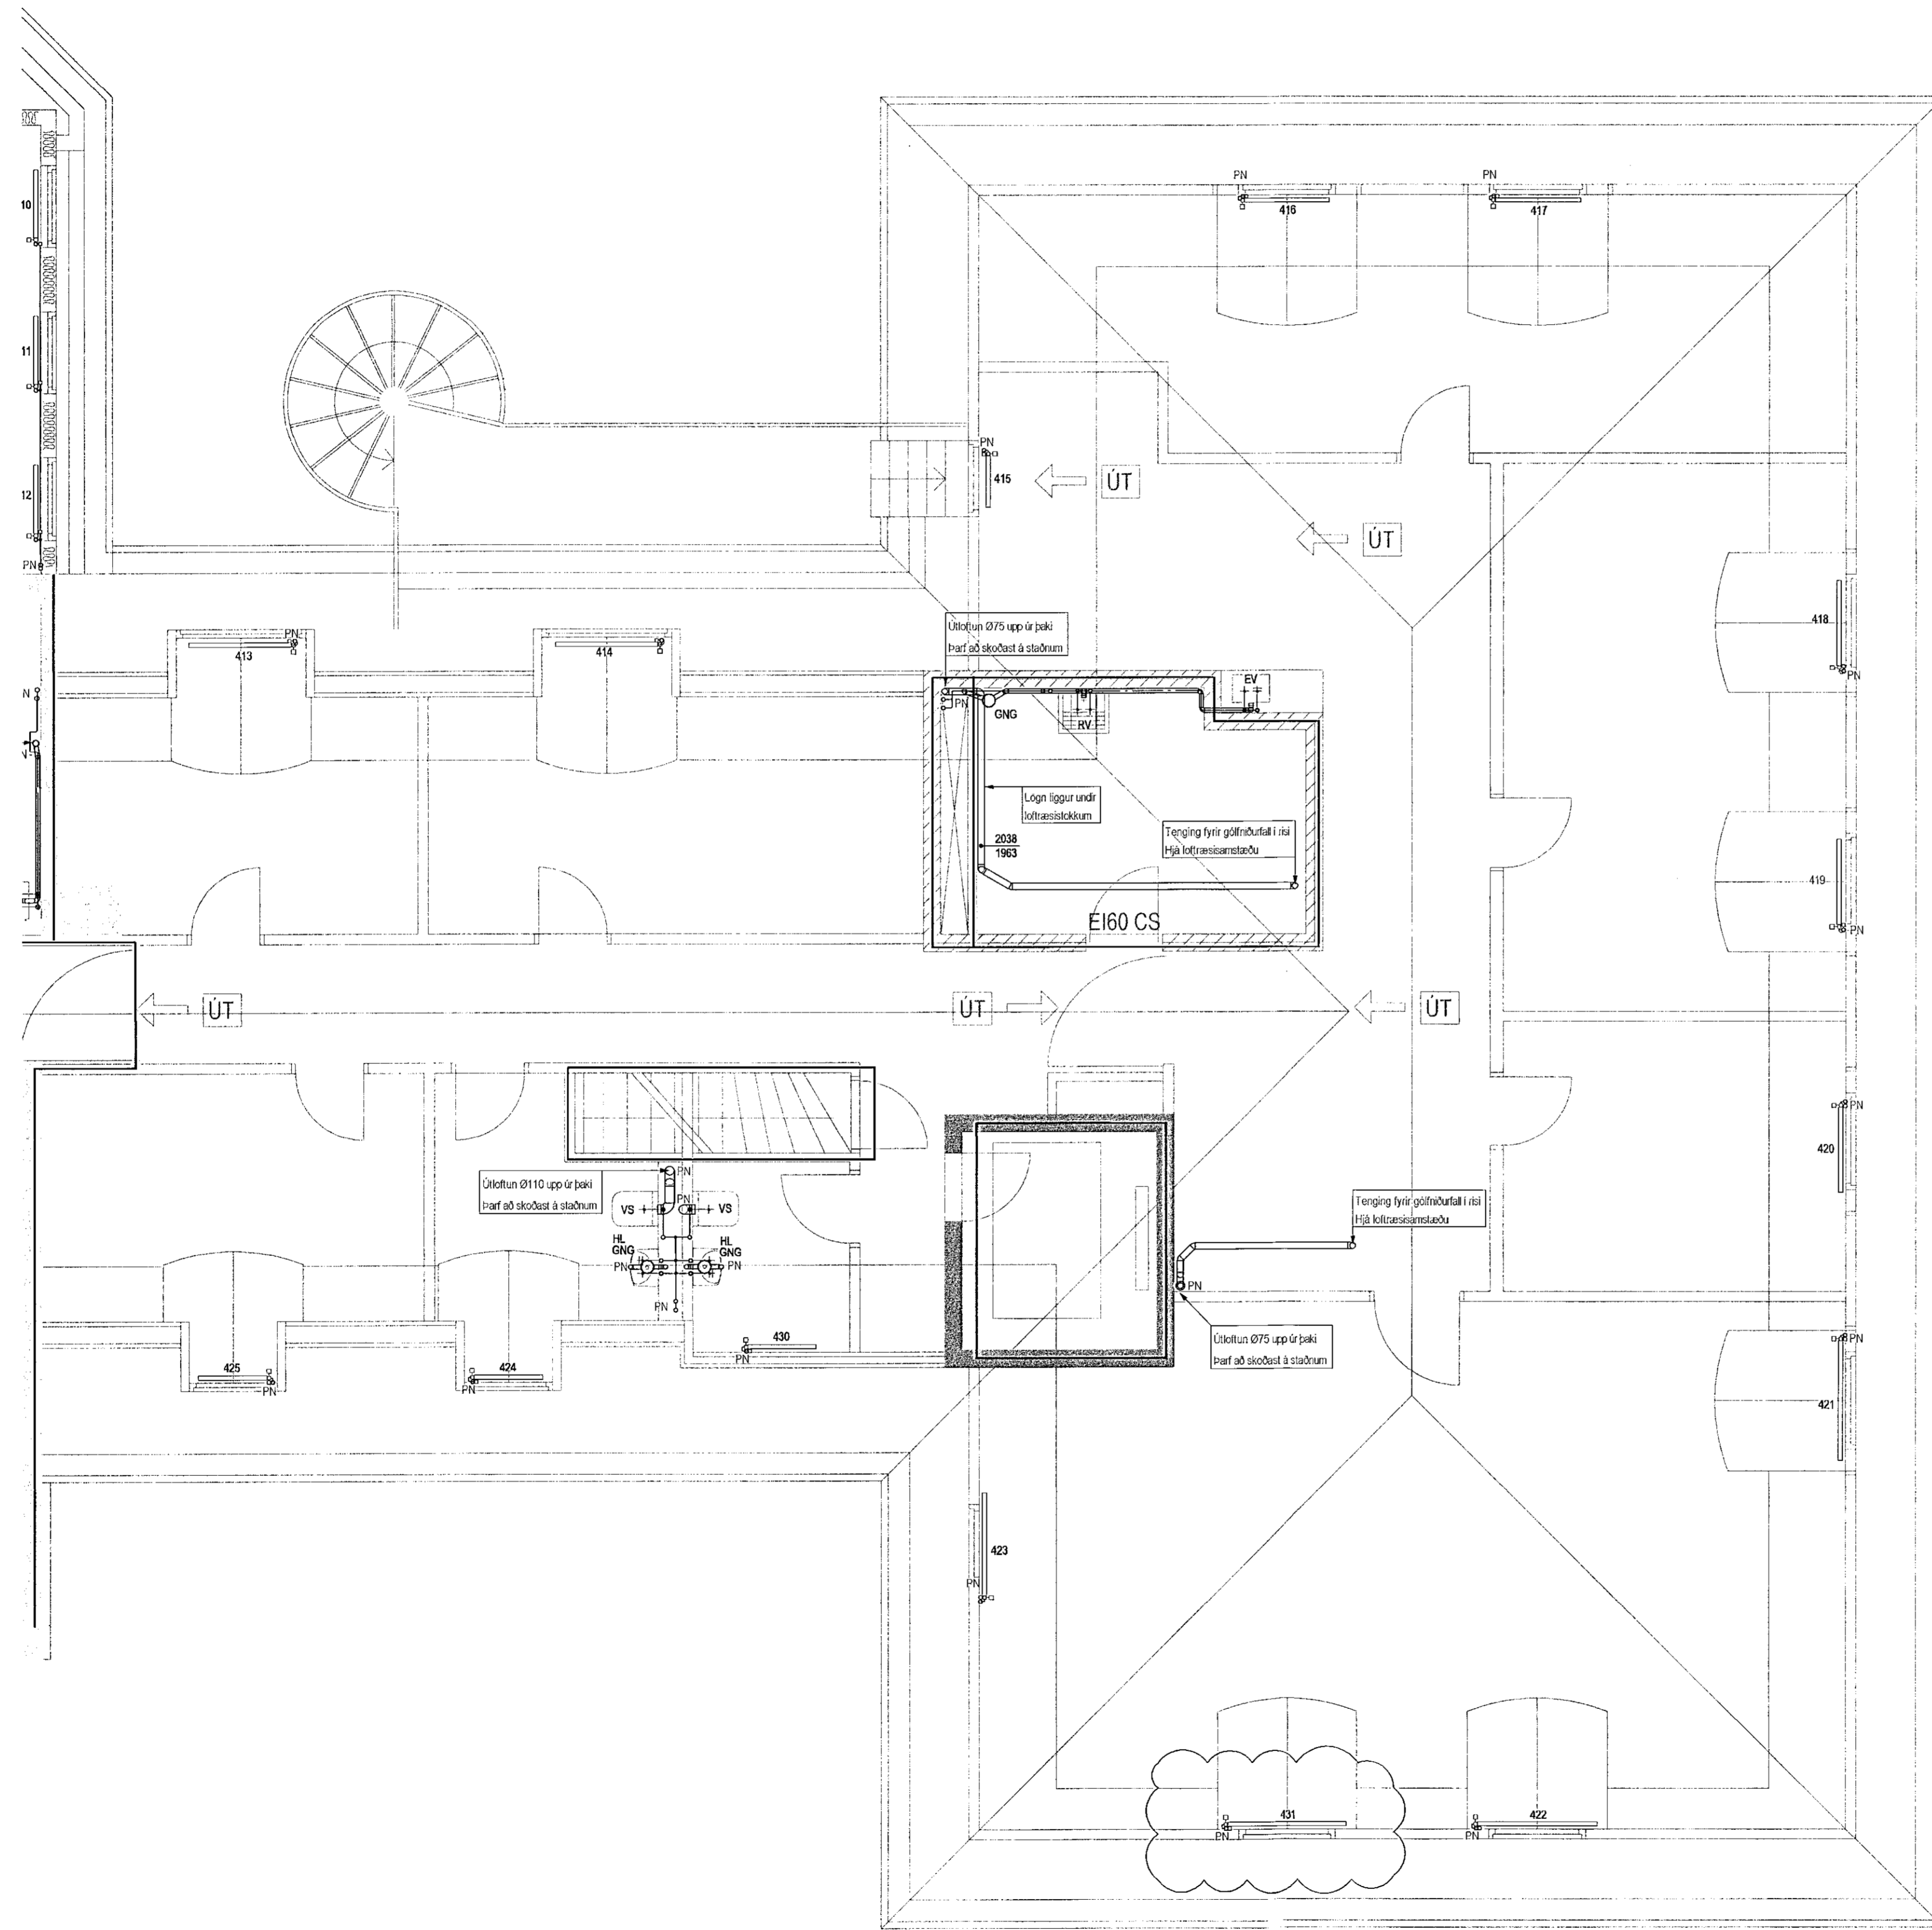

A 11.05.21 Bætt við ofni 431 JGR/DJK
Útg. Dags. Skýring Hamnaó Yfirfarir

VSB
VERKFRÆÐISTOFA
Bajarhrauni 20 / 220 Hafnarfjörður
Kennitala 710/98-2899
Sími 585 8800
vsb@vsb.is / www.vsb.is

Dagsetning aðaluppráttar					
Áritun hönnuðar					
Áritun sérhönnuðar					
Verkefni:					
SUBURGATA 41					
220 HAFNARFJÖRÐUR					
Verkhúsi:					
Lagnir					
Hreinlætis- og hitalagnir 4. hæð					
Grunnmynd 2					
Hannað	Teiknað	Yfirfarið	Kvarði	/	SÍÓ
JGR	JGR	PJK	1:50	/	A1
Dags	Verkefni	Teikning	Útgáfa		
19.04.2021	18172	P2 042	A		