


SKÝRINGAR

Almennar skýringar sjá teikningu P0 000 og P0 001

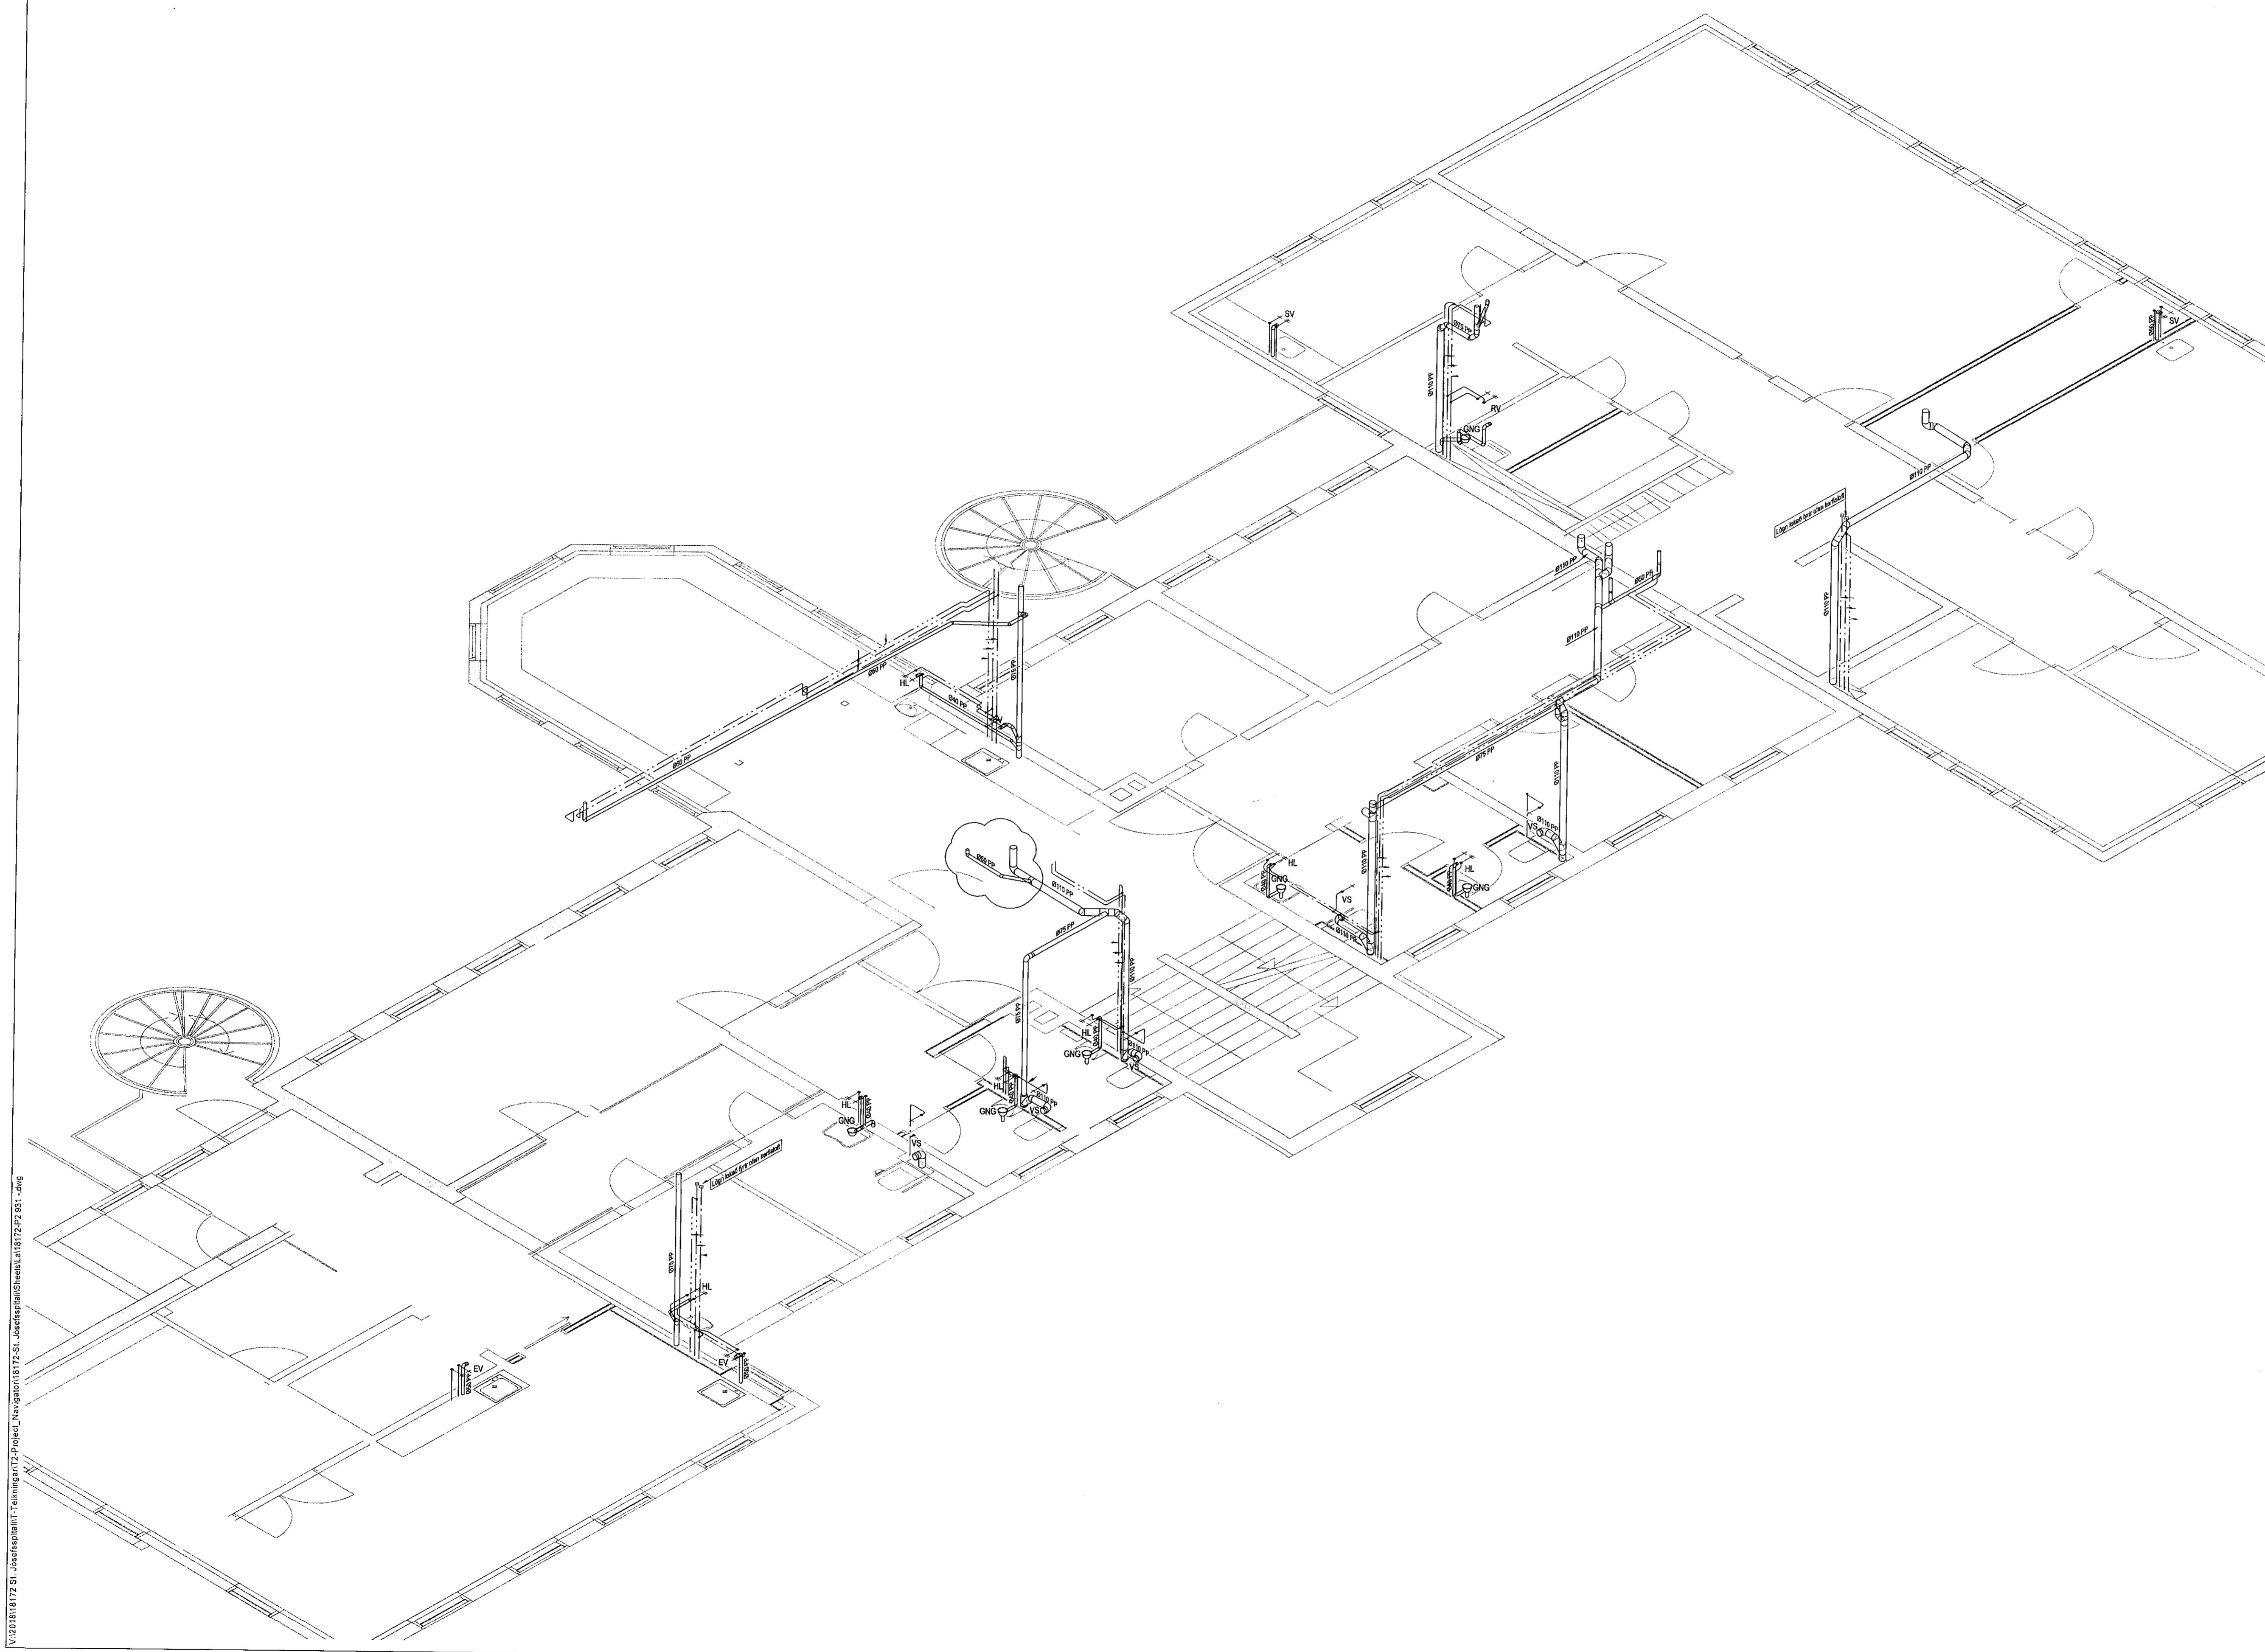


A 11.05.21 Breytingar á lagnateiðum JGR/DJK
Útg. Dags. Skýring Hannar/Yfirfarir

VSB
VERKFRÆÐISTOFA
Breiðarásunni 20 / 220 Hafnarfjörður
Kennitala 710796-2899
Sími 585 8600
vsb@vsb.is / www.vsb.is

Dagsetning aðaluppdráttar					
10.09.2019					
Aritun hönnuðansjöfra					

Aritun sérhönnuðar					
Porgelir J. Kjartansson					
Sími 103271 5169 • thorgeir@vsb.is					
Verkefni					
SUBURGATA 41					
220 HAFNARFJÖRÐUR					
Verkefni					
Lagnir					
Hreinlætislagir 3. hæð					
Rúmmynd					
Hannað	Teiknað	Yfirfarir	Kvarð	/ A1	Síða
JGR	DJK	JGR	1:50	-	-
Dags.	Verkefni	Teikning	Útgáfa		
19.04.2021	18172	P2 931	A		