


SKÝRINGAR

Almennar skýringar sjá teikningu P0 000 og P0 001

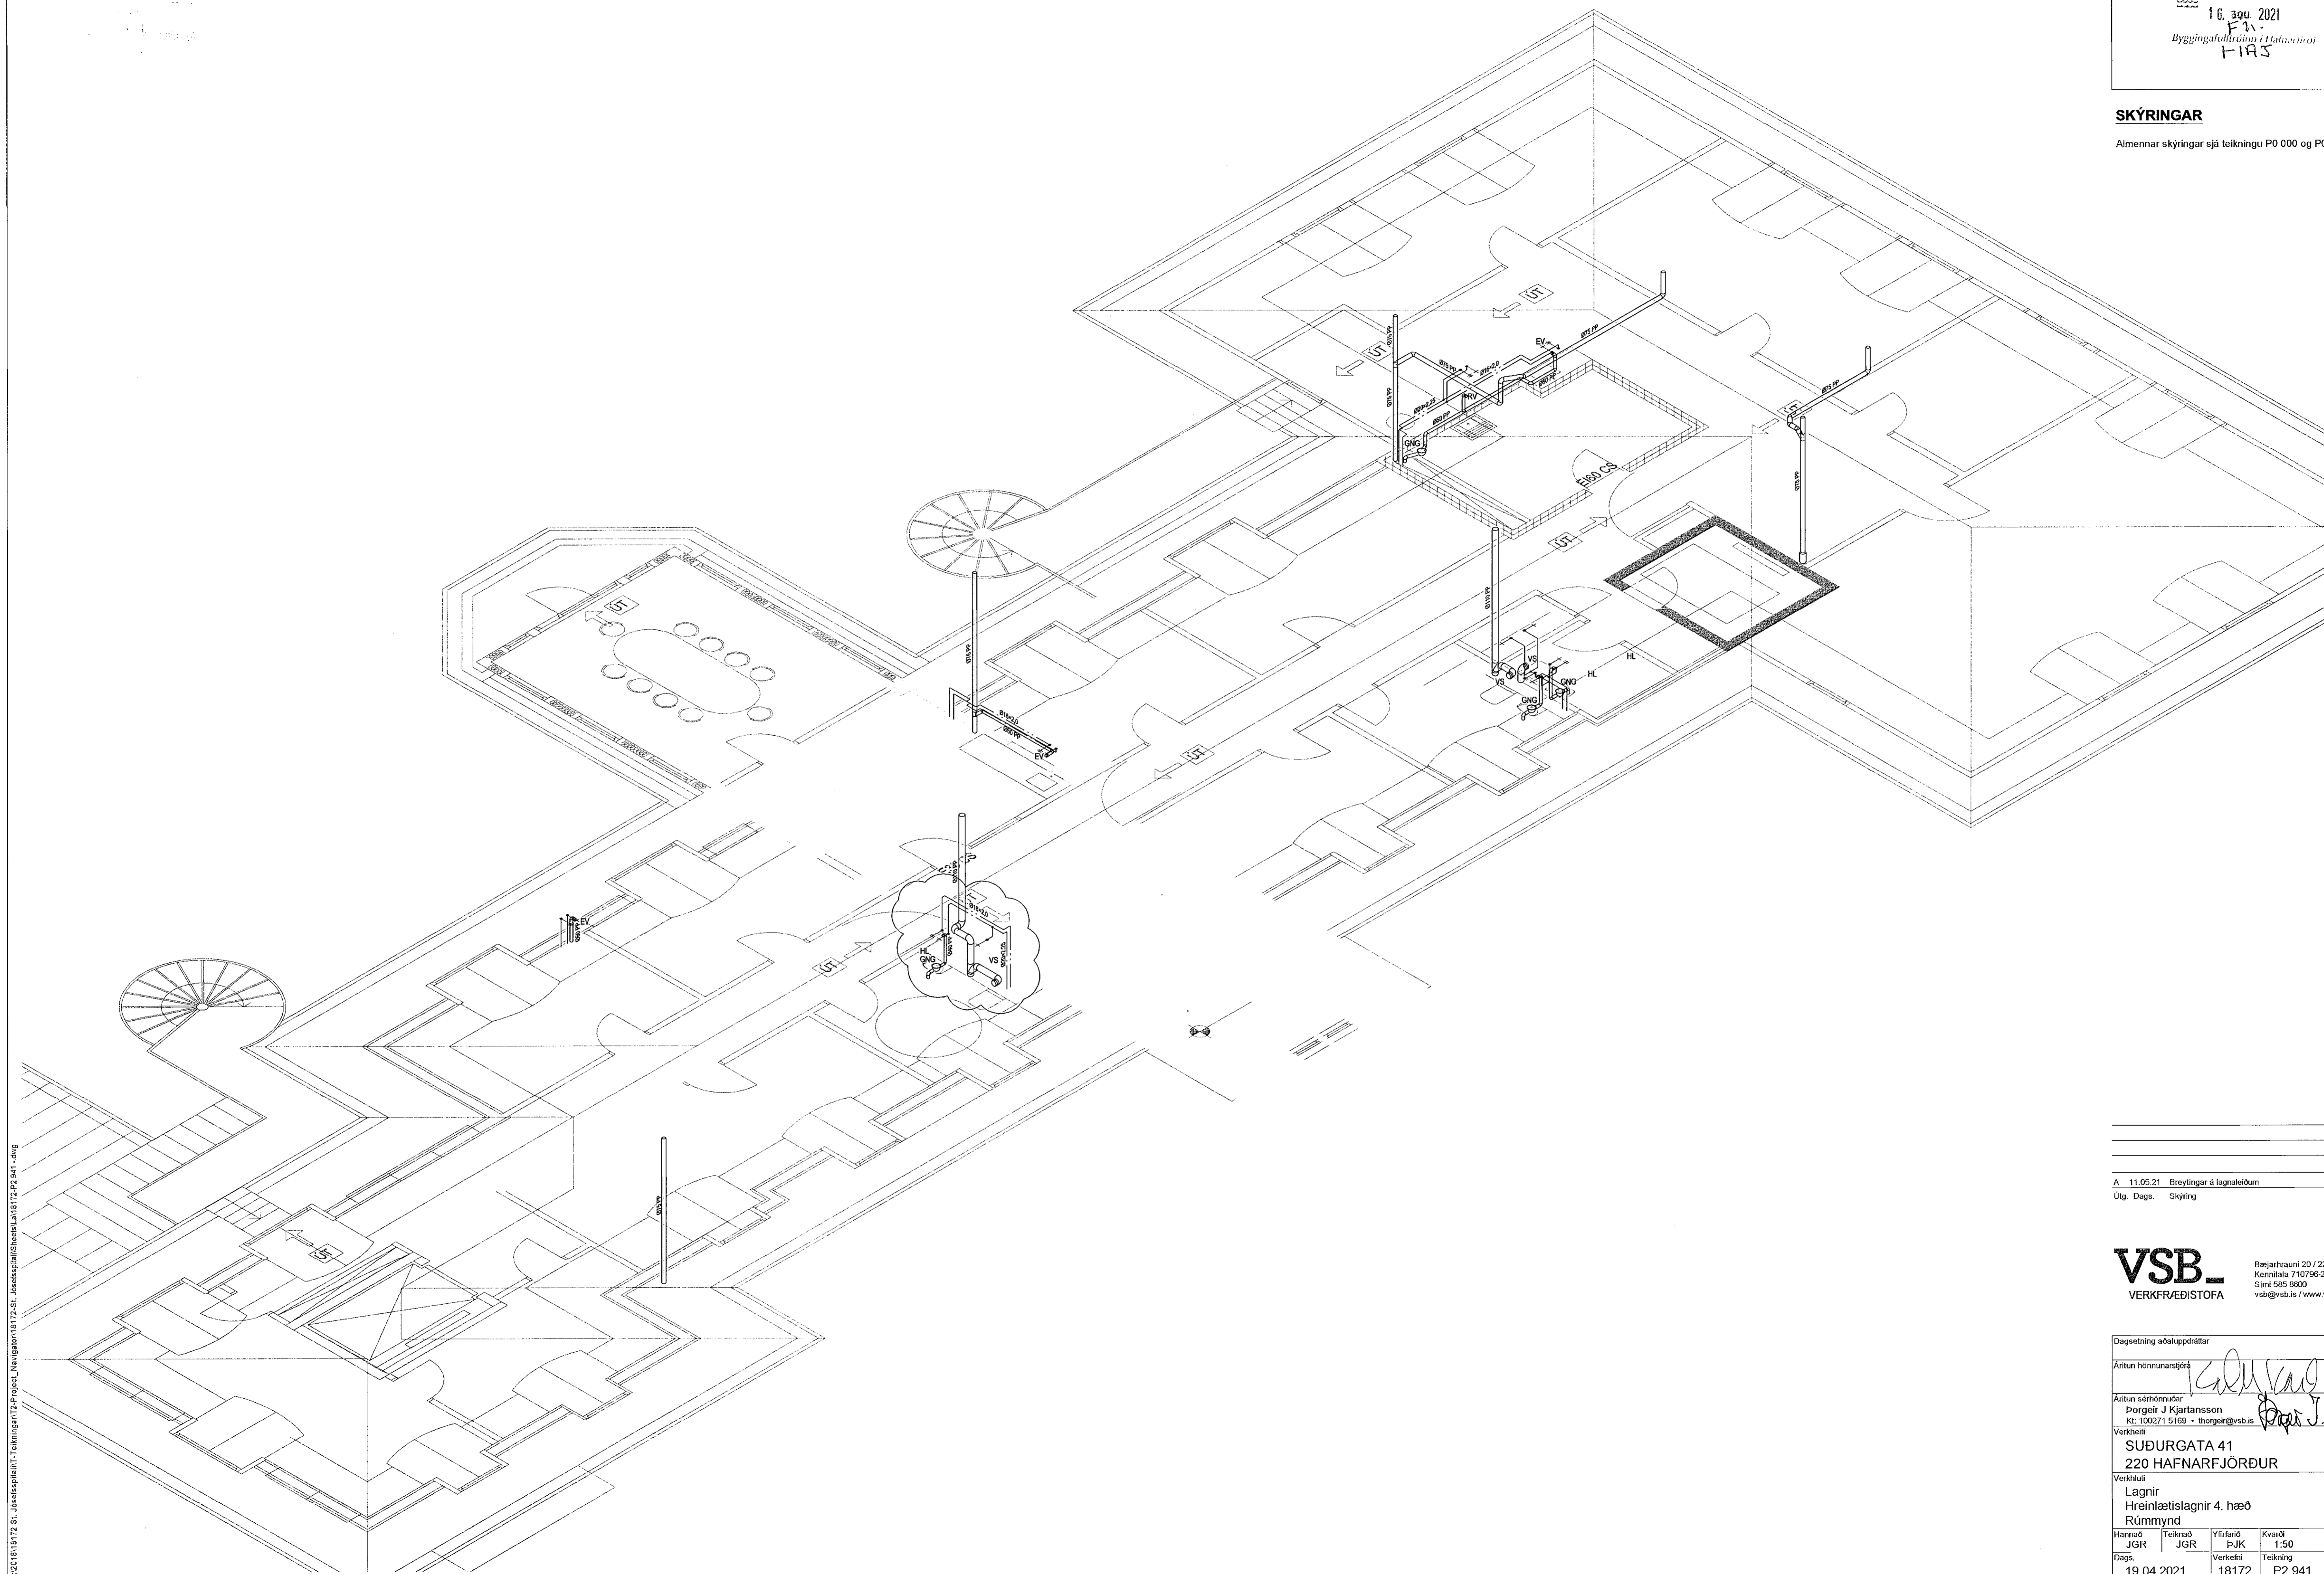


A 11.05.21 Breyting á lagnalöðum JGR/DJK
Útg. Dags. Skýring Hannað/Yfirfarið

VSB. Verkfræðistofa
Bejarhrauni 20 / 220 Hafnarfjörður
Kennitala 710796-2899
Sími 585 8900
vsb@vsb.is / www.vsb.is

Dagsetning aðalskipdráttar

Aritun hönnuðar
Aritun séðhönnuðar
Þorgeir J. Kjartansson
Kt: 100271-5189 • thorgeir@vsb.is

Verkefni
SUBURGATA 41
220 HAFNARFJÖRÐUR

Verkefni
Lagnir
Hreinlætislagir 4. hæð
Rúmmynd

Hannað	Teiknað	Yfirfarið	Kvarði	Síða
JGR	JGR	PJK	1:50	/ A1
Dags.	Verkefni	Teikning	Útgáfa	
19.04.2021	18172	P2 941	A	