


**SKÝRINGAR**

Almennar skýringar sjá teikningu P0 000 og P0 001

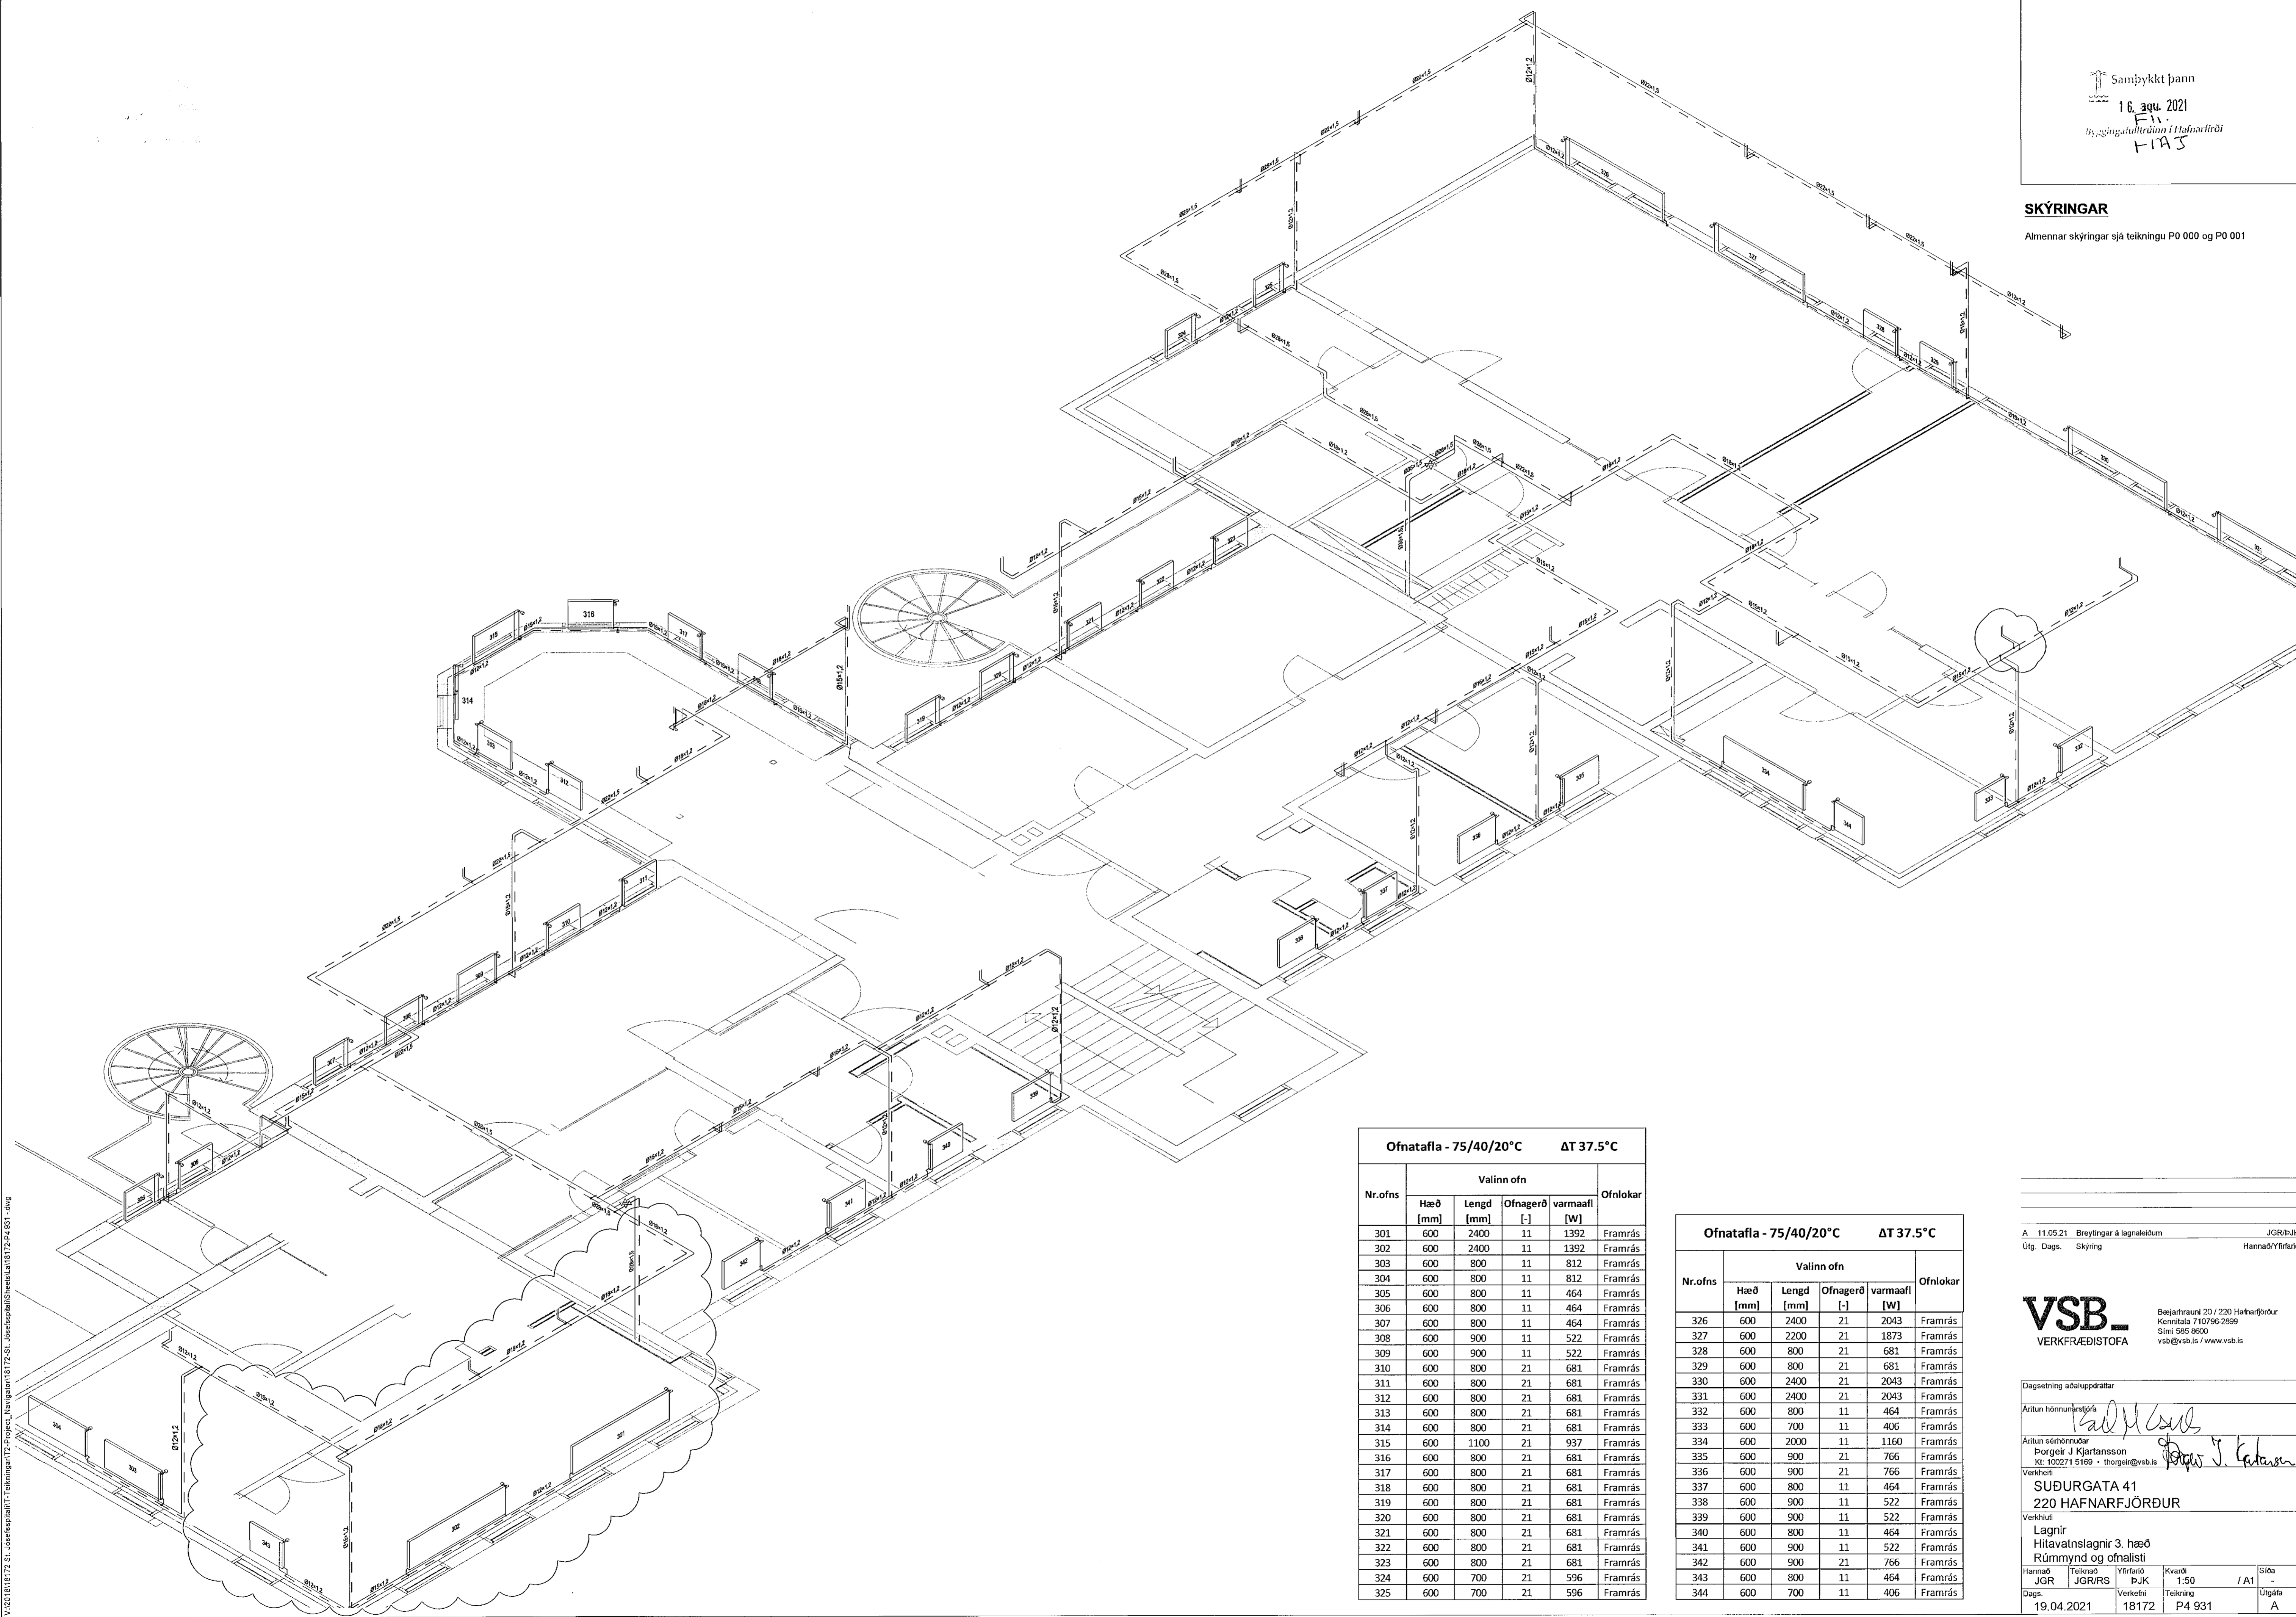

**Ofnatafla - 75/40/20°C ΔT 37.5°C**

Nr.ofns	Valinn ofn				Ofnlokar
	Hæð [mm]	Lengd [mm]	Ofnagerð [-]	varmafl [W]	
301	600	2400	11	1392	Framrás
302	600	2400	11	1392	Framrás
303	600	800	11	812	Framrás
304	600	800	11	812	Framrás
305	600	800	11	464	Framrás
306	600	800	11	464	Framrás
307	600	800	11	464	Framrás
308	600	900	11	522	Framrás
309	600	900	11	522	Framrás
310	600	800	21	681	Framrás
311	600	800	21	681	Framrás
312	600	800	21	681	Framrás
313	600	800	21	681	Framrás
314	600	800	21	681	Framrás
315	600	1100	21	937	Framrás
316	600	800	21	681	Framrás
317	600	800	21	681	Framrás
318	600	800	21	681	Framrás
319	600	800	21	681	Framrás
320	600	800	21	681	Framrás
321	600	800	21	681	Framrás
322	600	800	21	681	Framrás
323	600	800	21	681	Framrás
324	600	700	21	596	Framrás
325	600	700	21	596	Framrás

**Ofnatafla - 75/40/20°C ΔT 37.5°C**

Nr.ofns	Valinn ofn				Ofnlokar
	Hæð [mm]	Lengd [mm]	Ofnagerð [-]	varmafl [W]	
326	600	2400	21	2043	Framrás
327	600	2200	21	1873	Framrás
328	600	800	21	681	Framrás
329	600	800	21	681	Framrás
330	600	2400	21	2043	Framrás
331	600	2400	21	2043	Framrás
332	600	800	11	464	Framrás
333	600	700	11	406	Framrás
334	600	2000	11	1160	Framrás
335	600	900	21	766	Framrás
336	600	900	21	766	Framrás
337	600	800	11	464	Framrás
338	600	900	11	522	Framrás
339	600	900	11	522	Framrás
340	600	800	11	464	Framrás
341	600	900	11	522	Framrás
342	600	900	21	766	Framrás
343	600	800	11	464	Framrás
344	600	700	11	406	Framrás

A. 11.05.21 Breytingar á lagnaleiðum JGR/BJK  
Útg. Dags. Skýring Hannas/Vírfarar

**VSB.** VERKFRÆDISTOFA  
Bessjarbrauni 20 / 220 Hafnarfjörður  
Kerulitla 7 10796-2899  
Sími 585 8800  
vsb@vsb.is / www.vsb.is

Dagsetning aðaluppráttar  
Áritun hönnuðs  
Áritun sérhönnuðar  
Verkefni  
Verkefni  
Hannas  
Dags.  
19.04.2021

Þorgeir J. Kjartansson  
Kf. 100271 5169 • thorgeir@vsb.is  
SUDURGATA 41  
220 HAFNARFJÖRDUR  
Lagnir  
Hitavatnslagnir 3. hæð  
Rúmmynd og ofnalisti  
Kvarð 1:50 / A1  
Verkefni P4 931  
Útgáfa A

V:\2018\18172\_E...\_Gefspjall\17\_Teikning\17\_P0\001\_Naviga\018172\_S1\_Absetningu\Sheet\18172\_P4\_931.dwg