


SKÝRINGAR

Almennar skýringar sjá teikningu P0 000 og P0 001

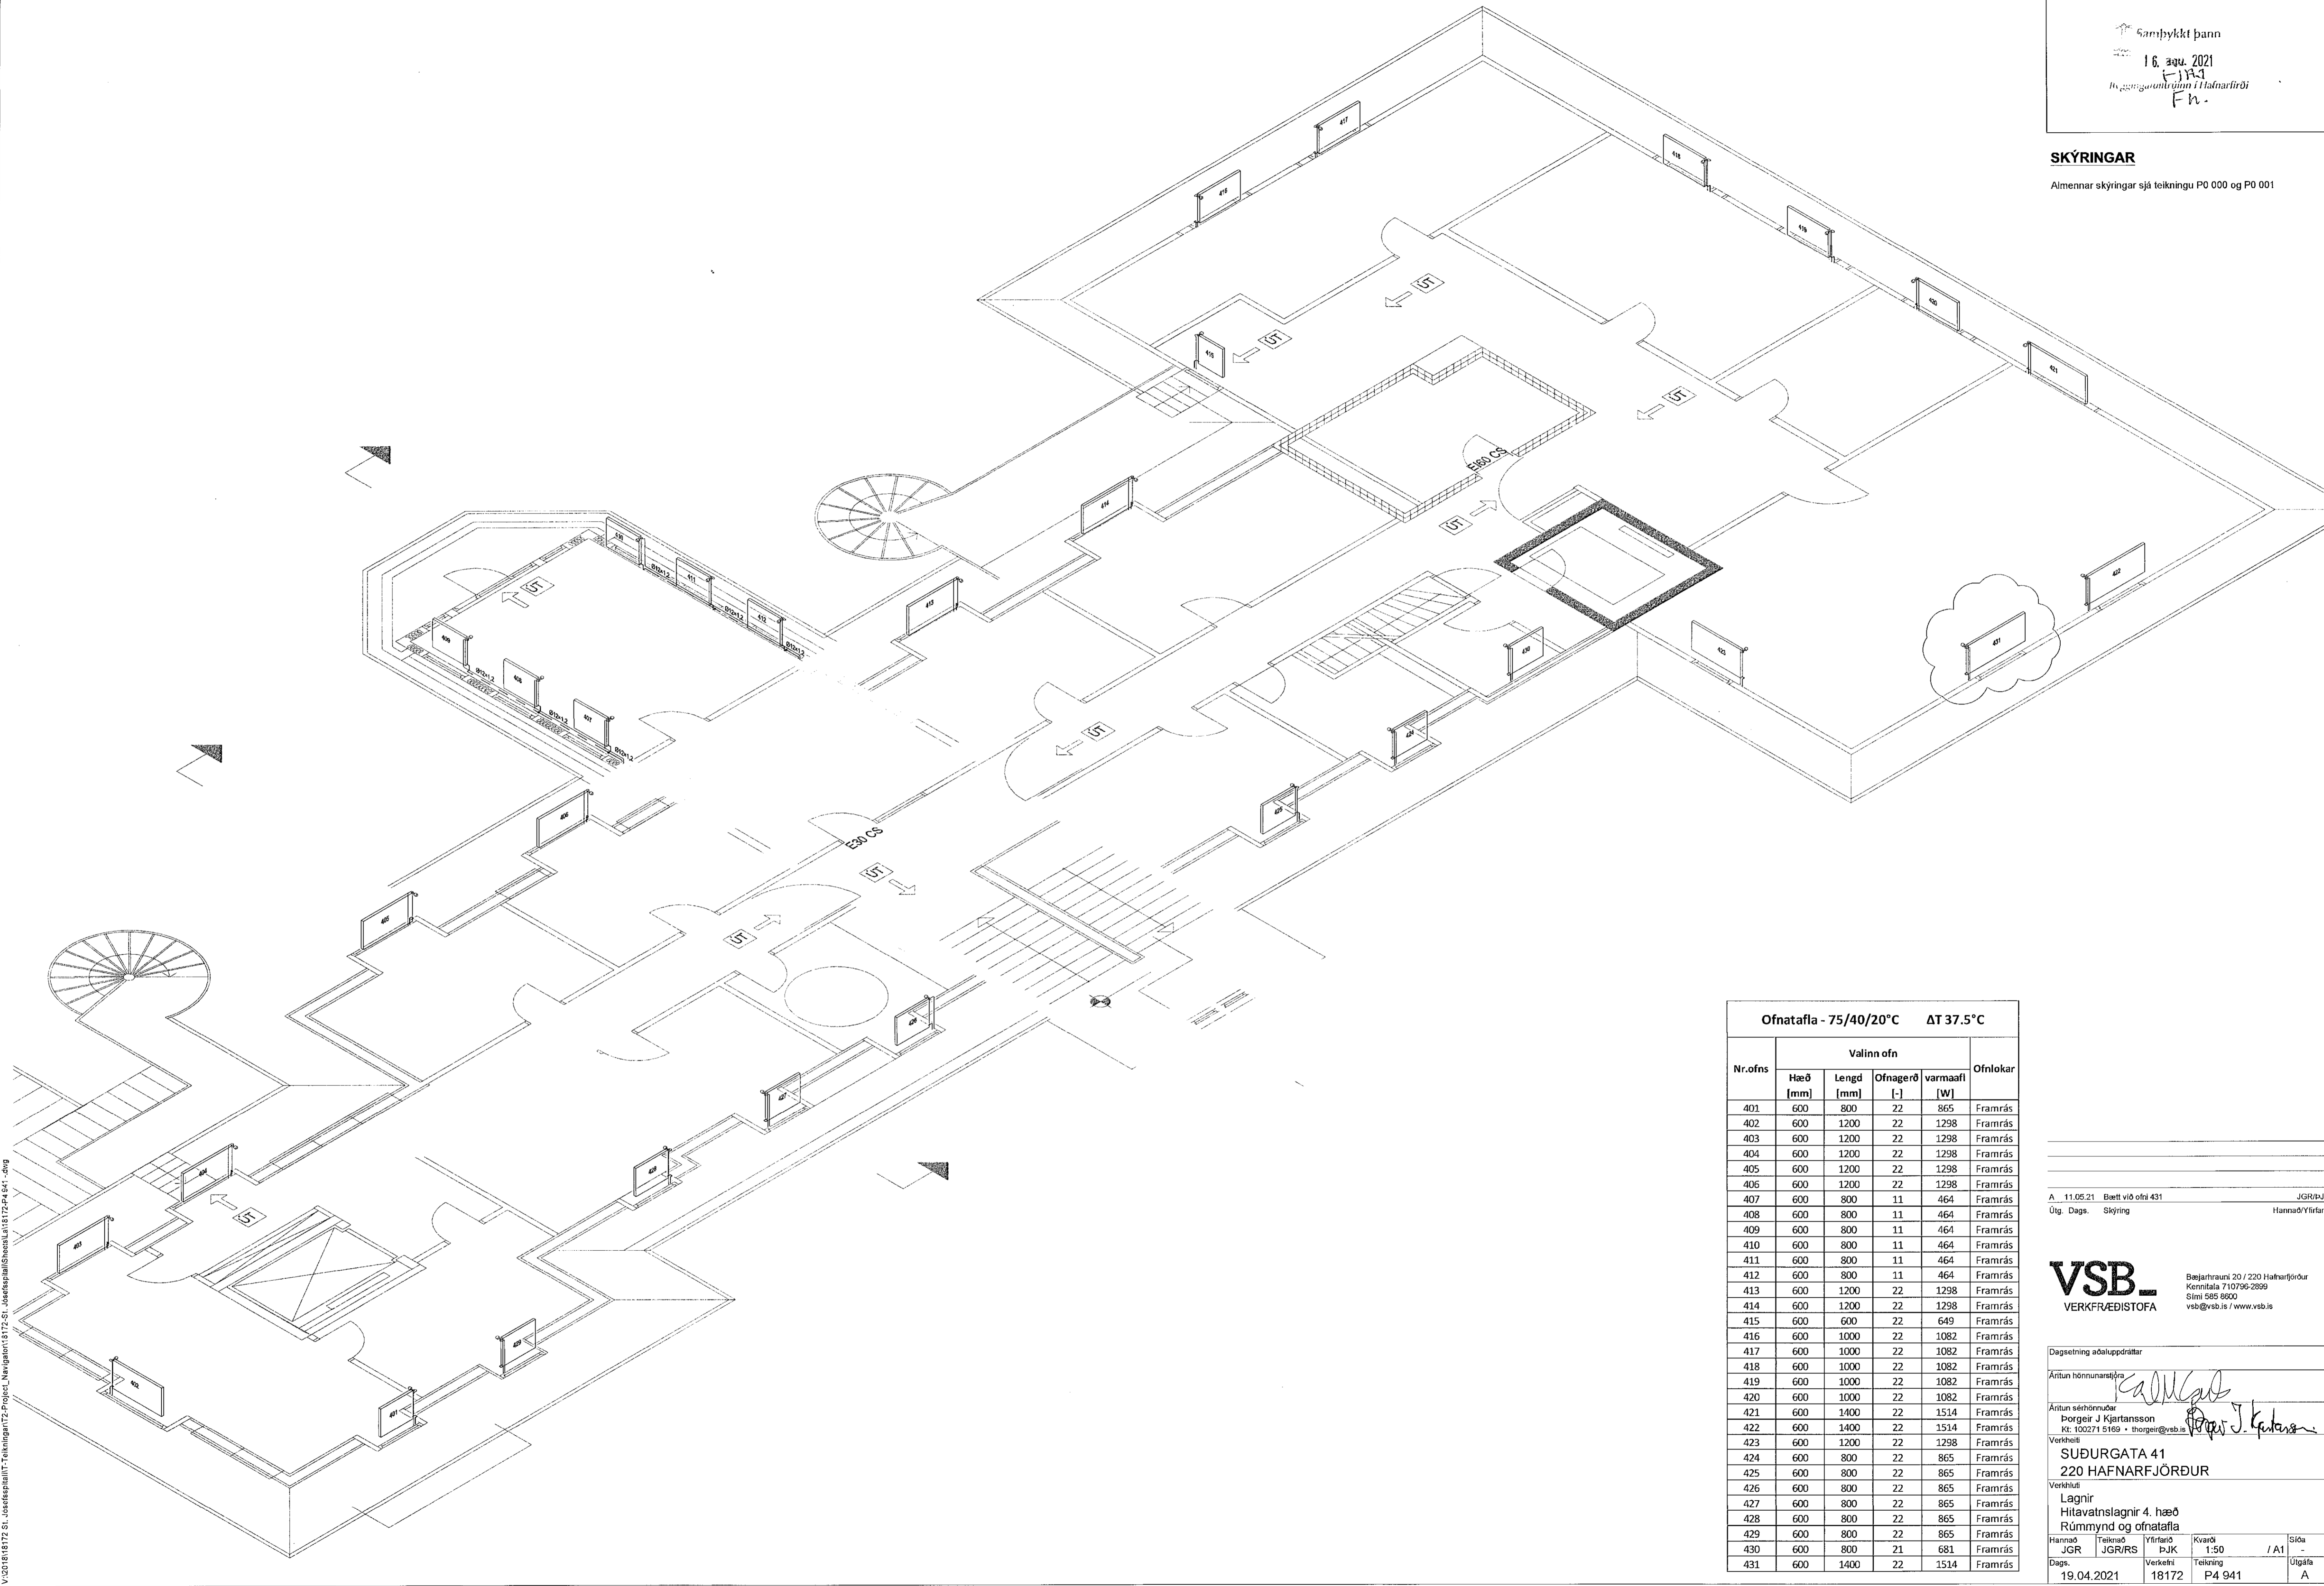

Ofnatafla - 75/40/20°C ΔT 37.5°C

Nr.ofns	Valinn ofn				Ofnlokar
	Hæð [mm]	Lengd [mm]	Ofnagerð [-]	varmaafi [W]	
401	600	800	22	865	Framrás
402	600	1200	22	1298	Framrás
403	600	1200	22	1298	Framrás
404	600	1200	22	1298	Framrás
405	600	1200	22	1298	Framrás
406	600	1200	22	1298	Framrás
407	600	800	11	464	Framrás
408	600	800	11	464	Framrás
409	600	800	11	464	Framrás
410	600	800	11	464	Framrás
411	600	800	11	464	Framrás
412	600	800	11	464	Framrás
413	600	1200	22	1298	Framrás
414	600	1200	22	1298	Framrás
415	600	600	22	649	Framrás
416	600	1000	22	1082	Framrás
417	600	1000	22	1082	Framrás
418	600	1000	22	1082	Framrás
419	600	1000	22	1082	Framrás
420	600	1000	22	1082	Framrás
421	600	1400	22	1514	Framrás
422	600	1400	22	1514	Framrás
423	600	1200	22	1298	Framrás
424	600	800	22	865	Framrás
425	600	800	22	865	Framrás
426	600	800	22	865	Framrás
427	600	800	22	865	Framrás
428	600	800	22	865	Framrás
429	600	800	22	865	Framrás
430	600	800	21	681	Framrás
431	600	1400	22	1514	Framrás

A. 11.05.21. Blætt við ofnr 431 JGR/BJK
Útg. Dags. Skýring Hannad/Virfirdi

VSB. VERKFRÆÐISTOFA
Bæjarhrauni 20 / 220 Hafnarfjörður
Kennitala 710796-2899
Sími 565 8600
vsb@vsb.is / www.vsb.is

Dagsetning aðaluppdráttar
Áritun hönnunaraðila
Áritun séðhönnuðar
Porgeir J. Kjartansson
Hú. 100271 5169 • thorgeir@vsb.is
Verkefni
SUDURGATA 41
220 HAFNARFJÖRDUR
Verkefni
Lagnir
Hitavátnslagagnir 4. hæð
Rúmmynd og ofnatafla
Hannad / Teiknað / Vefnað / Kvarði / Síða
JGR / JGR/RS / PJK / 1:50 / A1
Dags. / Verkefni / Teikning / Útgáfa
19.04.2021 / 18172 / P4 941 / A

V:\2018\18172 SL_Jaestesspjal\IT_Teikning\IT2_Popul_Navigaon\8172-SI_Jaestesspjal\Sheet\A18172-P4 941.dwg