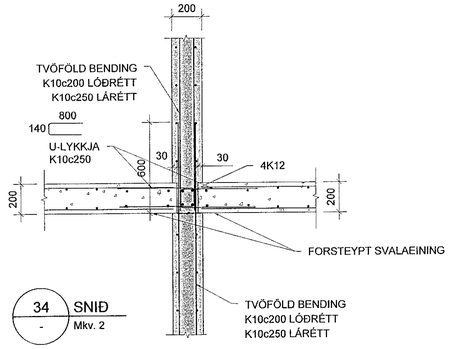

34 SNIÐ - Mkv. 2

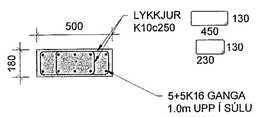

35 DEILI - Mkv. 2

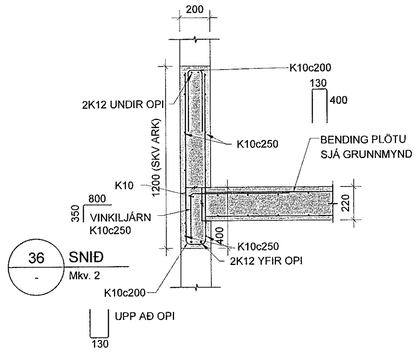

36 SNIÐ - Mkv. 2

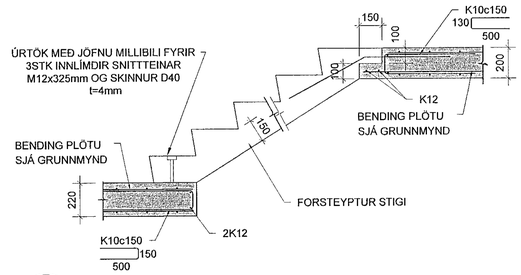

37 SNIÐ - Mkv. 2

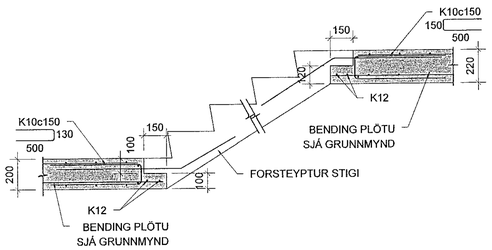

38 SNIÐ - Mkv. 2

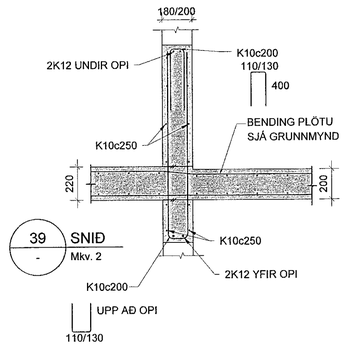

39 SNIÐ - Mkv. 2

39* 2+2K12 YFIR OPI Í STAÐ 2K12

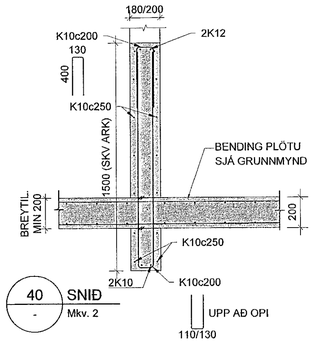

40 SNIÐ - Mkv. 2

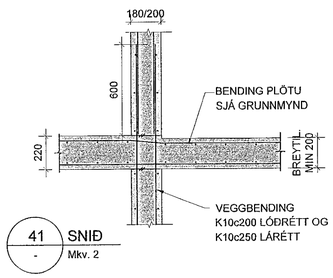

41 SNIÐ - Mkv. 2

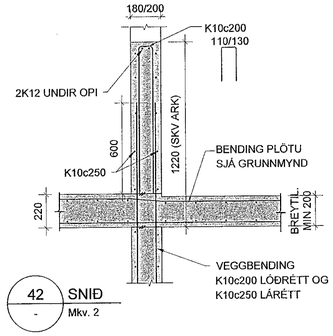

42 SNIÐ - Mkv. 2

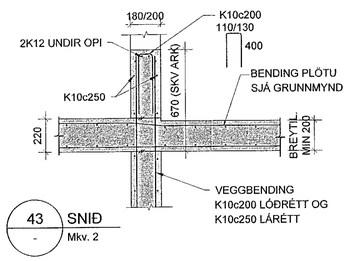

43 SNIÐ - Mkv. 2

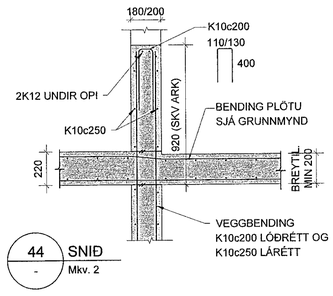

44 SNIÐ - Mkv. 2

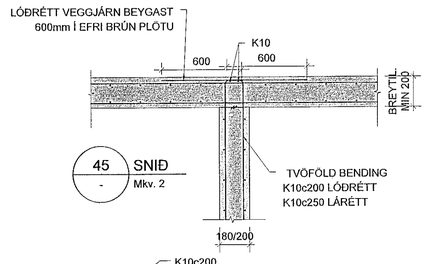

45 SNIÐ - Mkv. 2

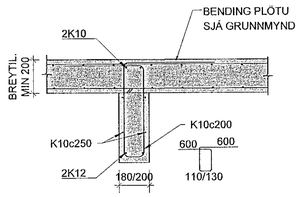

46 SNIÐ - Mkv. 2

46* 2+2K12 YFIR OPI Í STAÐ 2K12

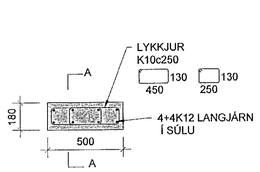

47 DEILI - Mkv. 2

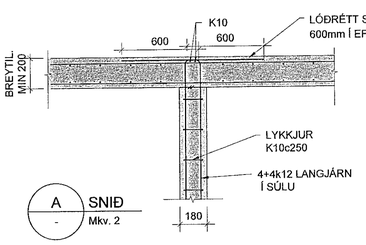

A SNIÐ - Mkv. 2

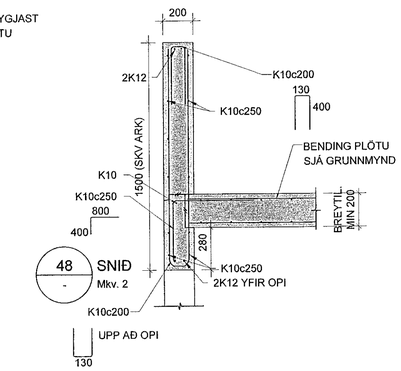

48 SNIÐ - Mkv. 2

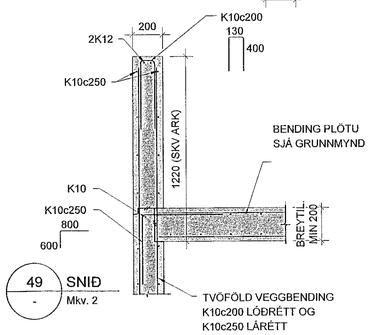

49 SNIÐ - Mkv. 2

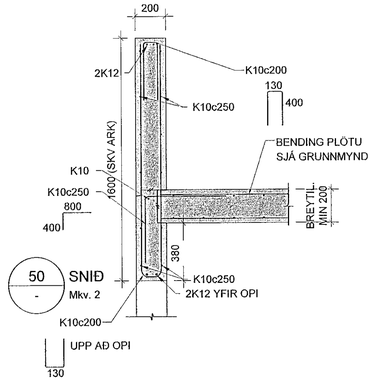

50 SNIÐ - Mkv. 2

MKV. 2

0 500 1000 1500 2000 mm

1:20 (Í A1)

Samþykkt þann 02. sep. 2022
Byggingafulltrúinn í Hafnarfirði

ÁRITUN HÖNNUNARSTJÓRA: Kristinn Ragnarsson Kt: 120944-2669

BREYTINGAR

NR.	DAGS.	BREYTING	SÞ.
1	10.07.2022	FRUMÚTGÁFA	HÓÓ

VERKFRÆÐISTOFA

NNE Verkfræðistofa ehf. kt. 460421-0470
HÆÐASMÁRI 6, 201 KÓPAVOGUR
hoo@nne.is, SÍMI 899-3577 / 899-3077

SAMÞYKKT HÁKON ÖRN ÓMARSSON 300577-3189

VERK
HRINGHAMAR 21-25
HAFNARFJÖRÐUR

TEIKNING
BURÐARVIRKI, MHL. 02
SNIÐ OG DEILI

HANNAÐ	TEIKNAÐ	YFIRFARIÐ	MÆLIKVARÐI
HÓÓ/SAÓ	SAÓ/HÓÓ	HÓÓ	1:20 /A1

DAGS.	VERK NR.	TEIKNING NR.	ÚTGÁFA NR.
10.07.2022	22012	B204	1

©Öll afnot og afritun teikningar, að hluta eða í heild er háð skriflegu leyfi höfunda

M:\AVR\22\22012 - Hringhamar 25B\03 TEIKNINGAR\Burðarvirki\Hús B\2022-06-06 burdur_Hringhamar 25 House B.dwg