



GRUNNMYND 1. HÆÐ, 1:50

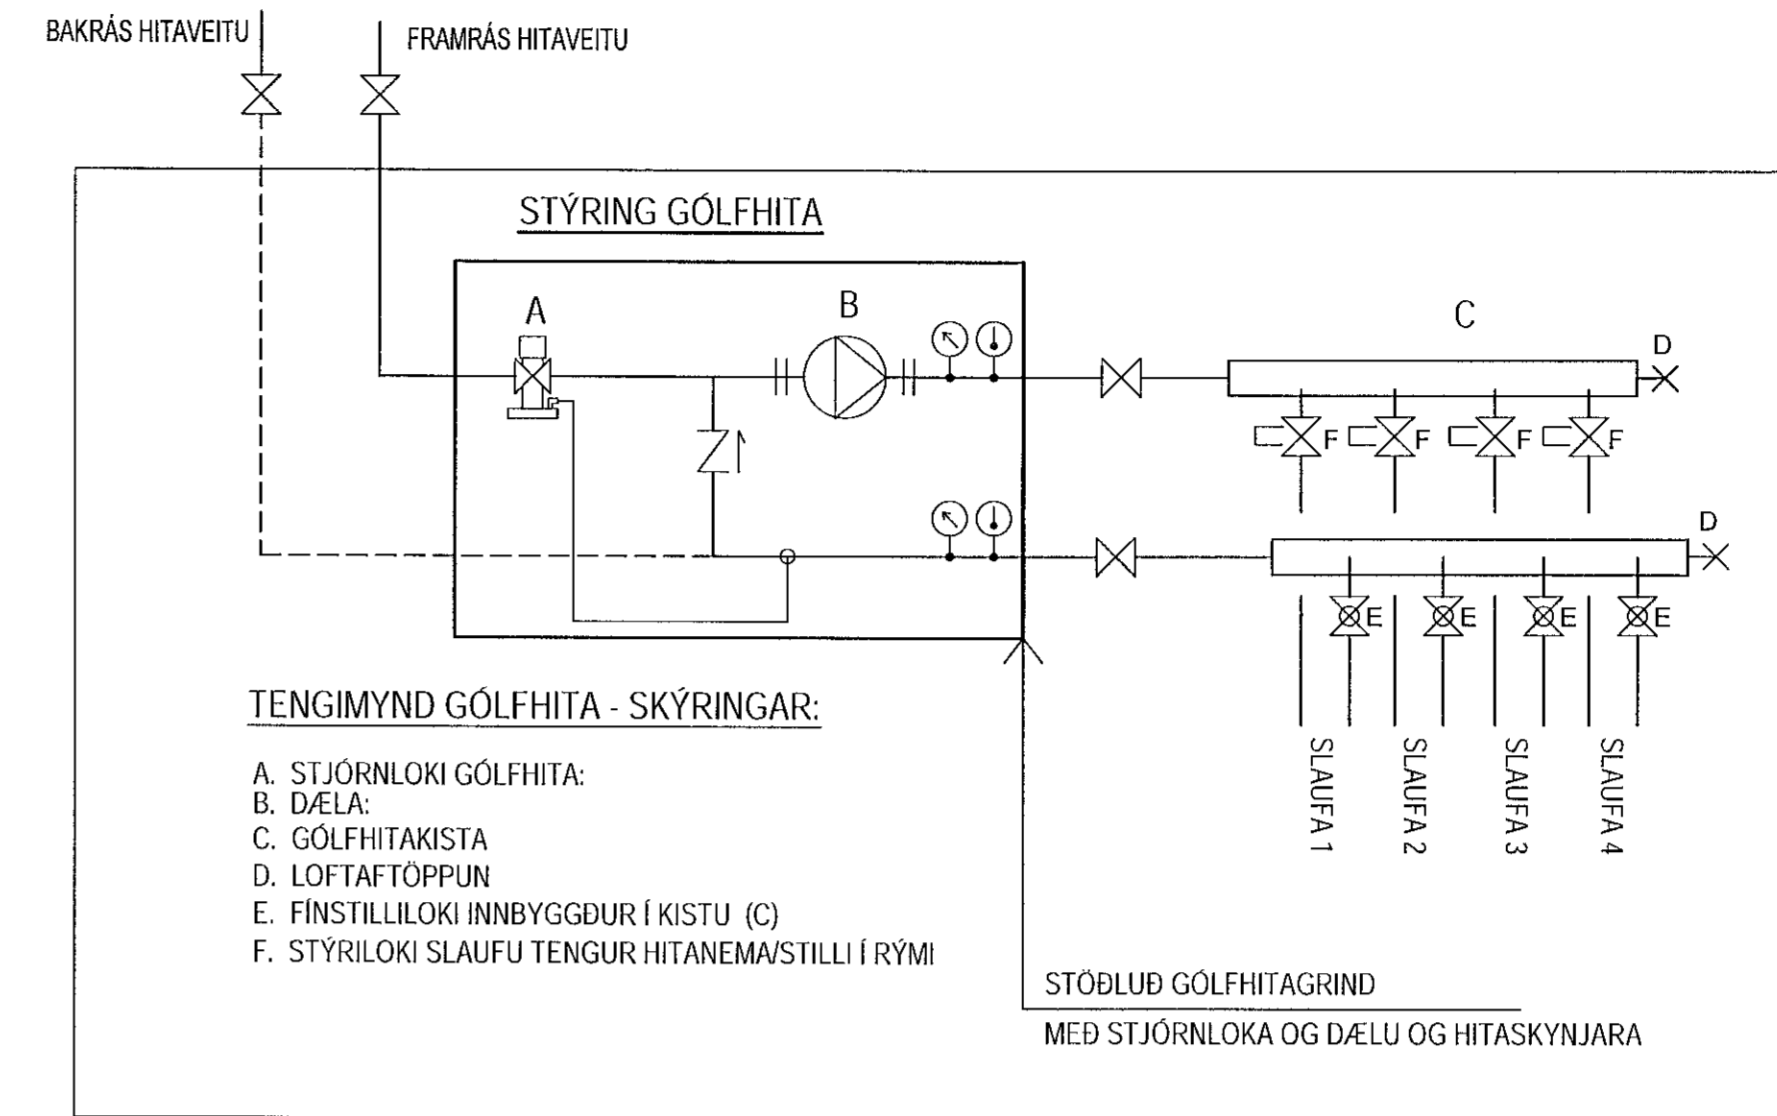

[Signature]
ÁRITUN HÖRULMARSTJÓRA STAÐFESTIR SAMRÆMISSTYFIR ERD
UTGÁFUR, AÐALORÖFTAR DAGSETNING

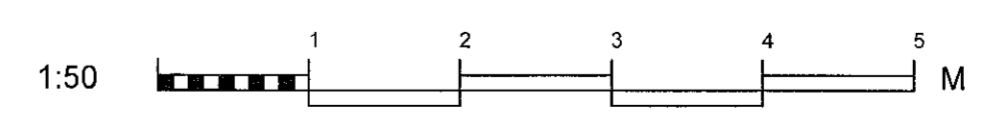

HÁABERG 23, HAFNARFIRÐI
HITALAGNIR
REYNDARTEIKNING AF GÓLFHITALÖGNUM
Í GANGI OG SNYRTINGU
GRUNNMYND

VÍÐSJA
VERKFRÆÐISTOFA FRV
TRYGGVAGÖTU 11, 101 REYKJAVÍK
SÍMI: 561 9040 FAX: 561 9044
NETFANG: vidsja@vidsja.is
www.vidsja.is

UTGÁFA	DAGS	NAFN	MRV. 1:50	VERNR. 18-082
			SKR. B01.DWG	TEIKN. NR.
			DAGS 2021.08.30	P-01