




Samþykkt þann  
07. SEP. 2022  
Byggingarfulltrúi Hagkerfið  
Helmi Þjarnar

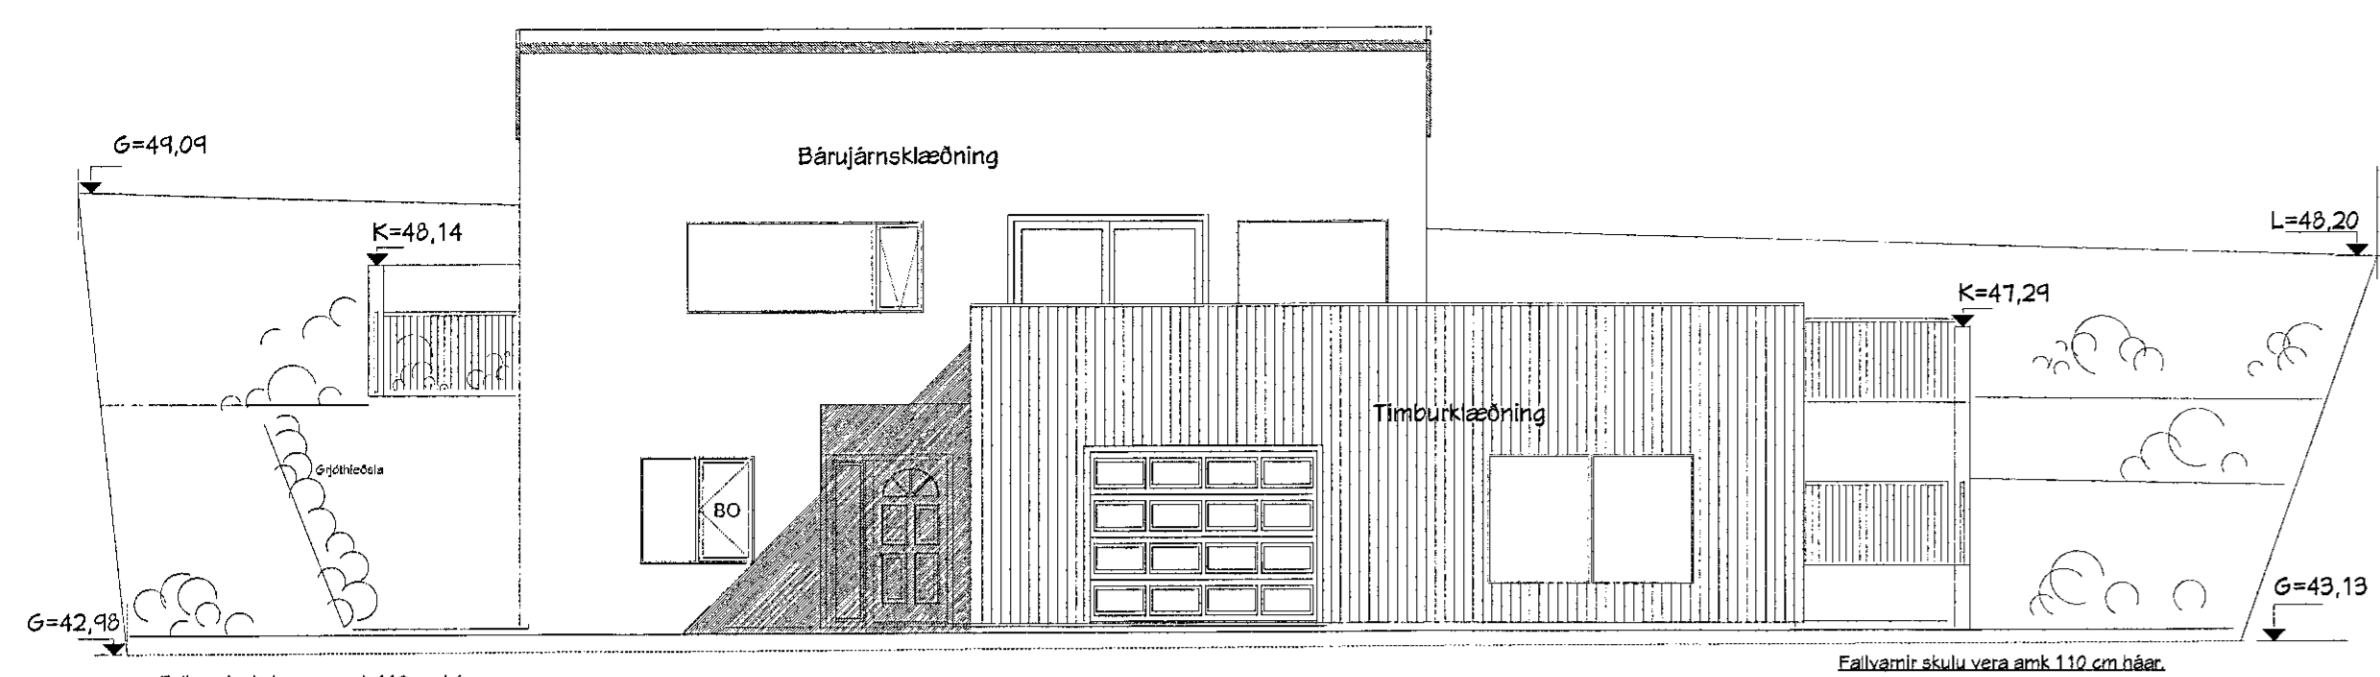


VESTURHLIÐ, 1:100

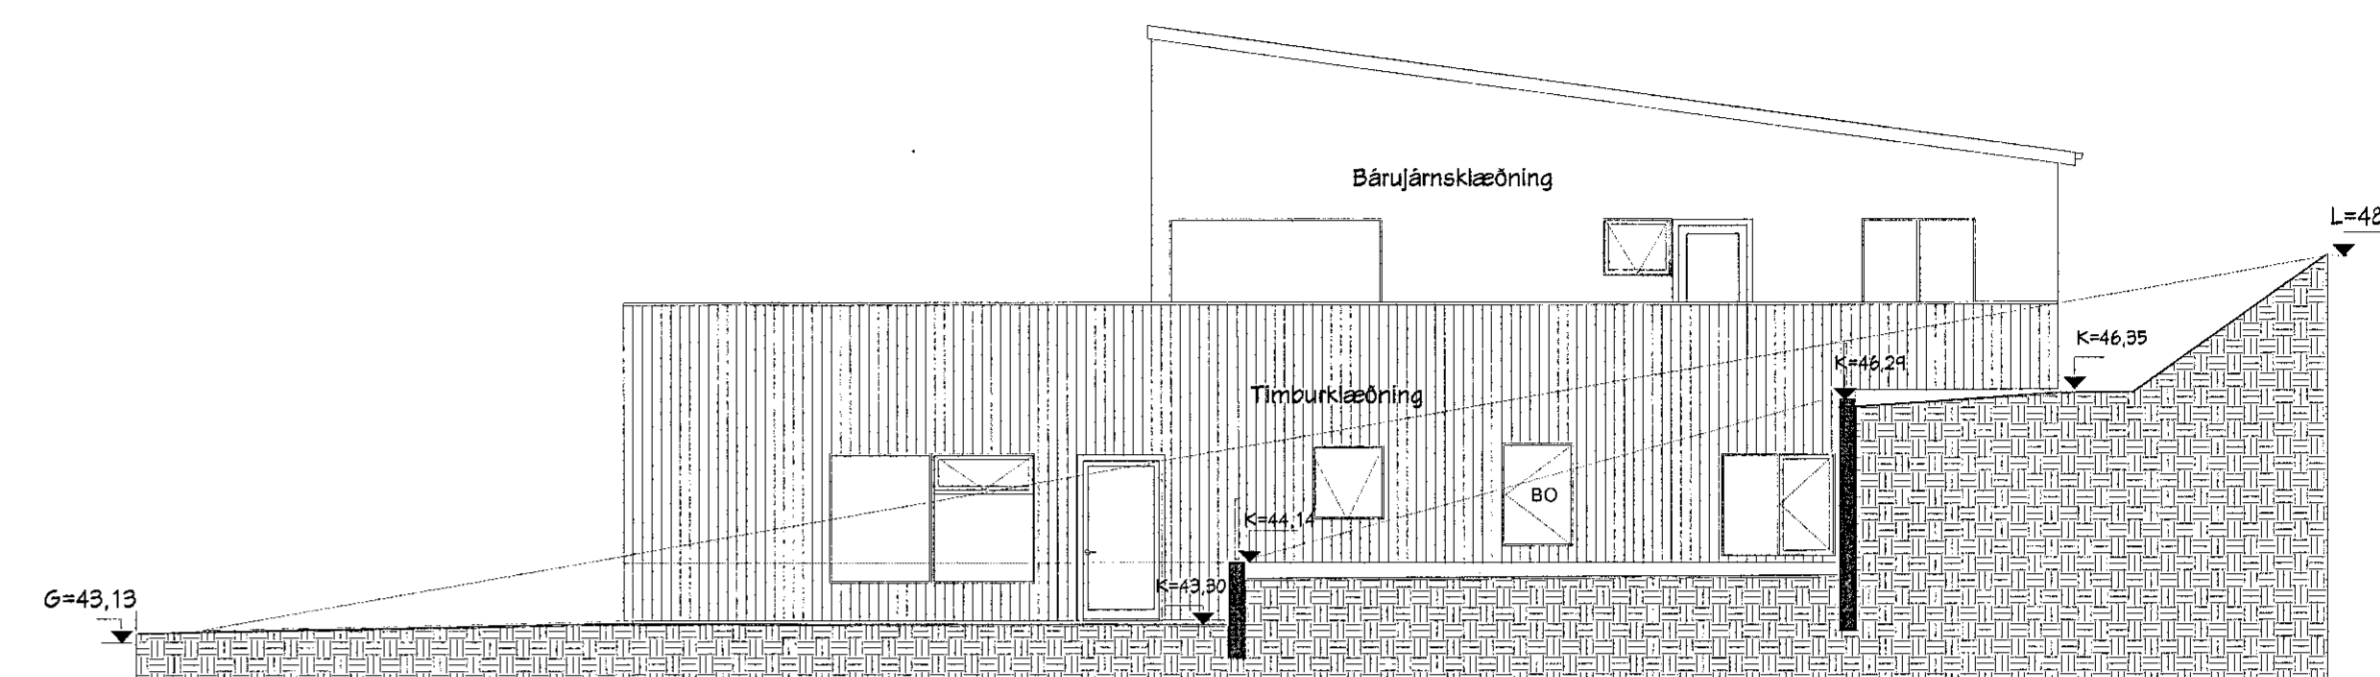

SUÐURHLIÐ, 1:100

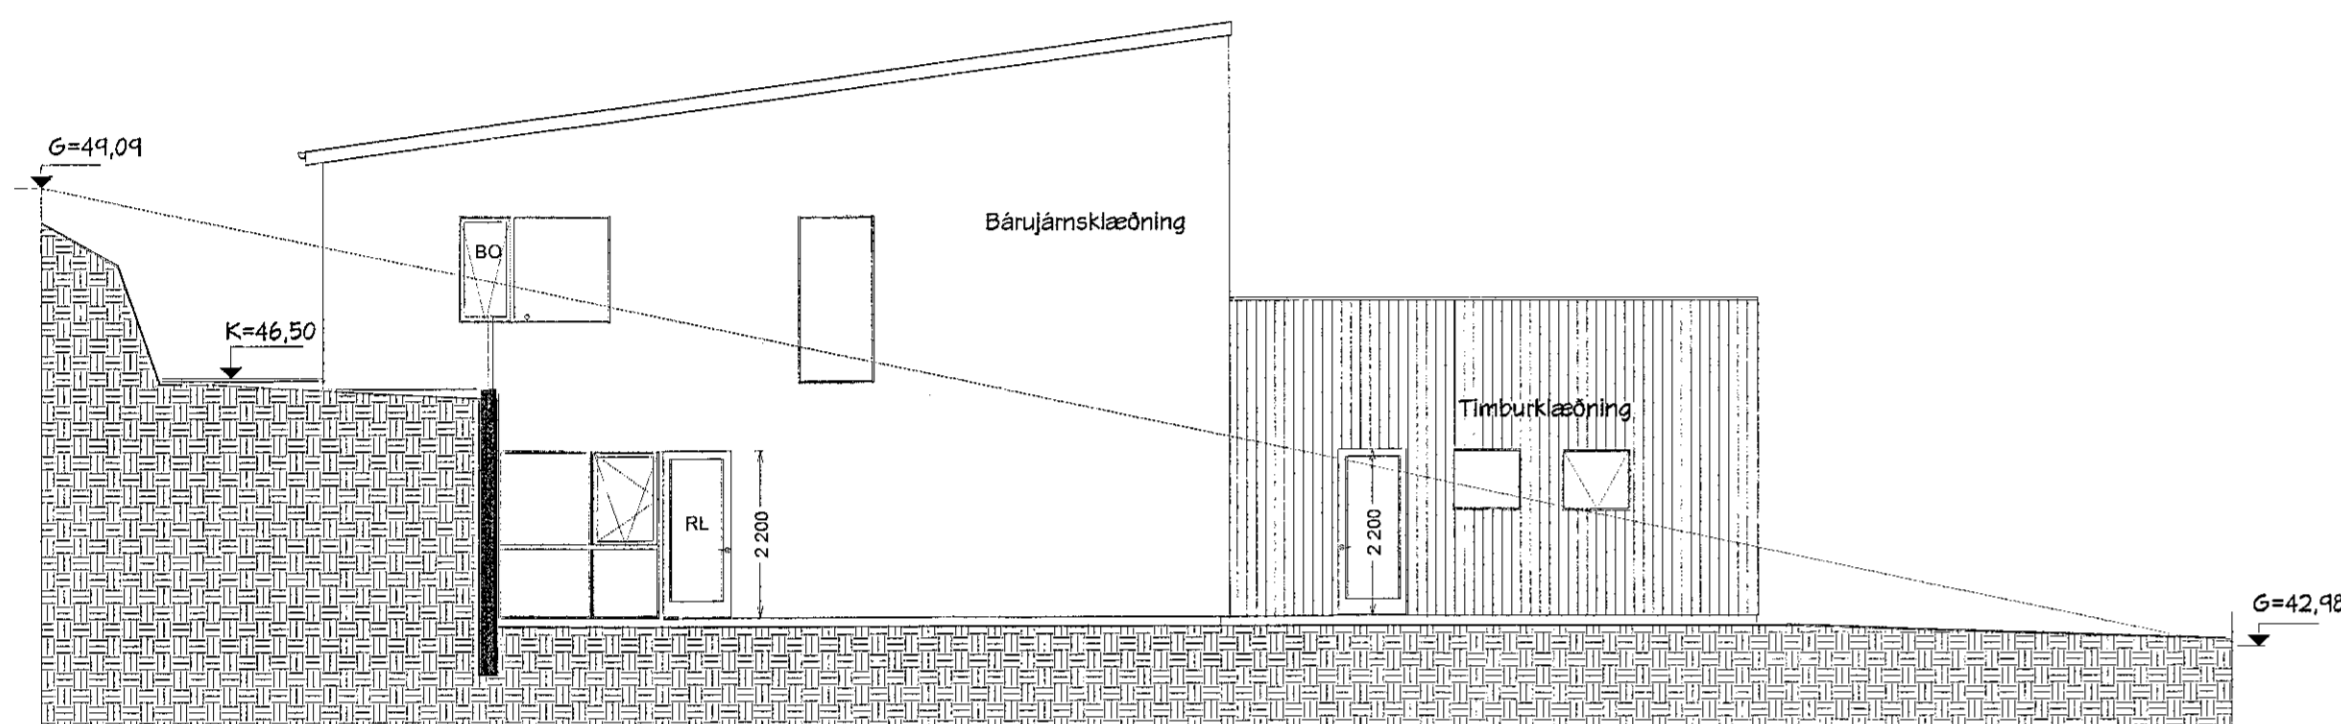

NORÐURHLIÐ, 1:100

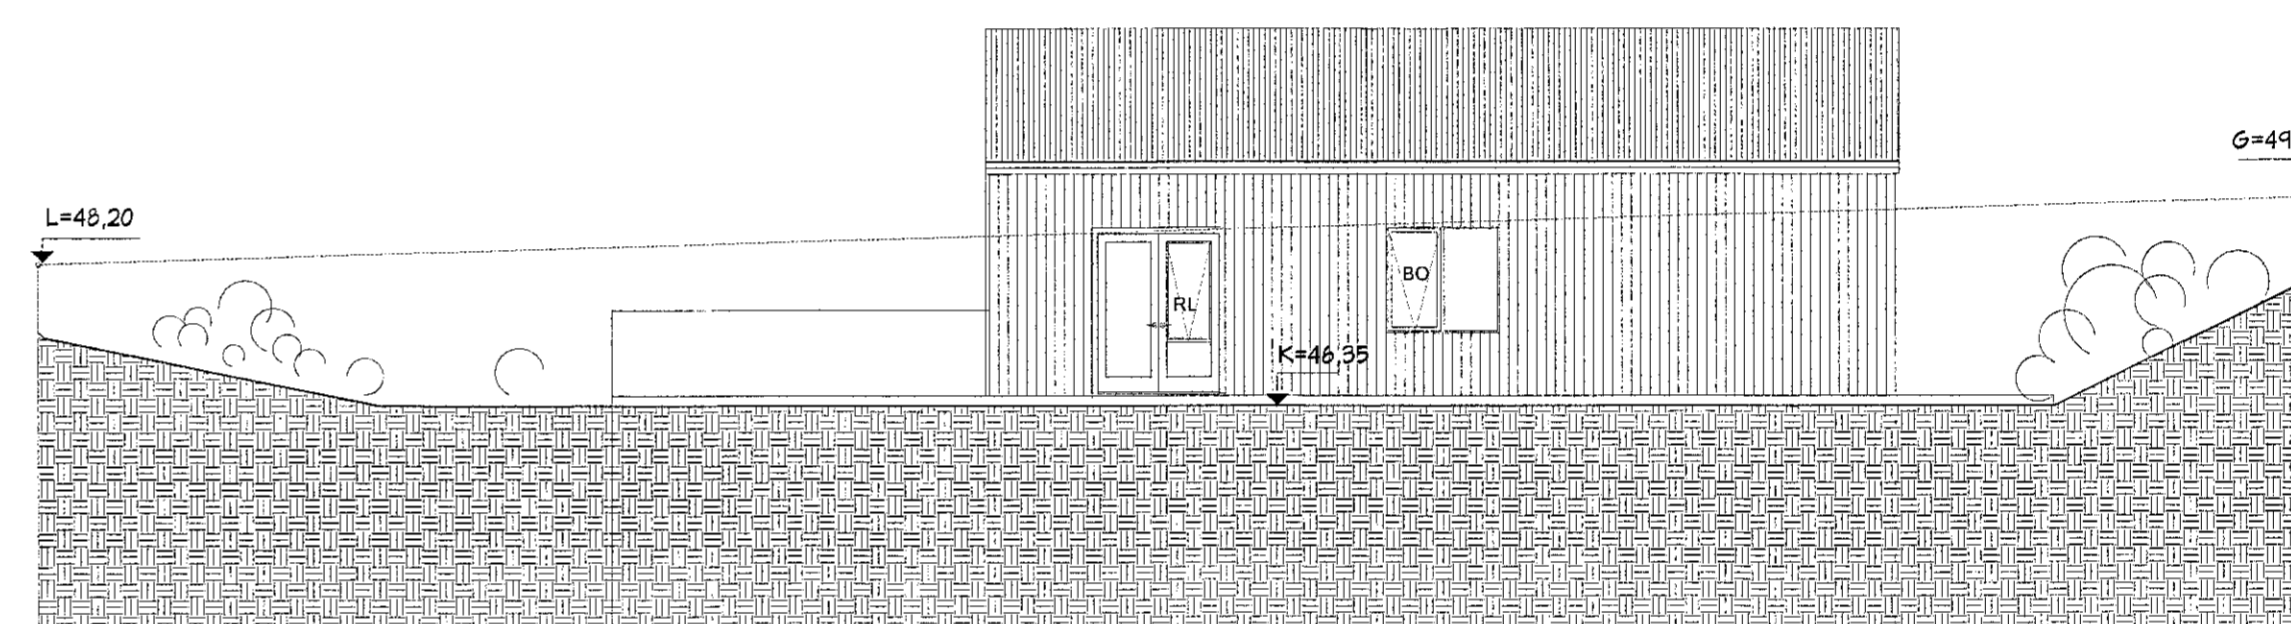

AUSTURHLIÐ, 1:100

Skráningartafla: Vóluskaró 28, Hafnarfirði				Skrásetjari: Stefán Ingólfsson													
Landnúmer: 227990				Kennitala: 010251-4359													
Matshlutanúmer: 01				Útgáfa: 4.01E Dags.: 28.8.2021													
Uppskipting og lýsing				Stærðir													
D0	D1	D2	D3	D4	D5	D5M	D6	D7	D8	D9	D10a	D10b	D11	D12	D16	D17	
Lokun	Rými hæð-röð	Notkun texti	Höfuð-flokkun	Eignar-hald	Botnflötur m²	Milliflötur m²	Stigar m²	Op m²	Brúttó flötur m²	Brúttó flötur sh < 1,8	Salarhæð min	Salarhæð max	Brúttó rúmmál m³	Nettó flötur m²	Birt flatarmál m²	Reiknitala skiptarúmmáls	Skiptarúmmál m³
		<b>Matshluti</b>			425,0	0,0	7,9	7,9	417,1	0,0			1.490,2	367,3	417,1		1.367,549
		<b>Botn</b>												56,2			
		<b>00 Kjallari</b>															
		<b>01 1. hæð</b>			281,0	0,0	7,9	0,0	281,0	0,0			871,0	247,4	281,0		
A	0101	<b>Íbúð</b>	N	0101	221,2		7,9		221,2		3,10	3,10	685,7	193,6	221,2	3,10	600,160
A	0102	<b>Bílgeymsla</b>	B	0102	59,8				59,8		3,10	3,10	185,3	53,8	59,8	3,10	166,780
		<b>02 2. hæð</b>			144,0	0,0	0,0	7,9	136,1	0,0			563,0	119,9	136,1		
A	0201	<b>Íbúð</b>	N	0101	144,0			7,9	136,1		3,08	4,72	563,0	119,9	136,1	3,91	468,809
C	0202	<b>Svalir</b>	S	0101	131,8				131,8							1,00	131,800
<b>Athugasemdir</b>																	
Bílgeymsla 0102 tilheyrir 0101																	
<b>Sameignir sumra</b>																	
<b>Eignarhald</b>																	
	Eignar-hald	Notkun texti	Birt flatarmál m²	Skiptarúmmál													
				Séreign m³	Séreign og sameign m³												
	0101	<b>Íbúð</b>	357,3	1.200,769	1.200,769												
	0102	<b>Bílgeymsla</b>	59,8	166,780	166,780												
		<b>Alls</b>	417,1	1.367,549	1.367,549												

Breytingar: A-28.08.2021- Efirhæð steinsteyppt, þak lækkað og niðurbengt loft fellt út, Gluggar í stofu og eldh.br.Svalahandrið steyppt, hæð 110 cm. áður teiknað glerhandrið fjarlæggt. , Innstigi úr timbri,fyrirkomulagi neðri hæðar breytt ásamt gluggum á suðurhlíð. Stoðveggur ofan við hús er hladdinn úr grjóti. Skráningartöflu breytt

**M.V.M**  
MANNVIRKJAMEISTARINN EHF  
Laxalind 2 201 Kópavogi  
stefanlax2@simnet.is GSM:848-1316  
VÓLUSKARÓ 28, HAFNARFIRÐI  
Útlitsmyndir, A1/ 1:100  
Kópavogi 19.12.2020  
Verkefni númer 700 Teikning nr.0700-MVM-1002