


skýringar.:

álklæddir timburgluggar settir í eftir á. Litur dökkbrúnn skv. forskrift arkt. Mál á teikningum er steypumál. Draga þarf frá gluggamáli 15mm allan hringin. Tappi tekin í steypu. Gluggar látnir standa út fyrir ytri brún 3,5cm. Verktaki ber ábyrgð á málöku glugga og hurða fyrir smíði.

álklæddir timburgluggar litur dökkbrúnn

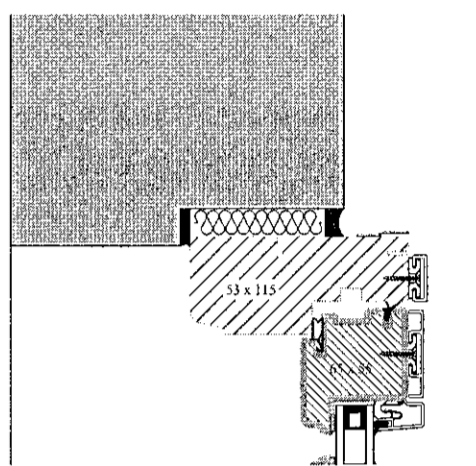

yfirlitsmynd.:

verkeitti.:

Nónhamar 6


verkhúti.:

Lykilmynd glugga og hurða

mkv.:	1:50
dags.:	30.4.2021
hannað.:	GPK, H
teiknað.:	PRV
blaðstærð.:	A1

dags. breytinga.:

br. (a).:	24.6.2021.: sjá "breytingaský"
br. (b).:	31.8.2021.: úprentun og lagt inn til Byggingarfulltrúa
br. (c).:	
br. (d).:	
br. (e).:	
br. (f).:	
br. (g).:	
fylgiskjöl.:	

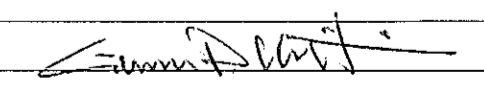samb.:   
samb.:  
teikn.nr.:

S11



útlit austur

útlit vestur