

Samþykkt þann

07. sep. 2021


f.h. byggingarfulltrúans í Nónhamar 6
Hjólmar A. Jónsson

f-195

skýringar:

álklæddir timburgluggar settir í eftir á. Litur dökkbrúnn skv. forskrift arkt. Mál á teikningum er steypumál. Draga þarf frá gluggamáli 15mm allan hringin. Tappi tekin í steypu. Gluggar látnir standa út fyrir ytri brún 3,5cm. Verktaki ber ábyrgð á málstöku glugga og hurða fyrir smíði.

álklæddir timburgluggar
litur dökkbrúnn

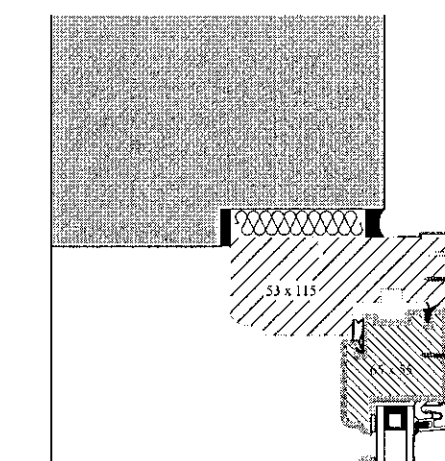

yfirlitsmynd:

verkheiti:

Nónhamar 6

verkhúti:

yfirlit glugga og hurða

mkv.:	1:20
dags.:	30.4.2021
hannað.:	GPK, H
teiknað.:	PRV
blaðstærð.:	A1

dags. breytinga.:

br. (a).: 24.6.2021.: sjá 'breytingaský' fj. G6 verður 9stk

br. (b).: 31.8.2021.: útprentun og lagt inn til Byggingarfulltrúa

br. (c).:

br. (d).:

br. (e).:

br. (f).:

br. (g).:


fylgiskjöl.:

samb.:

samb.:

tekn.nr.:

S15

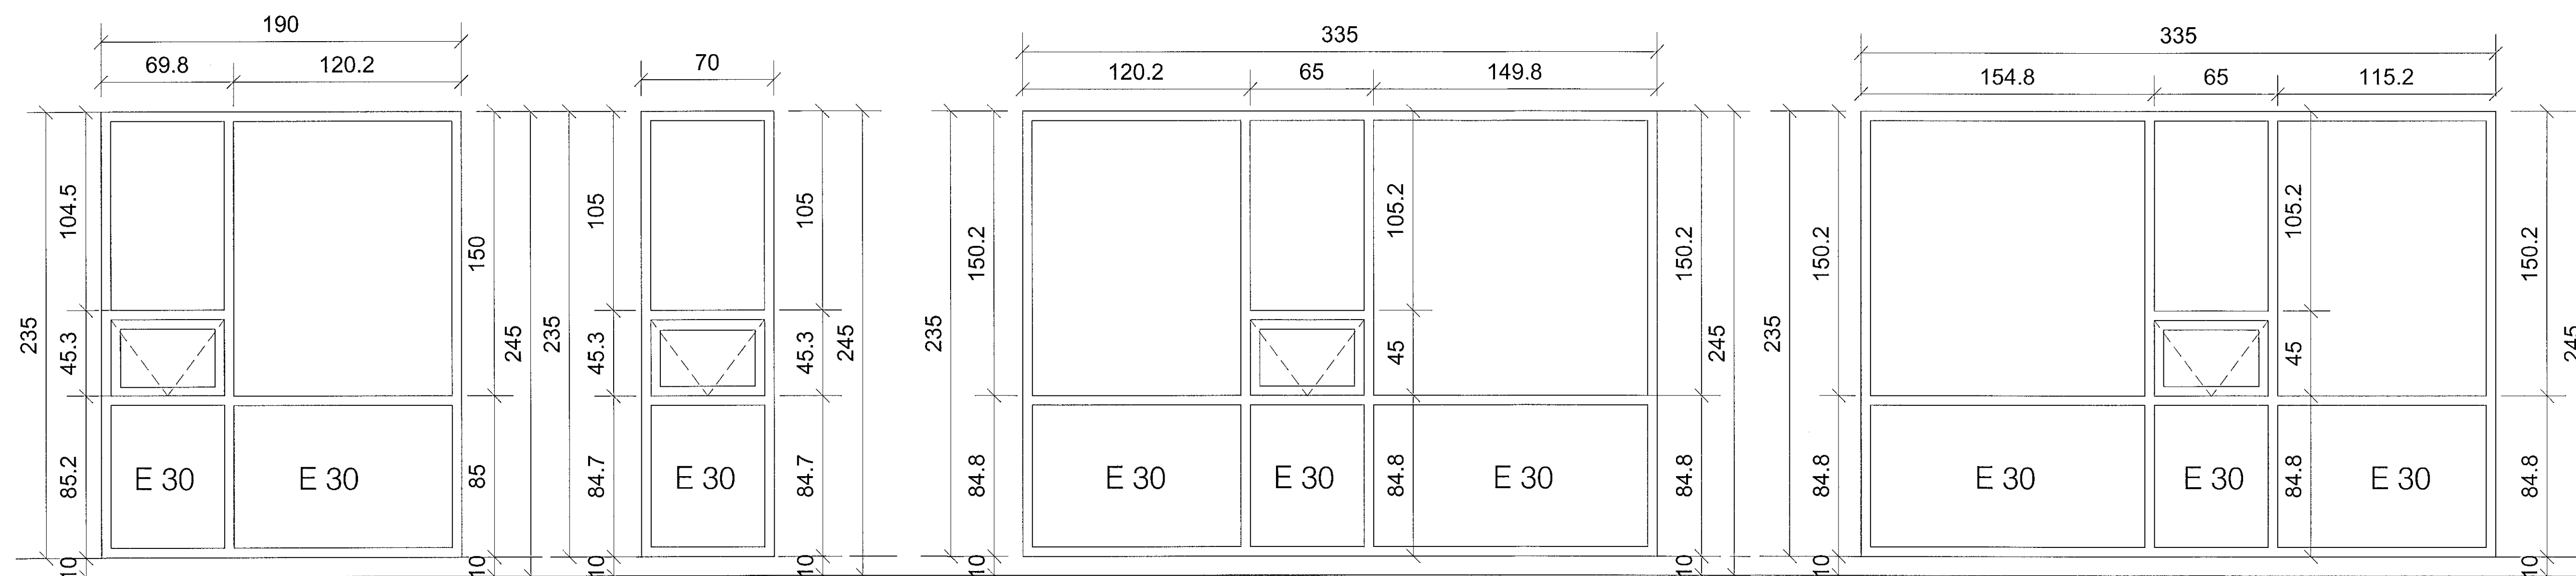


G5b eldhús/sameign
5 stk E-30 gler sbr. útlit

G6 eldhús
9 stk E-30 gler sbr. útlit

G7 sameign
3 stk E-30 gler sbr. útlit

G8 borðstofa/stofa
2 stk E-30 gler sbr. útlit

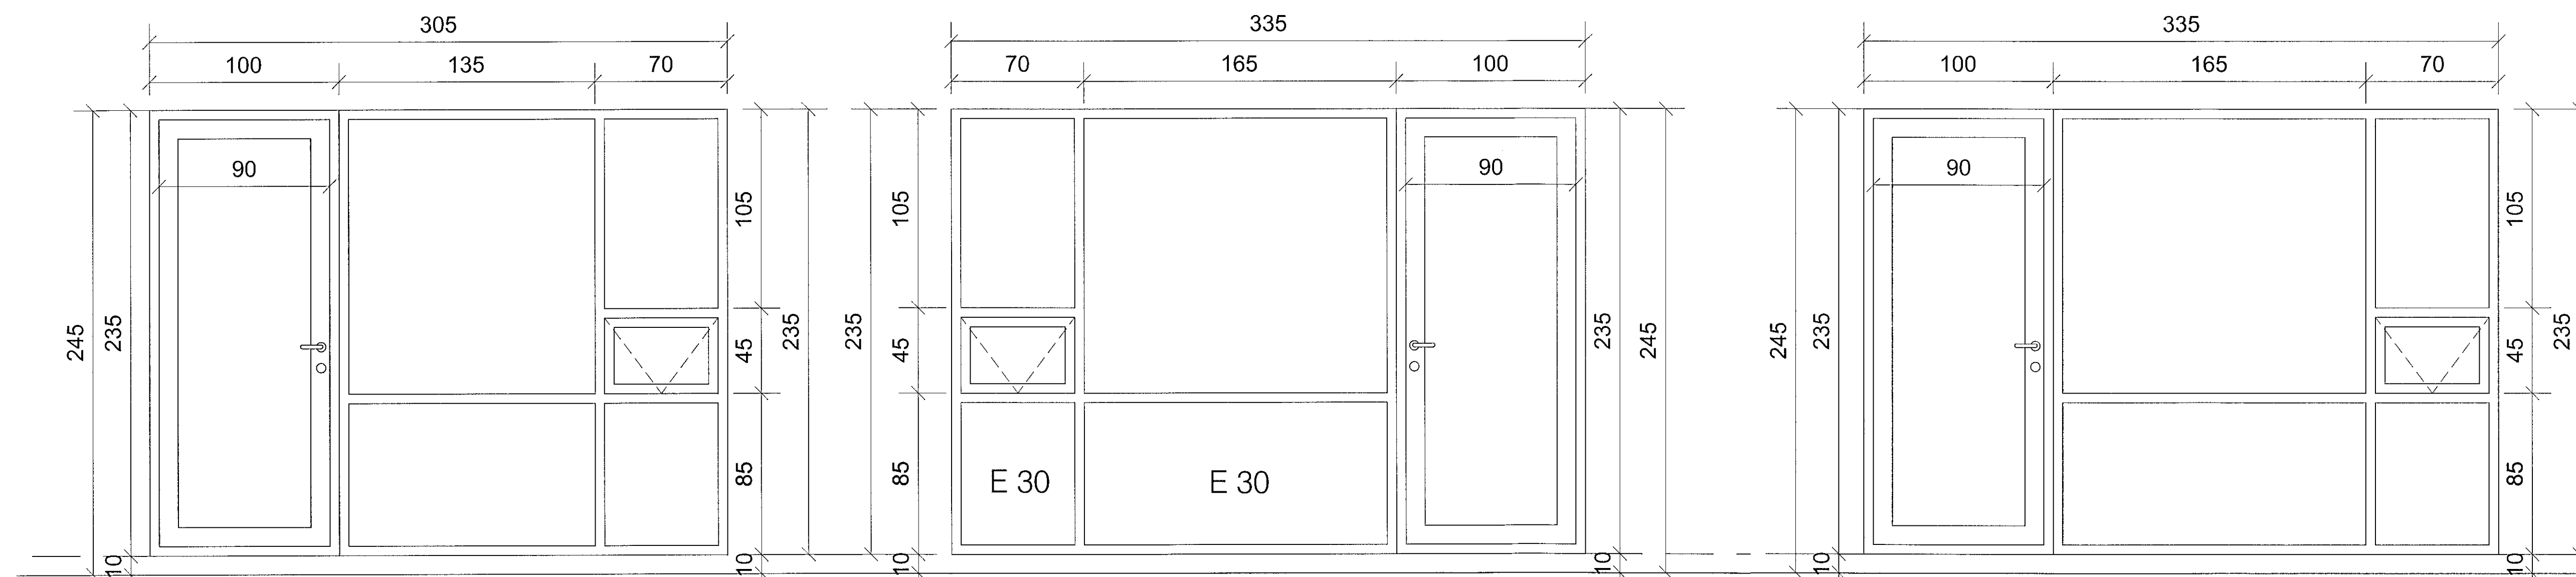

H3b stofur/eldhús
2 stk.

H4a stofur/eldhús
4 stk. E-30 gler sbr. útlit

H4b stofur/eldhús
3 stk.