


Skematisk mynd
FallbrunnurD=1000

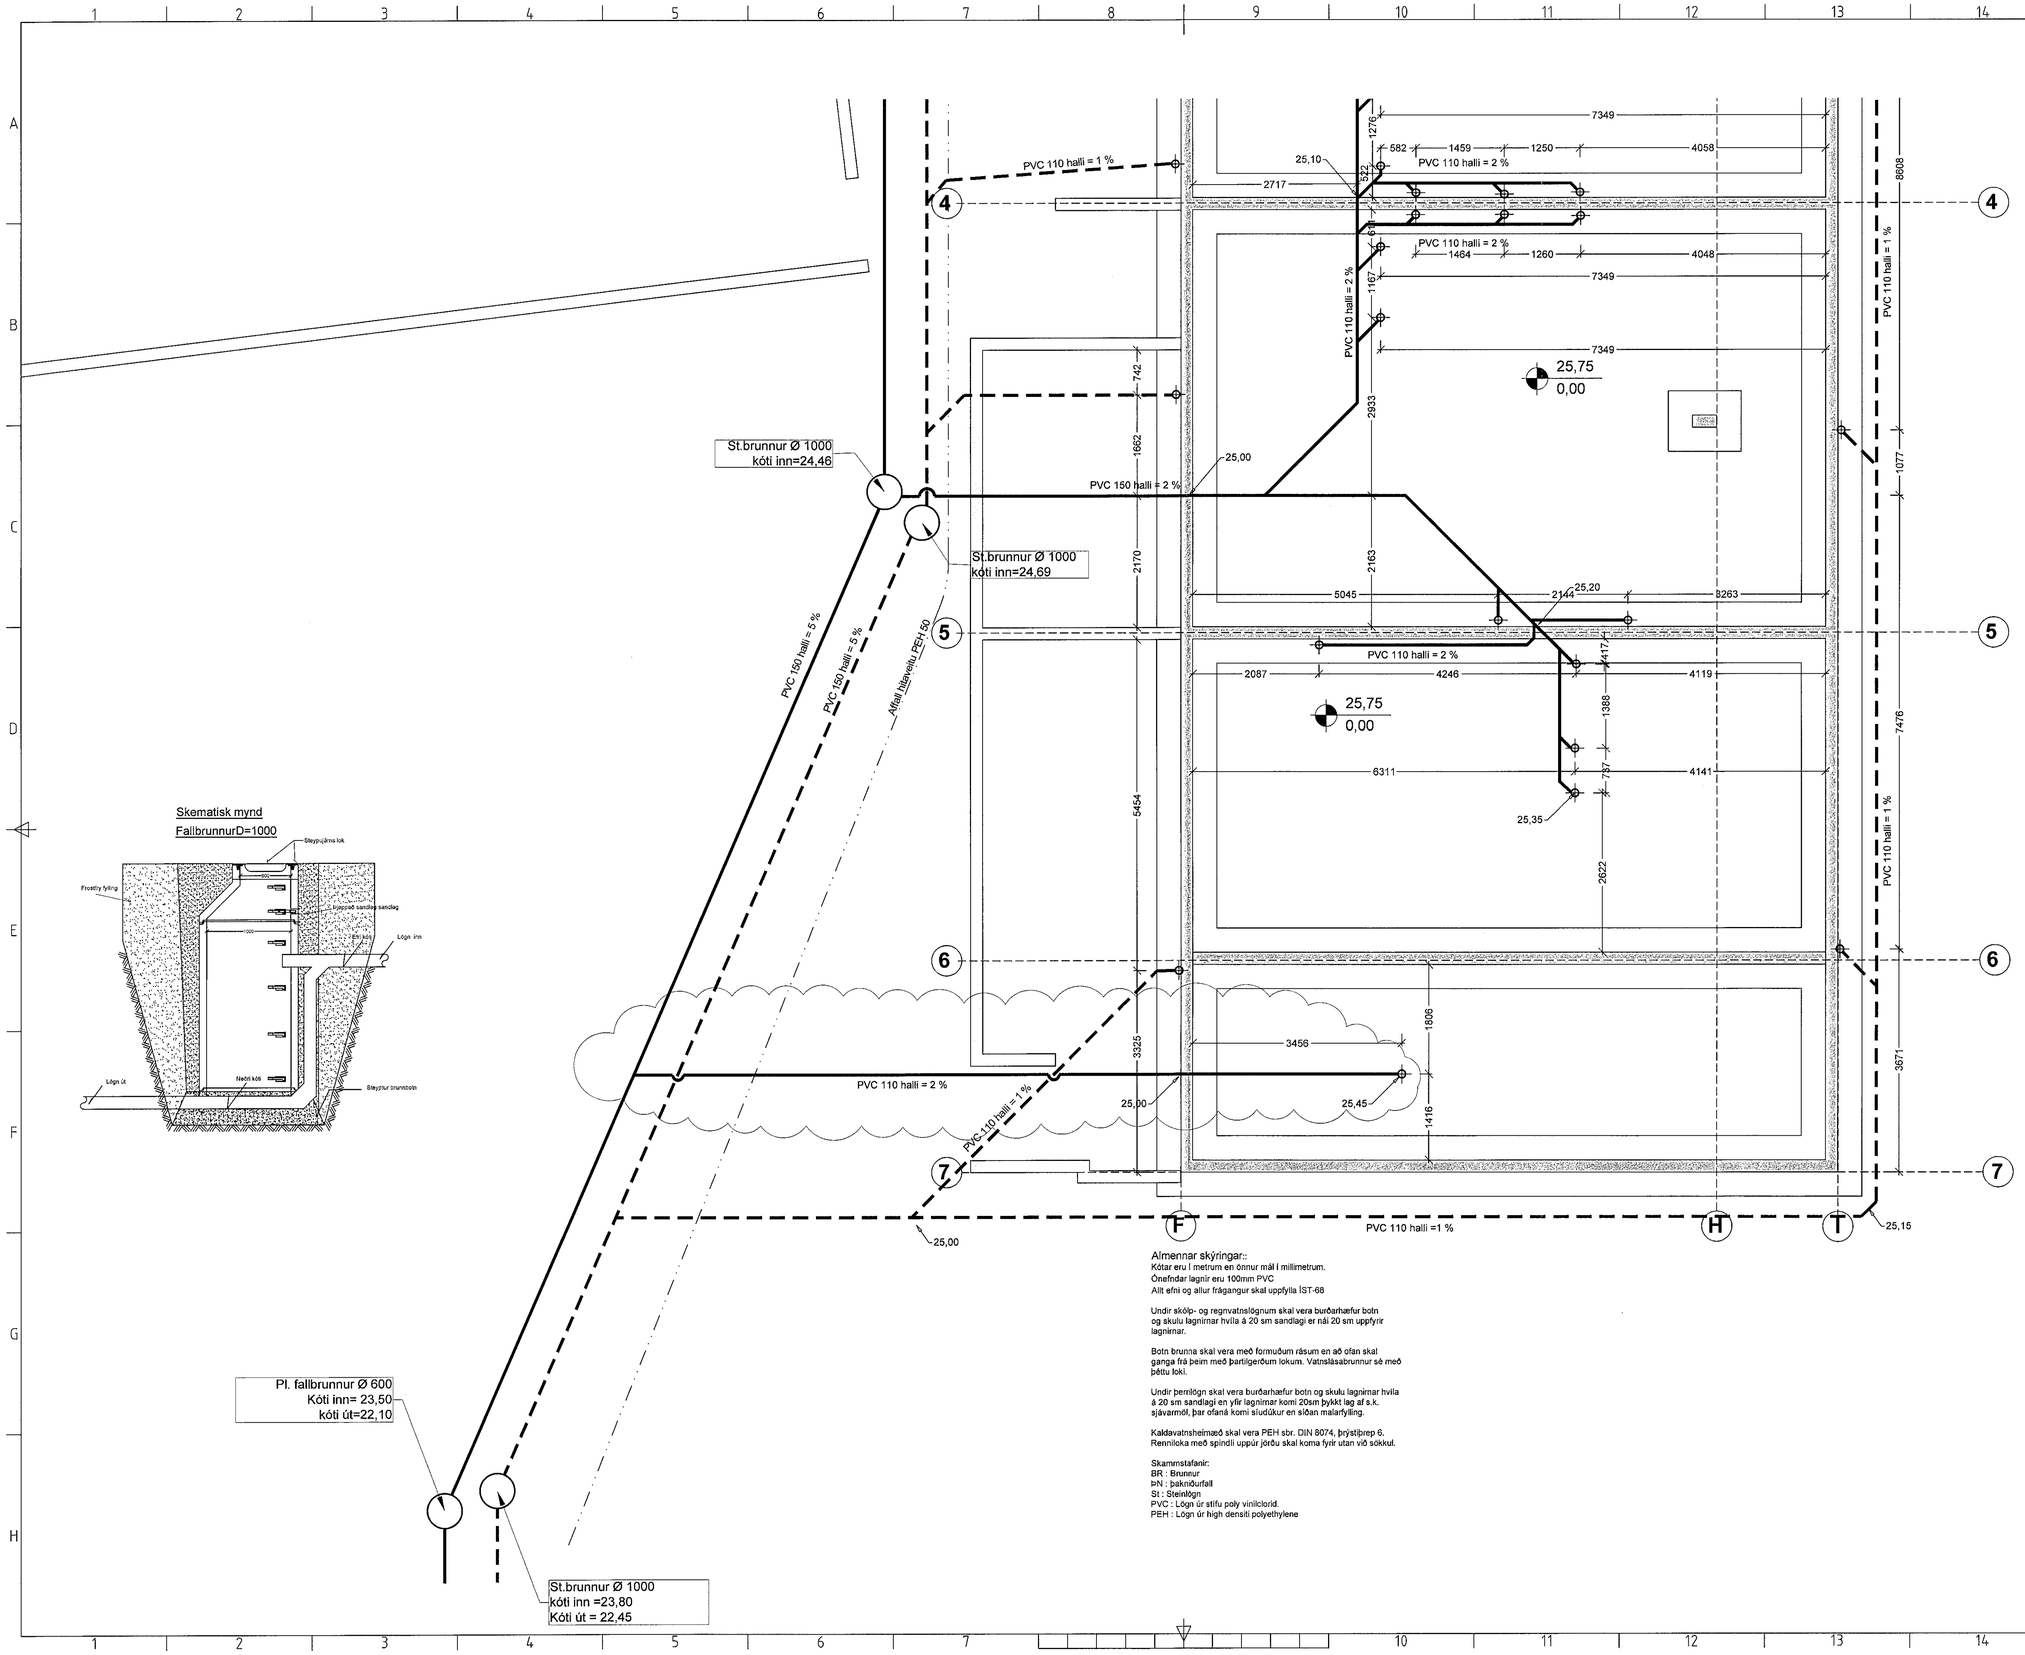


Almennar skýringar::
Kótar eru í metrum en önnur mál í millimetrum.
Önefndar lagnir eru 100mm PVC
Allt efni og allur frágangur skal uppfylla ÍST-68

Undir skólp- og regnvatnslögnum skal vera burðarhæfur botn og skulu lagnirnar hvíla á 20 sm sandlagi er nái 20 sm uppfyrir lagnirnar.

Botn brunna skal vera með formuðum rásum en að ofan skal ganga frá þeim með þartilgerðum lokum. Vatnslásabrunnur sé með þéttu loki.

Undir þerrilögn skal vera burðarhæfur botn og skulu lagnirnar hvíla á 20 sm sandlagi en yfir lagnirnar komi 20sm þykkt lag af s.k. sjávarmöl, þar ofaná komi sláðukur en síðan malarfylling.

Kaldavatnsheimæð skal vera PEH sbr. DIN 8074, þrýstiþrep 6.
Renniloka með spindli uppúr jörðu skal koma fyrir utan við sökkul.

Skammstafanir:
BR : Brunnur
ÞN : þaknIðurfall
St : Steinlögn
PVC : Lögn úr stífu poly vinilclorid.
PEH : Lögn úr high densiti polyethylene

Samþykkt þann
20. sep. 2021
f.h. byggingarfulltrúans í Hafnarfirði
Hjálmar A. Jónsson
HAJ

## ÚTGÁFUFERILL

| NÚMER. | DAGS. | SKÝRINGAR. | UNNIÐ. |
|---|---|---|---|
| A | 20.07.21 | Legu lagna breytt | EÞG |

DAGS. HÖNNUNARSTJÓRI Bernardo de Mendonça Kt.100180-2439

EMIL ÞÓR GUÐMUNDSSON FTFI
HAMRABORG 10
200 KÓPAVOGUR
GSM: 898 9517
NETFANG: emil@emil.is
kt: 280456-3499

HEITI VERKS:
Hringhamar 7

HEITI TEIKNINGAR:
Lagnir í jörð

| HKV: | DAGS. | VERK NR | |
|---|---|---|---|
| 1:50 | 01.05.2021 | | |
| TEIKNAÐ. | YFIRFARIÐ | SAMÞYKKT | NR. TEIKNINGAR |
| EÞG | EÞG | EÞG | L01-3 |
| DAGS.UNDIRSKR. 08/09/21 | NAFN HÖNNUÐAR EMIL ÞÓR GUÐMUNDSSON | | |
| UNDIRSKRIFT HÖNNUÐAR | | | ÚTGÁFA A |