


ATH! Þar sem lagnir fara í gegnum brunahólfandi vegg eða plötur skal koma brunabætting, á fallstamma skal setja eldvarnarkraga eða eldvarnarborða á plötuskilum. Um frágang lagnastokka er vísað til séruppráttá aðalhönnuðar.

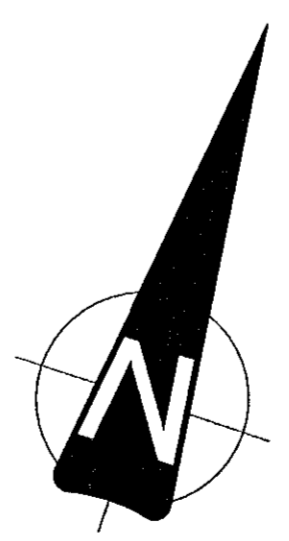

Sambýkkt þann  
21. sep. 2021  
F.N. byggingarfulltrúans í Hafnarfirði  
Hjálmar A. Jónsson  
I-VAS

Útgáfa	Lýsing	Dags.
A	Löftúðum fjölgað	28.06.2021
B	Löftúða í íbúð 401 færð	19.08.2021
-		
-		

**VEKTOR**  
- hönnun og ráðgjöf -  
Stöðmúla 3, 108 Rvk, s: 554 6650 / 897 5363

Hringhamar 1, Hafnarfjörður

Lagnir Loftþræsing  
Grunnmynd 4.hæð I

Planasé	SHVEK	Teknasé	MMA	Teikn. nr.
Dagsetning	06.05.2021	Msk.	1:50	L-407-4
Sigurður Halsteinnsson kt. 030859-7749	Byggingmaðlaáæðingur			
Netfang: sigur@vektor.is	Sambýkkt þann			

Sambýkkt á hönnuðar / samráðinguhöfundur:  
*[Signature]*