



Samþykkt þann
20. sep. 2021
Hjálmar A. Jónsson

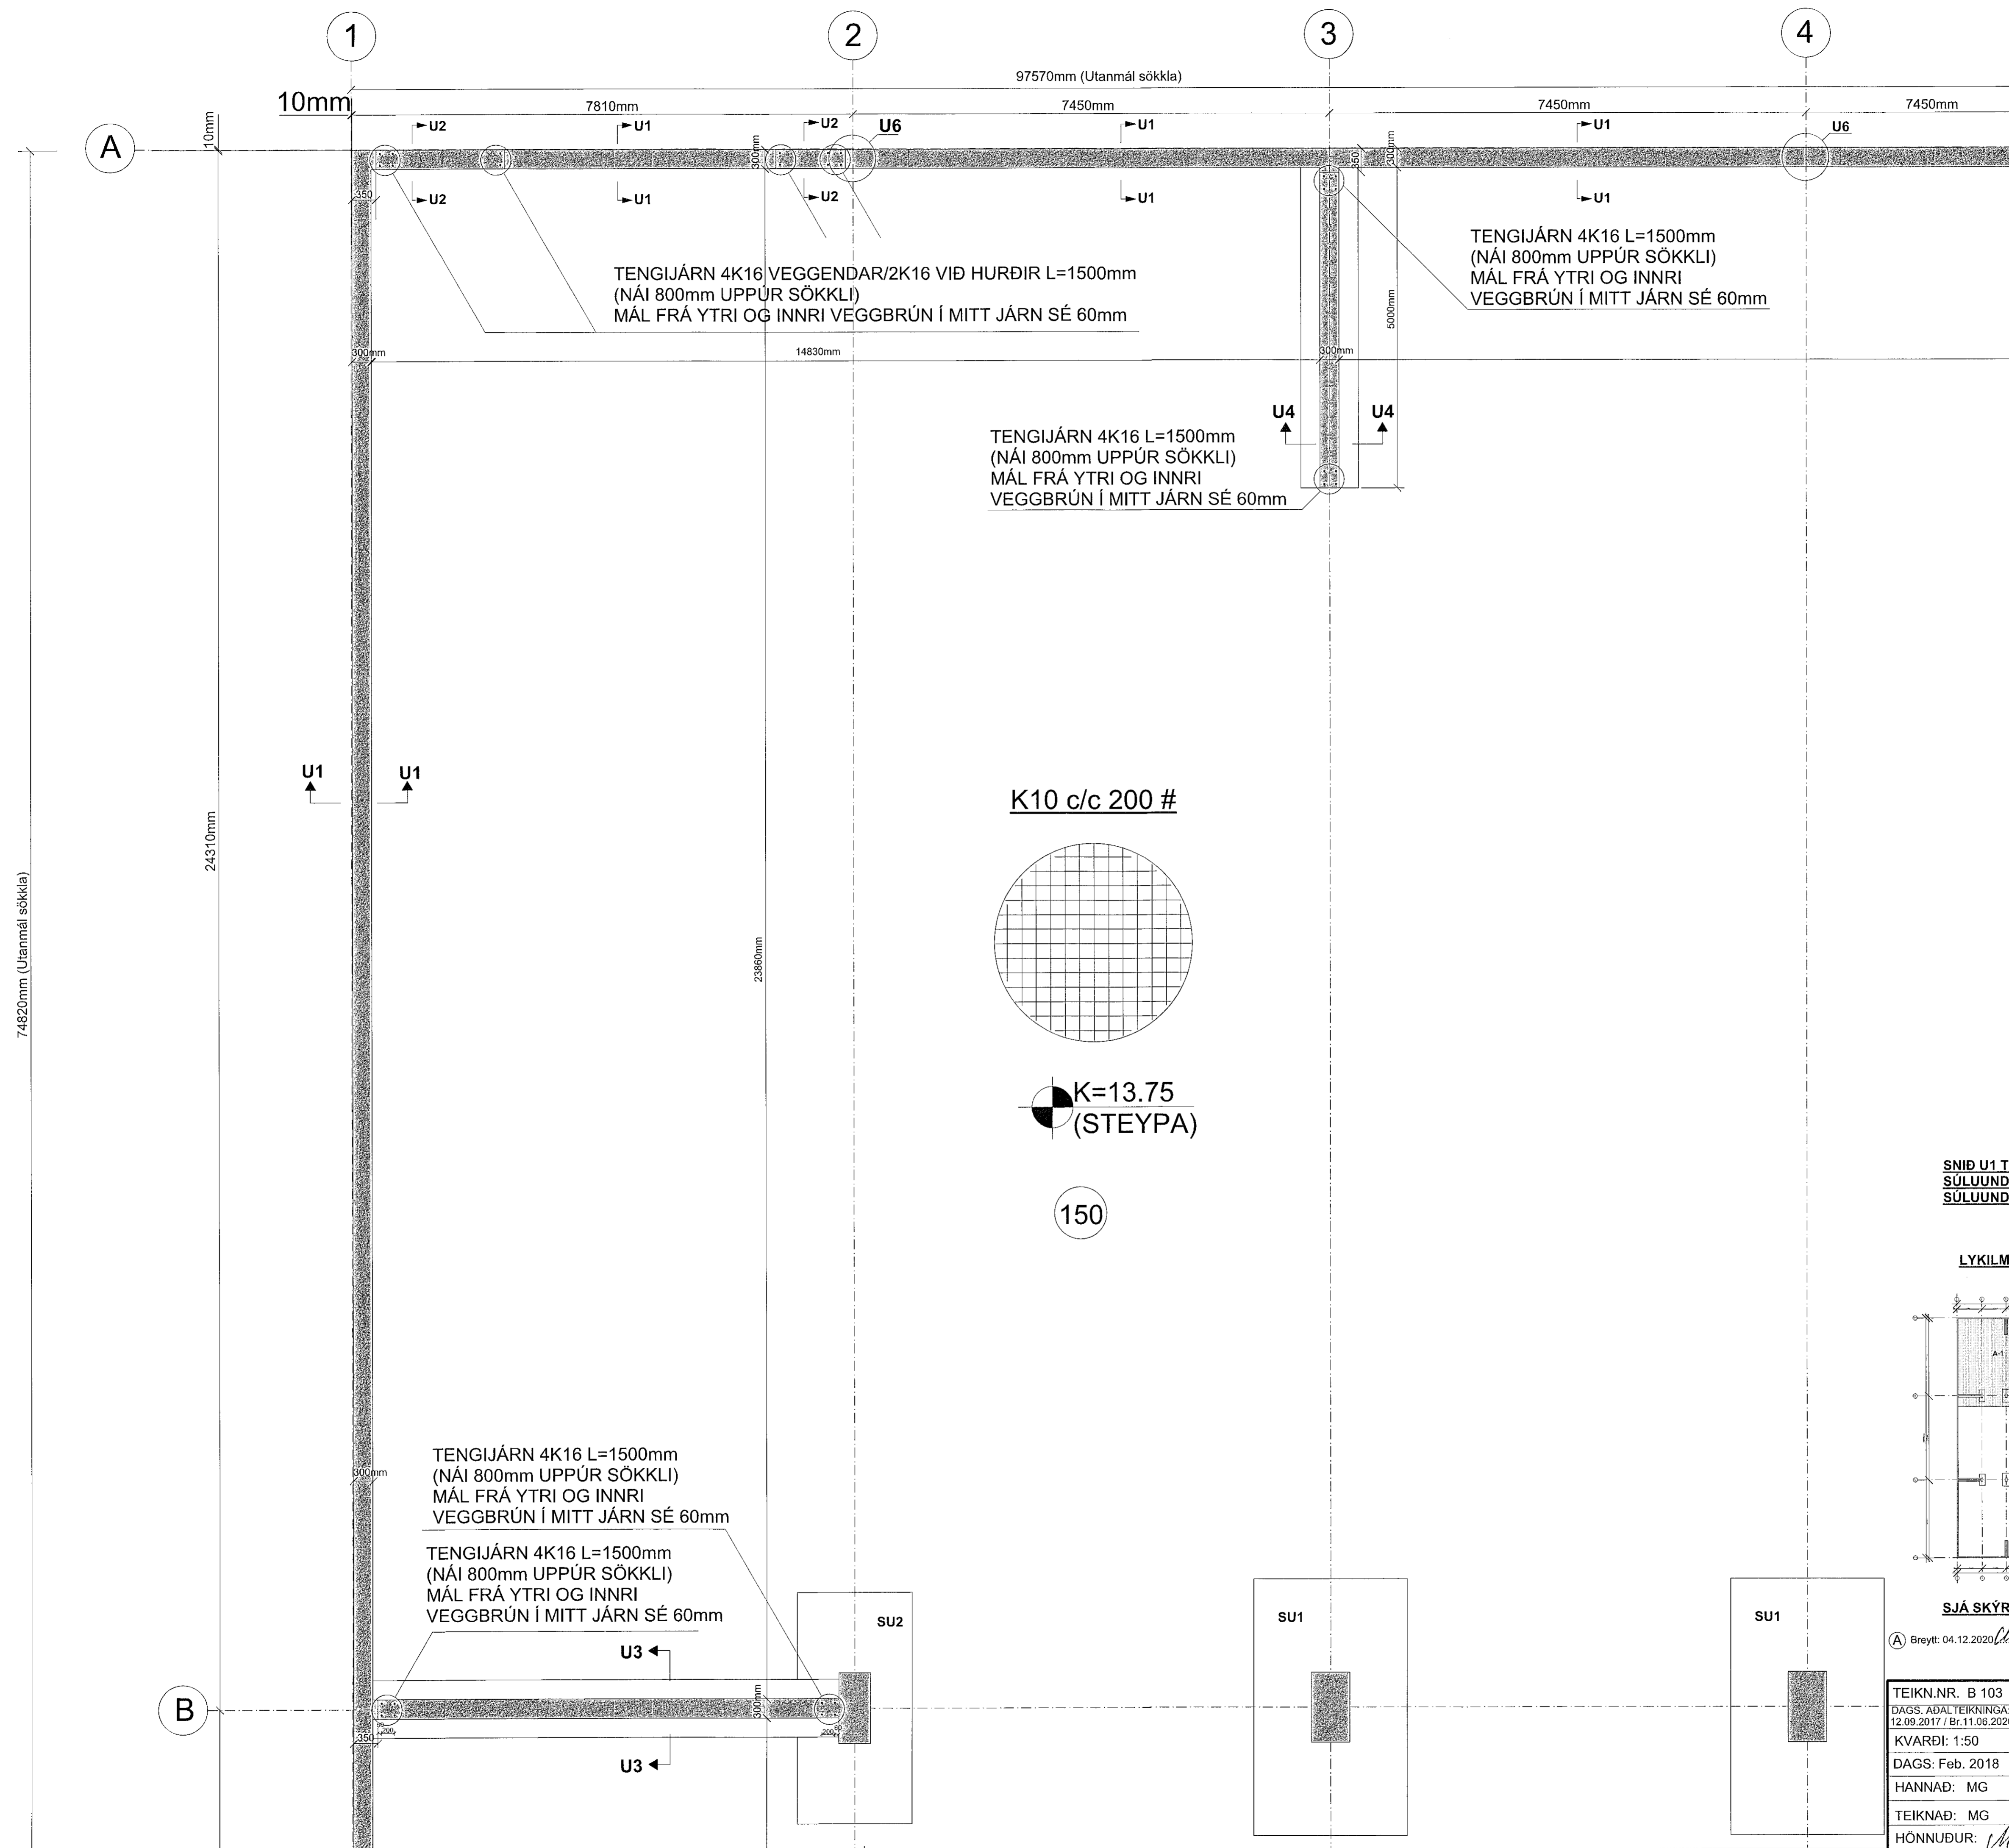

SNID U1 TIL U8 : SJÁ TEIKN.NR. B112
SÚLUUNDIRSTÖÐUR SU1 : SJÁ TEIKN.NR. B113
SÚLUUNDIRSTÖÐUR SU2 : SJÁ TEIKN.NR. B114

LYKILMYND: MKV. 1:1000

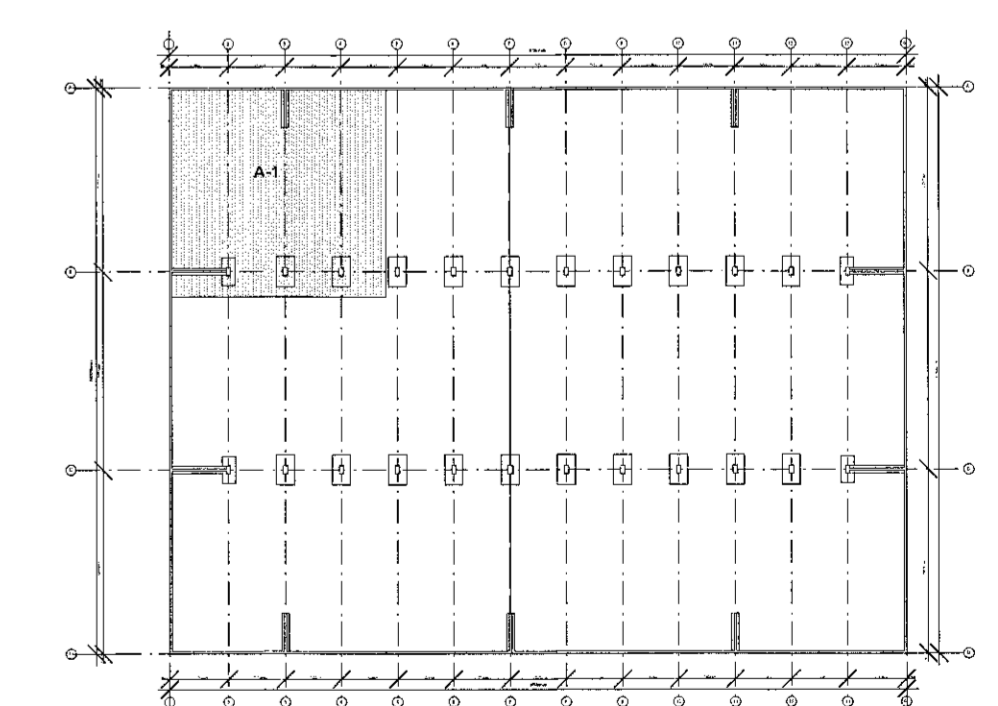

SJÁ SKÝRINGAR Á TEIKNINGU NR. B101

(A) Breytt: 04.12.2020... (Hva minnkað, plökukóli off. til samræmis við breytta Aðalteikningar og breytingar við framkvæmd)

TEIKN.NR. B 103	
DAGS. AÐALTEIKNINGA: 12.09.2017 / Br. 11.06.2020	
KVARDI: 1:50	Tæknivangur ehf. KT.450586-1889 Kirkjústétt 26, 113 Reykjavík Sími: 564 22 44, Netf. tv@vortex.is
DAGS: Feb. 2018	
HANNAÐ: MG	VERKEFNI: ISHELLA 1 í HAFNARFIRÐI
TEIKNAD: MG	BURÐARVIRKI: GRUNNMÝND AF UNDIRSTÖÐUM, HLUTI A-1
HÖNNUÐUR: <i>Magnús Gylfason</i>	Undirskrift Hönnunarstjóra: <i>Þorvaldur</i>
Magnús Gylfason 4.22.129-4199	Undirskrift Hönnunarstjóra: 4.091162-3509

74820mm (Utanmál sökklia)

24310mm

23860mm

10mm

7810mm

7450mm

7450mm

7450mm


14830mm



U4

U4

U1

U1

K10 c/c 200 #

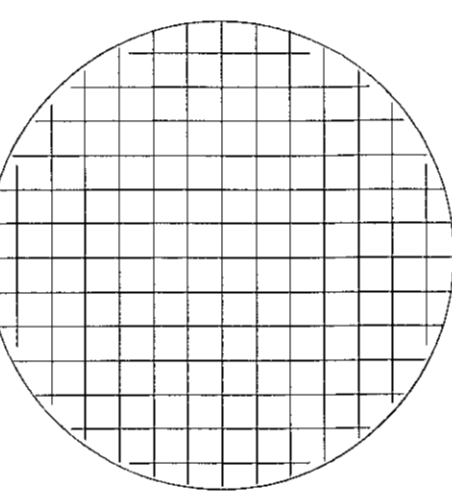

K=13.75
(STEYPA)

150

TENGIJÁRN 4K16 L=1500mm
(NÁI 800mm UPPÚR SÖKKLI)
MÁL FRÁ YTRI OG INNRI
VEGGBRÚN Í MITT JÁRN SÉ 60mm

TENGIJÁRN 4K16 L=1500mm
(NÁI 800mm UPPÚR SÖKKLI)
MÁL FRÁ YTRI OG INNRI
VEGGBRÚN Í MITT JÁRN SÉ 60mm

SU2

SU1

SU1

U3

U3

B