


SNID U1 TIL U8 : SJÁ TEIKN.NR. B112  
 SÚLUUNDIRSTÖÐUR SU1 : SJÁ TEIKN.NR. B113  
 SÚLUUNDIRSTÖÐUR SU2 : SJÁ TEIKN.NR. B114

LYKILMYND: MKV. 1:1000

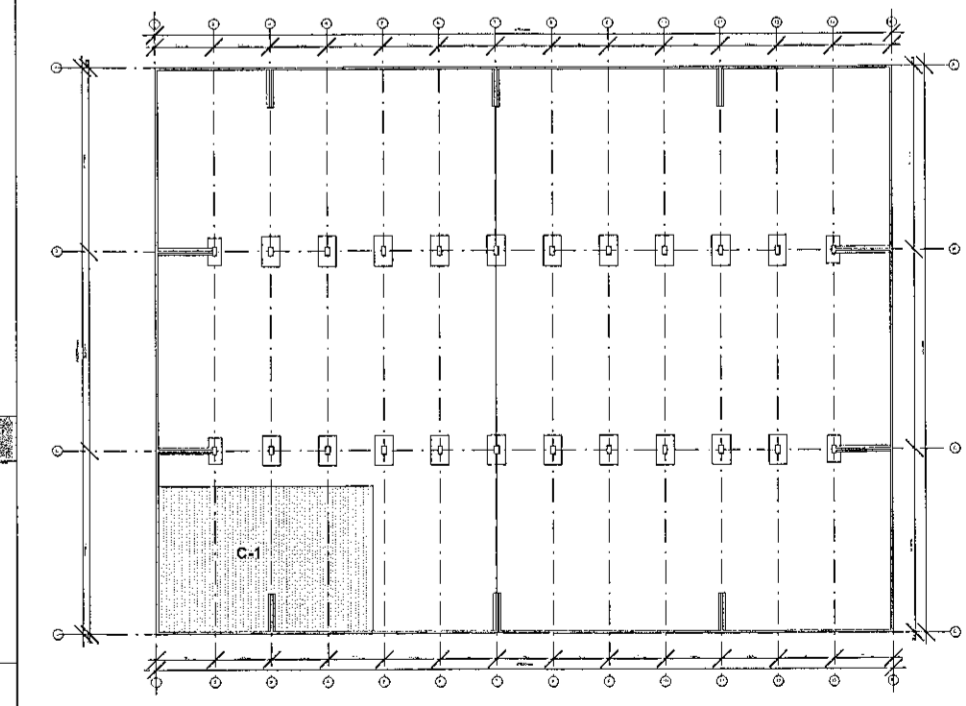

SJÁ SKÝRINGAR Á TEIKNINGU NR. B101

(A) Breytt: 04.12.2020 (Hús mínika3, pólakóð ofl. til samræmis við breytar Ábalkningar og breytingar við framkvæmd)

TEIKN.NR. B 109	 Tæknivanur ehf. KT.450586-1889 Kirkjustítt 26, 113 Reykjavík Sími: 564 22 44, Netf. tv@vortex.is
DAGS. AÐALTEIKNINGA: 12.09.2017 / Br: 11.06.2020	
KVARDI: 1:50	
DAGS: Feb. 2018	
HANNAÐ: MG	VERKEFNI: ÍSHELLA 1 Í HAFNARFIRÐI
TEIKNAD: MG	BURDARVIRKI: GRUNNMYND AF UNDIRSTÖÐUM, HLUTI C-1
HÖNNUÐUR: Magnús Gylfason	Undirskrift Hönnunarstjóra