



Samþykkt þann  
 20. sep. 2021  
 Áh. byggingarfulltrúnaðs í Hálmarfirði  
 Hjalmar A. Jónsson

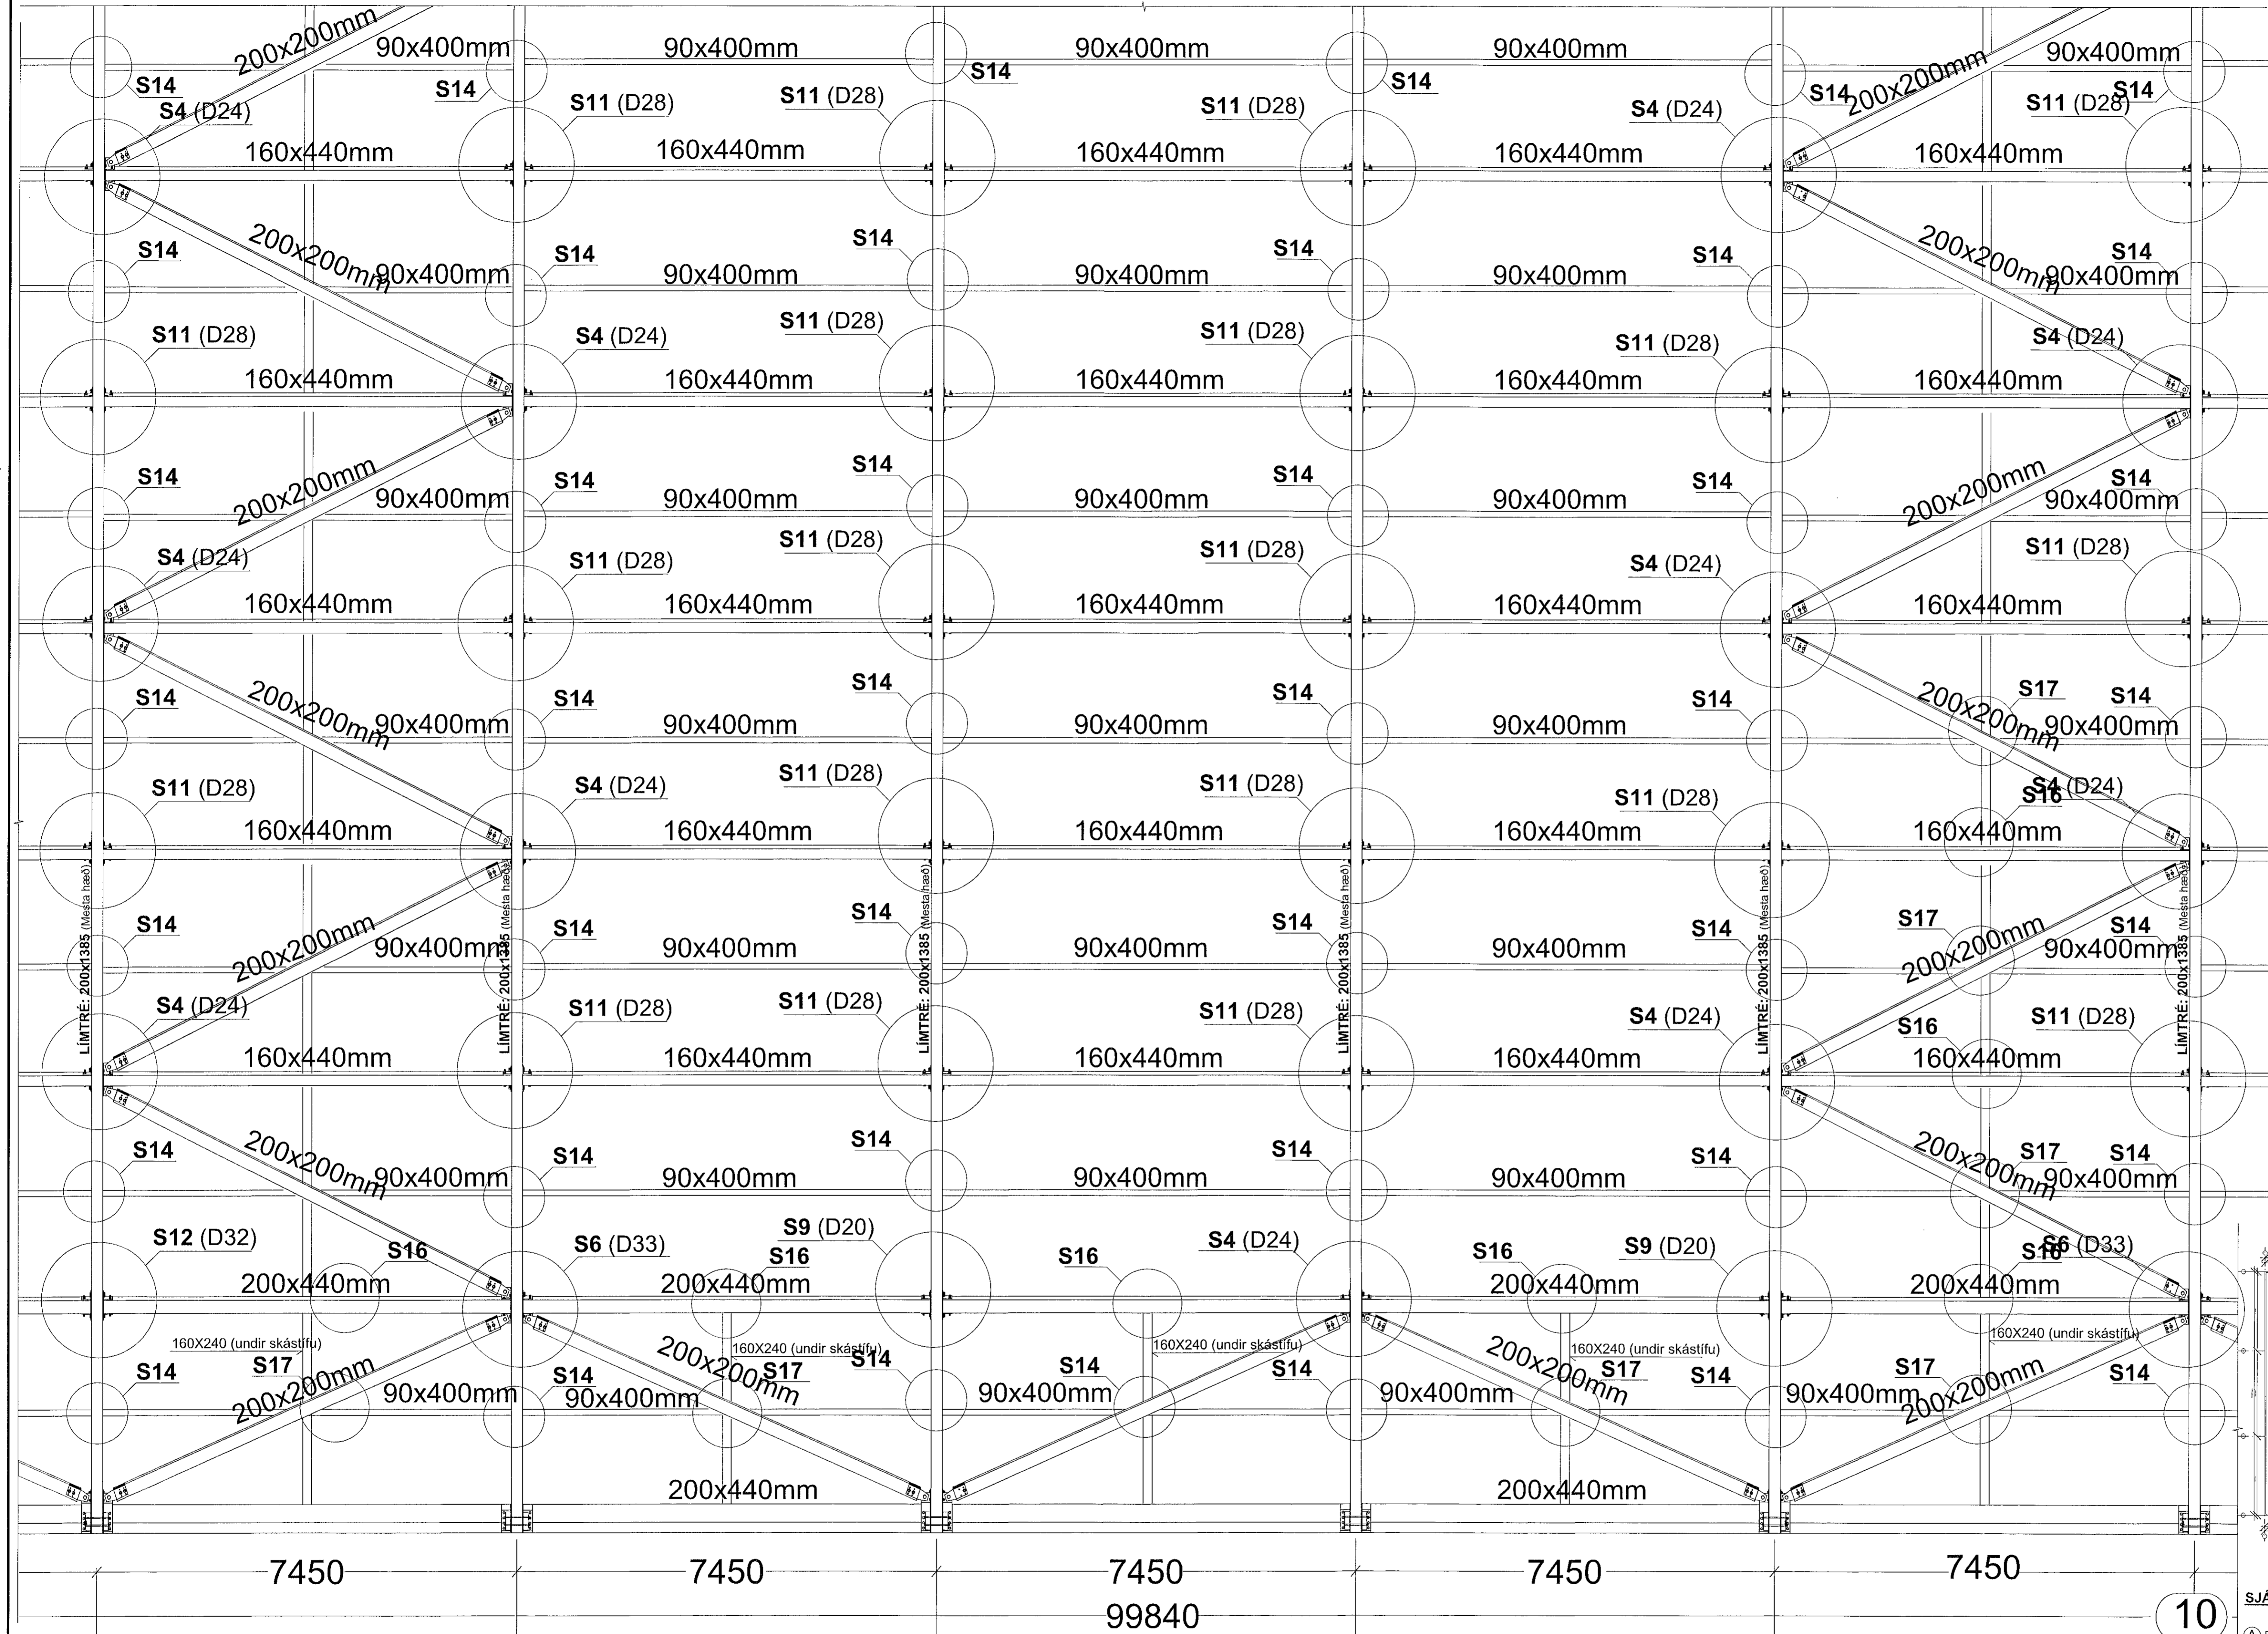

Sérmyndir S1-S8 : Sjá teikningu nr. B143  
 Sérmyndir S9-S19 : Sjá teikningu nr. B144

LYKILMYND: MKV. 1:1000

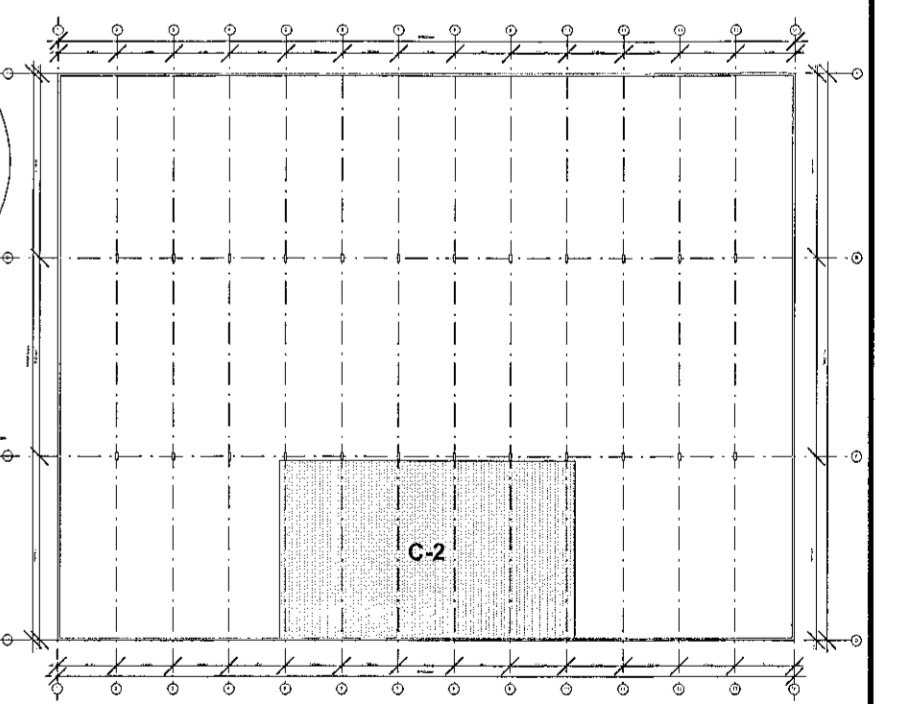

SJÁ SKÝRINGAR Á TEIKNINGU NR. B101

10

TEIKN.NR. B 141	
DAGS. ABALTEIKNINGA: 12.09.2017 / Br.11.06.2020	
KVARDI: 1:50	
DAGS: Feb. 2018	
HANNAÐ: MG	VERKEFNI: ÍSHELLA 1 í HAFNARFIRÐI
TEIKNAD: MG	BURÐARVIRKI: GRUNNMYND AF PAKI, HLUTI C-2
HÖNNUDUR: Magnús Jónsson	Urdirskrift Hönnunarstjóra kl.09/192-3509

(A) Breytt: 04.12.2020 (Hús minnkað til samræmis við breyttar Aðalleikningar)