

LYKILMYND 1:1000



SJÁ SKÝRINGAR Á TEIKNINGU NR. 4.00

- Ⓓ Breytt: 20.06.2020 (Breyttar Aðalteikningar)
- Ⓒ Breytt: 20.09.2019 (Breyttar Aðalteikningar)
- Ⓑ Breytt: 10.09.2019 (Breyttar Aðalteikningar)
- Ⓐ Breytt: 25.08.2019 (Breyttar Aðalteikningar)

TEIKN.NR. 4.07

DAGS. AÐALTEIKNINGA:

11.06. 2020


KVARDI: 1:50

DAGS: 26.04. 2019

HANNAÐ: GI / MG

TEIKNAD: MG

HÖNNUDUR: Magnús Gylfason

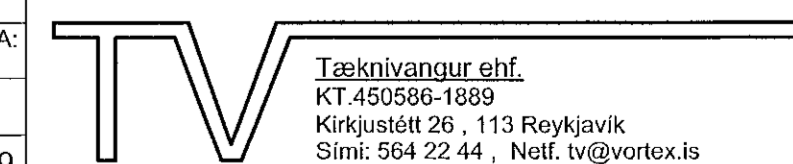

VERKEFNI: ÍSHELLA 1 Í HAFNARFIRÐI

VATNSÚDAKERFI, HLUTI B-3

Undirskrift Hönnunarstjóra KT 091162-3509