

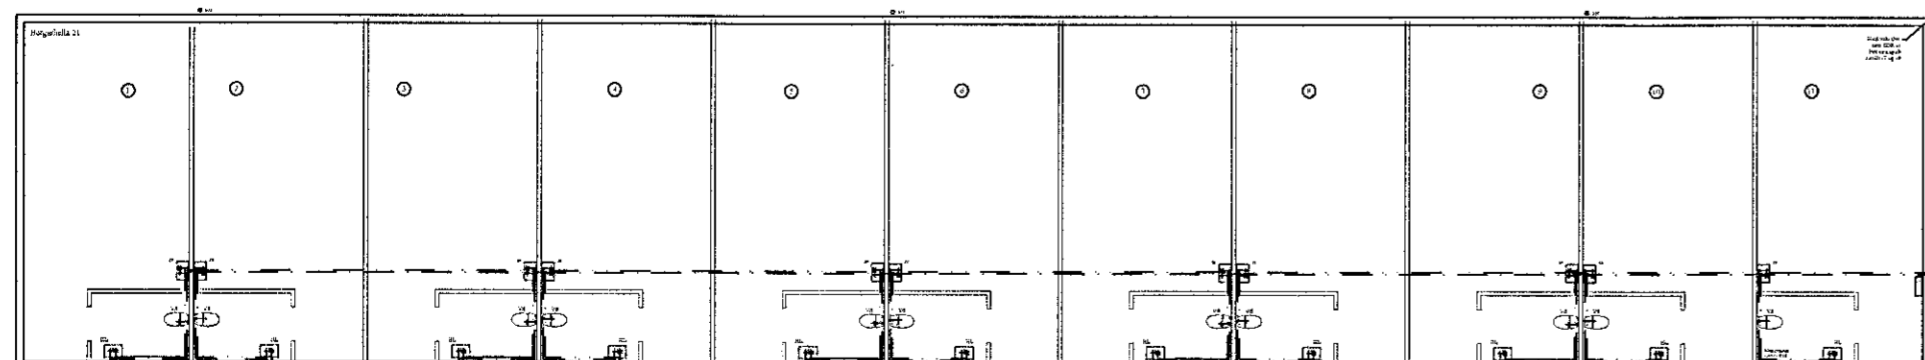


Heitt vatn Ø40 mm SDR 11
Pex einangrað á milli 19 og 21 til 23
Kalt vatn Ø32 mm SDR 17,6

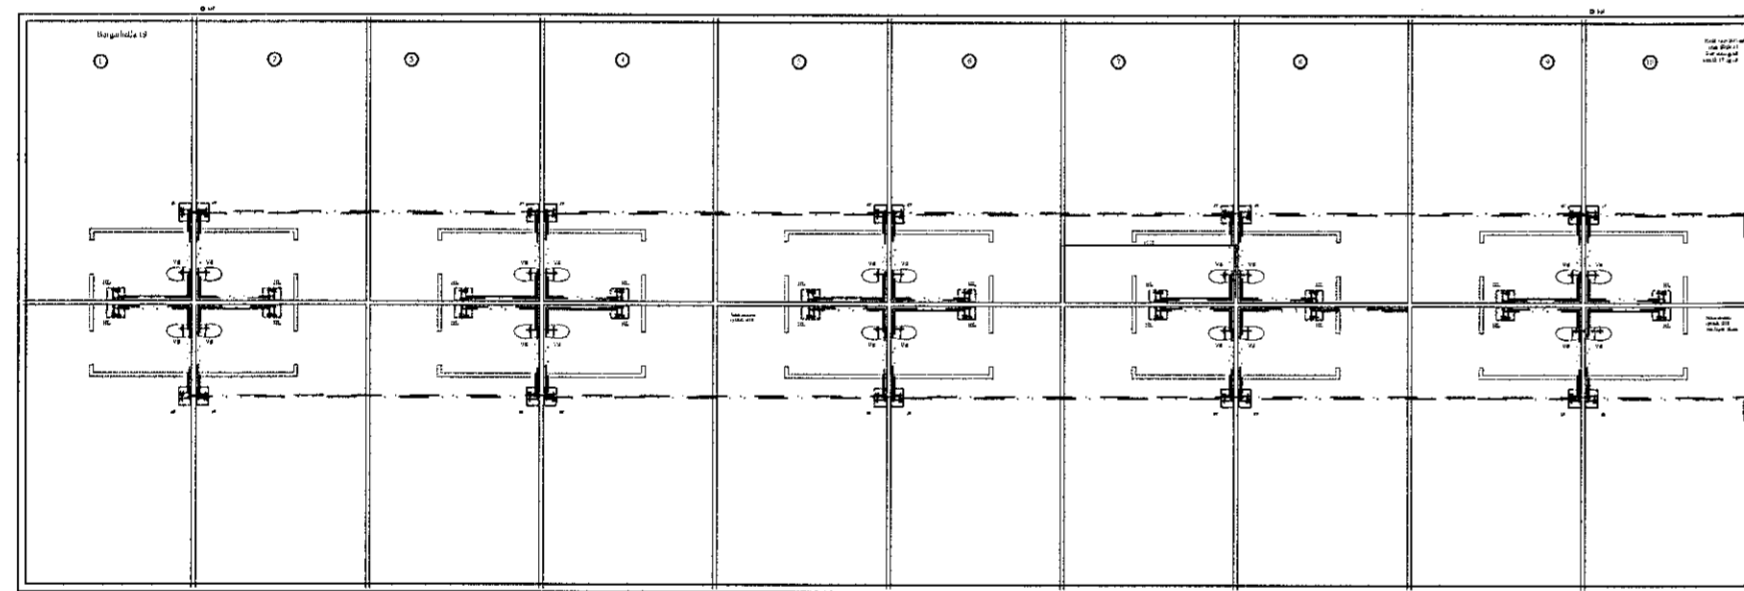

Grunnmynd neysluvatnslagna á lóð
MKV: 1:200

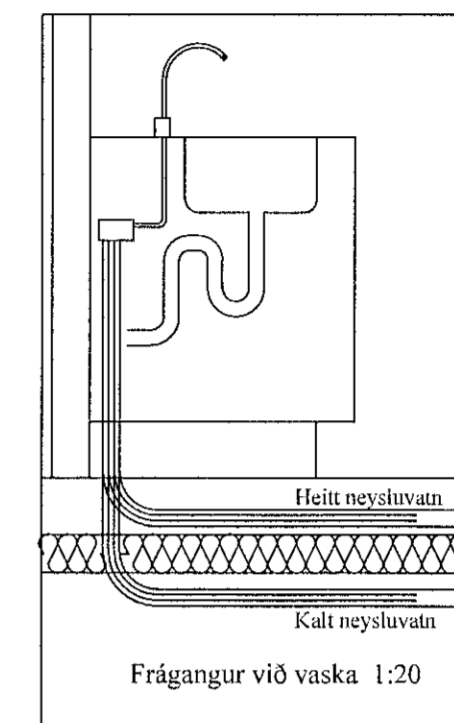

Skýringar:

Allar lagnir séu í samræmi við gildandi reglugerðir og 'IST'
Allar leiðslur þrýstiprófaðar með 6 bar.


Lagnaefni:
Neysluvatn: Pex rör Ø20mm.

Heitt vatn: Pex rör Ø20mm.

HL: Handlaugar SV: Skolvaskur EV: Eldhúsva
HP: Heitur pottur VS: Vatnssalerni BK: Baðkar
SB: Steypibað ÞV: Þvottavél UV: Uppþvott
UT: Útloftun

Neysluvatn kalt

Neysluvatn heitt

BR	DAGS	BREYTING	
KG	01.07.2022	Stofn vatnslagna lagðar undir gólfplötu	
HÖNNUNARSTJÓRI: <i>[Signature]</i>			
 HJARDARHOLT 11 800 SELFOSSI Sími: 783 4180 Netfang: kjarfangardars@gmail.com			
Ártún ehf. 12.07.2021 19, 21 23 AL Borgarhella 17, 19 og 21			
Lagnir:			Kvarði 1:200
Grunnmynd neysluvatnslagna á lóð. Skýringar			Kvarði 1:20
HANNAÐ:	TEIKNAD	DAGSETNIG	VERKNÚMER
KG	KG	16.08.2021	2021-36
SKRÁARNAFN	SAMÞYKKT	130555-7649	TEIKNING NÚMER:
Borgarhella 17, 19, 21 Lagnir.öng			317