

Samþykkt þann

23. 08. 2022

Byggingafræðingur í Hafnarfirði

Borgarhella 19/21 1L


1

2

3

4

5

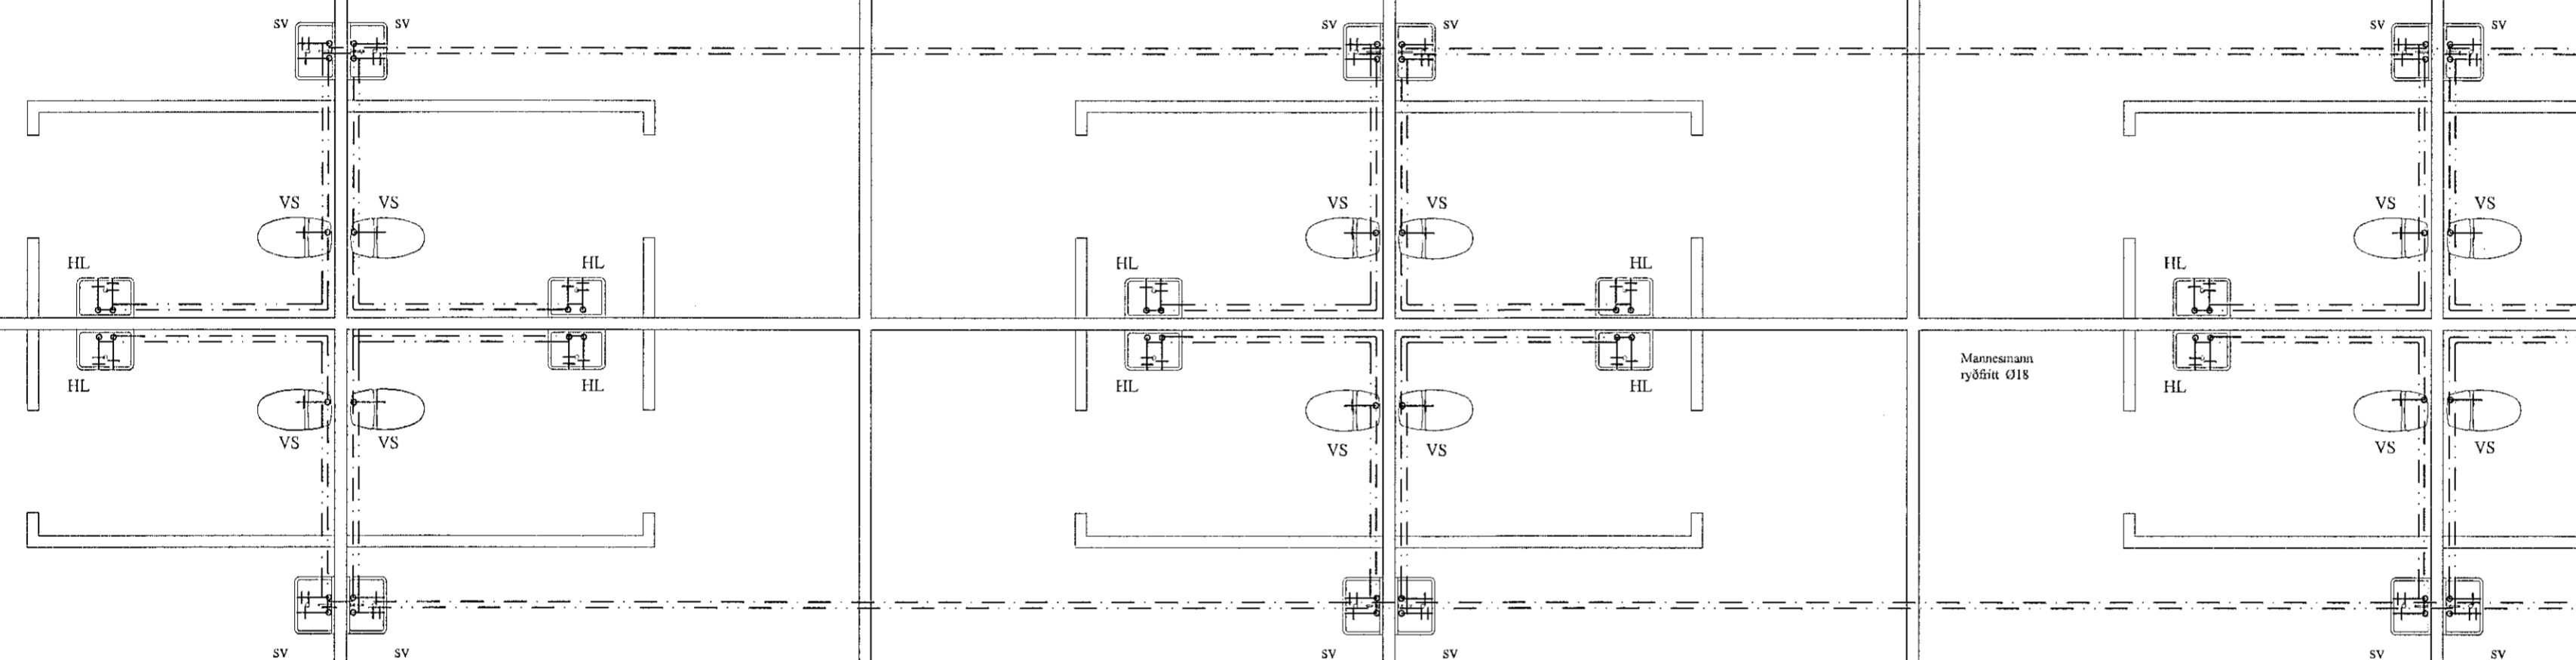

BR	DAGS	BREYTING
KG	01.07.2022	Stofu vatnslagna lagðar undir gólfplötu

HÖNNUNARSTJÓRI: *[Signature]*


 HJARDARHOLTÍ 11  
 800 SELFOSSI  
 Sími: 783 4180  
 Netfang: kjartangardars@gmail.com

Ártún ehf. 12.07.2021

Borgarhella 19/21 1L

Lagnir: Kvarði 1:50  
 Grunnmynd neysluvatnslagna

HANNAÐ:	TEIKNAD	DAGSETNIG	VERKNÚMÉR
KG	KG	16.08.2021	2021-36

SKRÁARNAFN	SAMPYKKT	130555-7649	TEIKNINGNÚMÉR
Borgarhella 17, 19, 21 Lagnir.dwg			313

Grunnmynd fráveitulagna

MKV: 1:50