



Vísad: 2.9.2022 12:24:31 Öpunum: 16.06.2022

Útg.	Dags.	Skýring	Brafi: Yfirf.
A	16.06.22	Verktækning	OO BJP
B	21.06.22	Uppfæra teikningu	OO BJP
C	02.09.22	Taka úr böð + uppfæra tilvísun í ramma	OO BJP

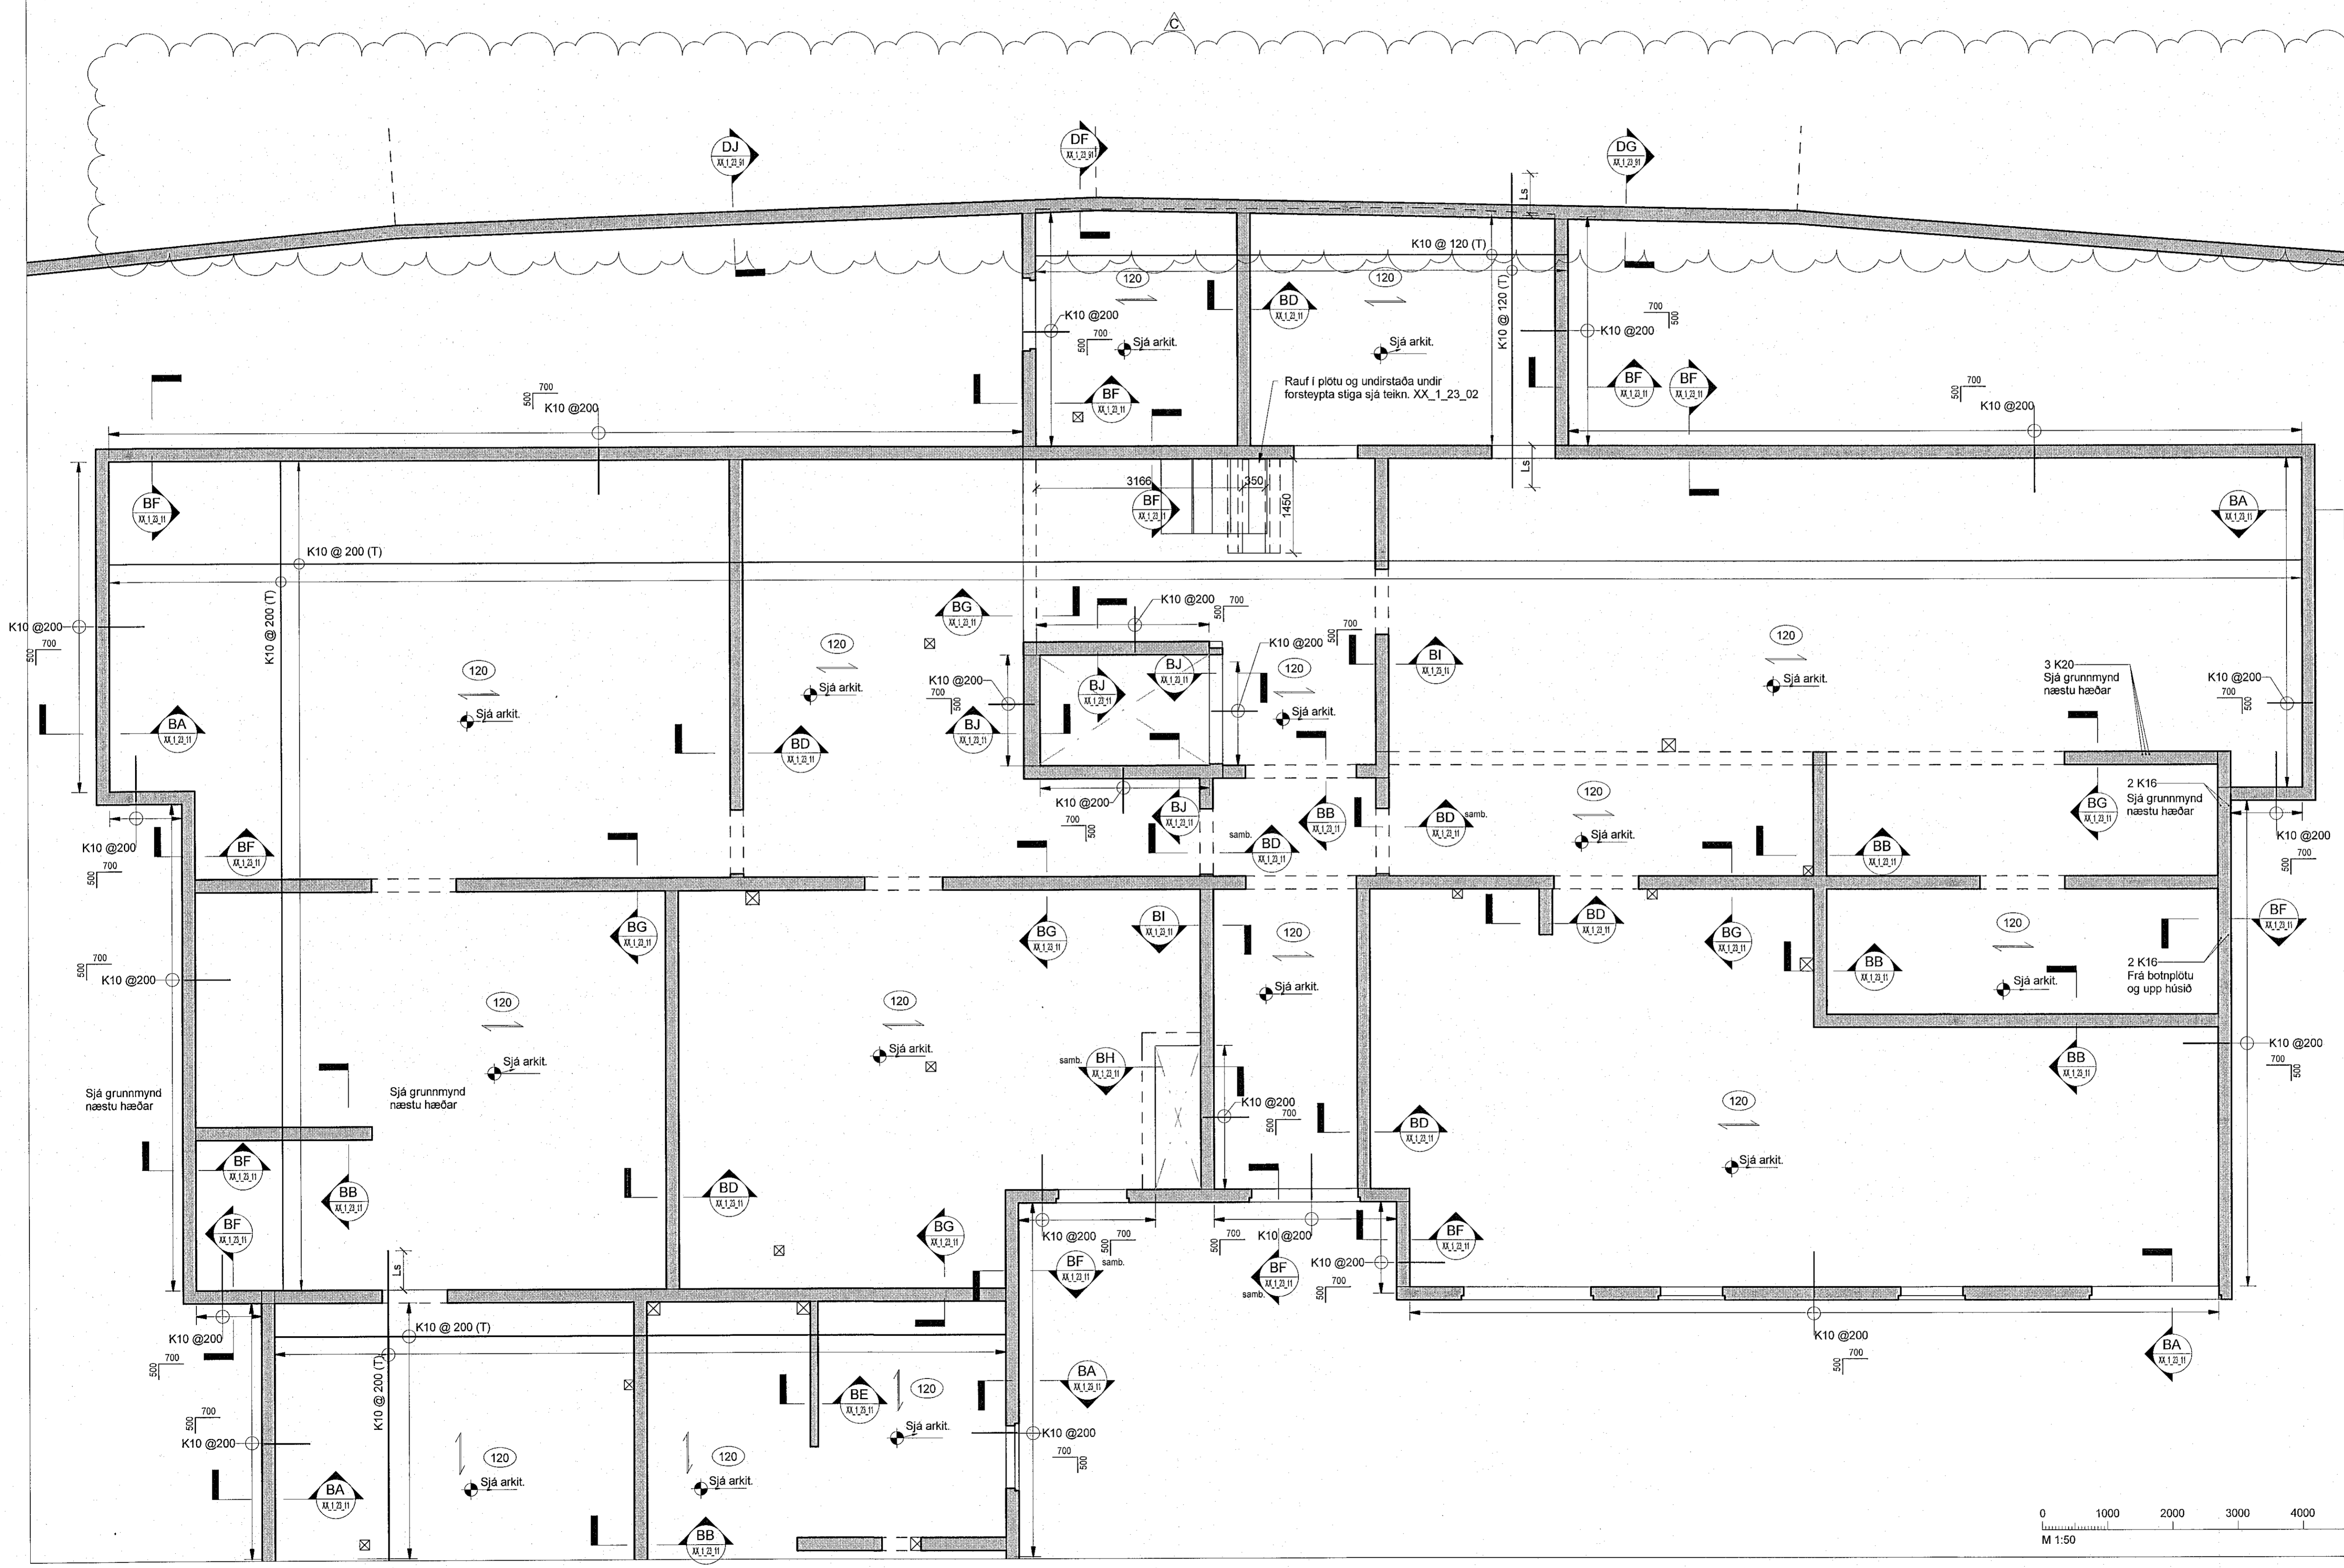

**Skýringar**

Oll mál eru í mm. nema hæðarkótar í m.  
Sjá almenn skýringablað, XX\_1\_04\_01, XX\_1\_04\_02, XX\_1\_04\_03, XX\_1\_04\_04 og XX\_1\_04\_05.  
Sjá einnig gataplön og teikningar annarra hönnuða sem tilheyra þessu verki.  
Hæðarsetning yfirborðs eru skilgreind á teikningum arkitekta.  
Horft er niður á gólfó. Veggir ofan plötu eru sýndir með heilum línunum, veggir og bitar neðan plötu eru sýnd með brotnum línunum.  
Járn í efri brún plötu eru sýnd með heilum línunum og eru aukend með bókstafnum T. Járn í neðri brún plötu eru sýnd með brotnum línunum og eru aukend með bókstafnum B.  
Verktaki skal hafa samband við hönnuð ef eitthvað er óljóst.  
 Gat í plötu  
Ef gótt eru stærri en 200 mm skal járnbanda kringum gatið sjá teikningu XX\_1\_23\_01

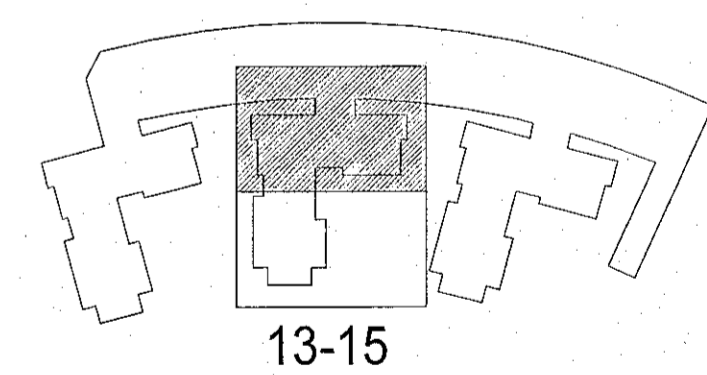

**Hringhamar 13-15**  
221 Hafnarfirði

Burðarvirki  
Járnbinding  
Grunnmynd 1 hæð (jarðhæð)

TEKNIÐMÖR: 9354-001  
BLAUSTERID: A1  
HANNAR: OO  
TEKNAÐ: MG  
00\_1\_21\_31  
YFRFARID: BJP

DAGS: 16.06.2022  
MELKVAÐI: 1:50  
ÓTGÁFA: C

Ógáttunúmer og dæpsetning ábakkpósts: Frumútgáfa 12.04.2022  
Hönnuður: Bjarni Jón Pálsson kl. 291183-5139  
Hönnunarspönn: Haraldur Ingvarsson kl. 030996-3399

