



Víska: 13.9.2022 10:00:02 Útgáfa: 02.09.2022

Útg.	Dags.	Verkefning	Skýring	Br. af:	Yfir:
A	02.09.22	Verkefning		00	BJP
B	13.09.22	Bætt við gati í plötu		00	BJP

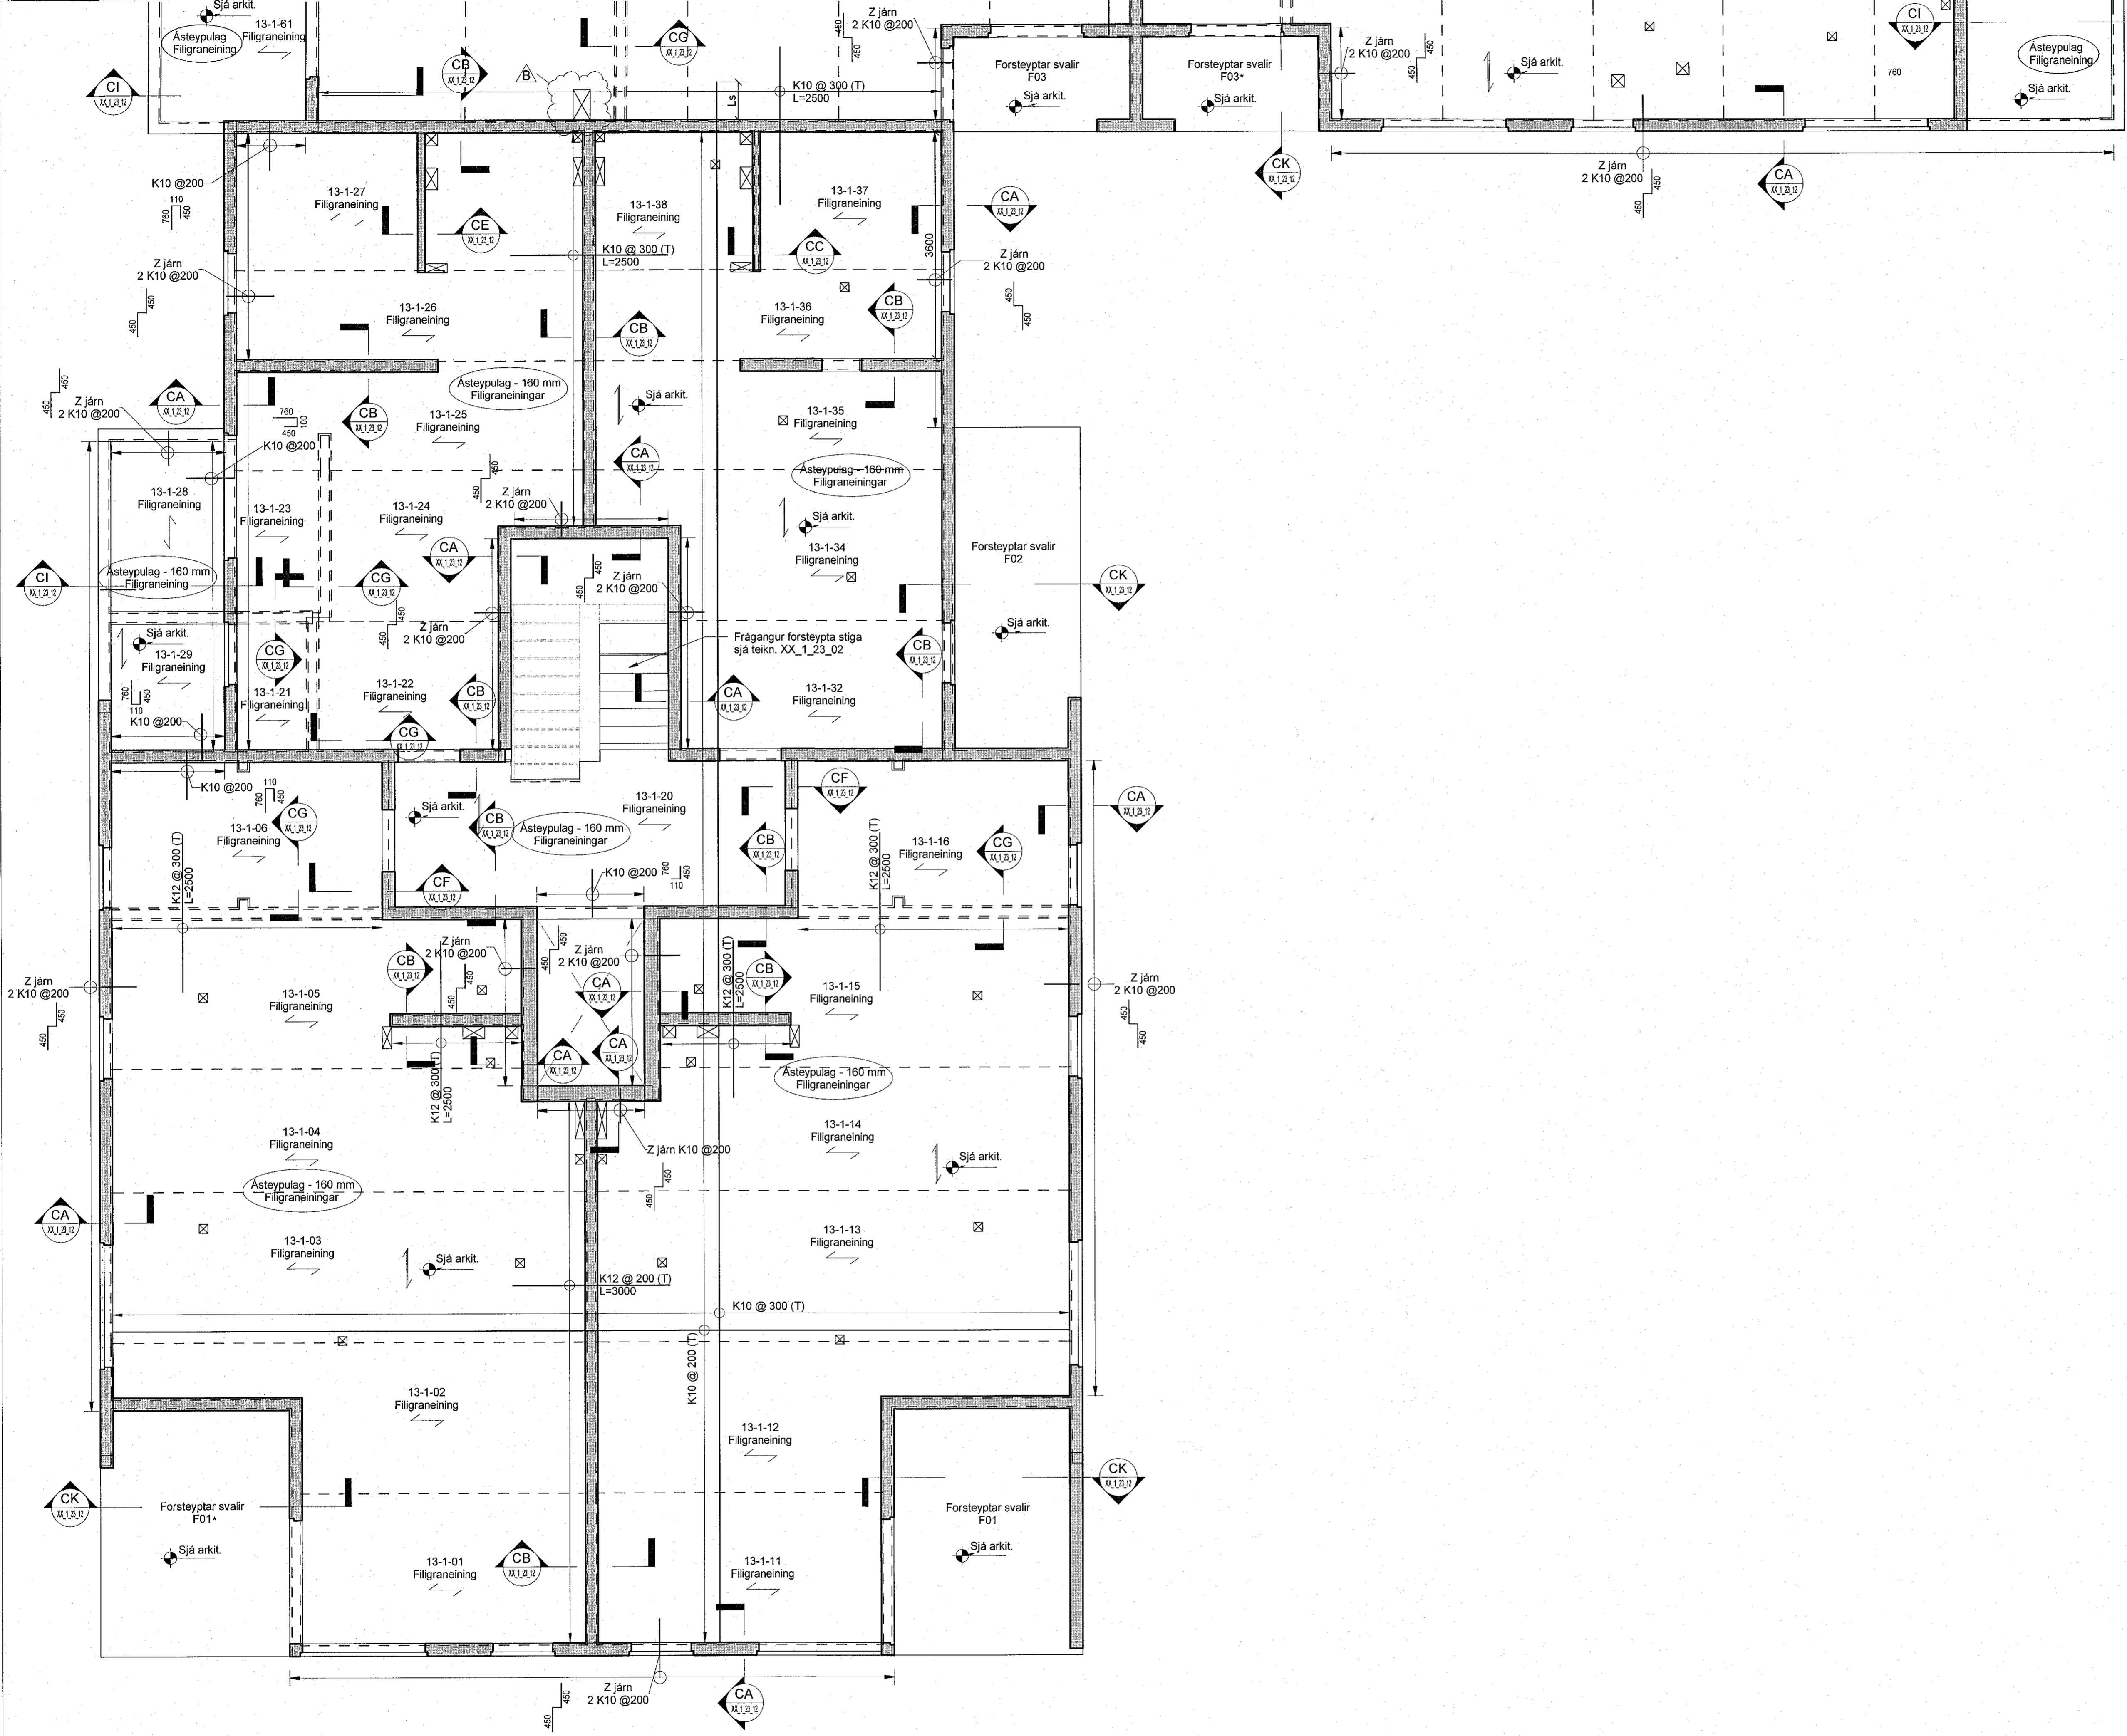

Skýringar

Oll mál eru í mm, nema hæðarkótur í m.
Sjá almenn skýringablöð, XX_1_04_01, XX_1_04_02, XX_1_04_03, XX_1_04_04 og XX_1_04_05.
Sjá einnig gataplön og teikningar annarra hönnuða sem tilheyra þessu verki.
Hæðarsetning yfirborðs eru skilgreind á teikningum arkitekta.
Horft er niður á gólfó. Veggir ofan plötu eru sýndir með heilum línum, veggir og bitar neðan plötu eru sýnd með brotum línum.
Járn í efri brún plötu eru sýnd með heilum línum og eru auðkennd með bokstafnum T. Járn í neðri brún plötu eru sýnd með brotum línum og eru auðkennd með bokstafnum B.
Verktaki skal hafa samband við hönnuð ef eitthvað er óljóst.
☒ Gat í plötu
Ef gót eru stærri en 200 mm skal járnbanda kringum gatið sjá teikningu XX_1_23_01

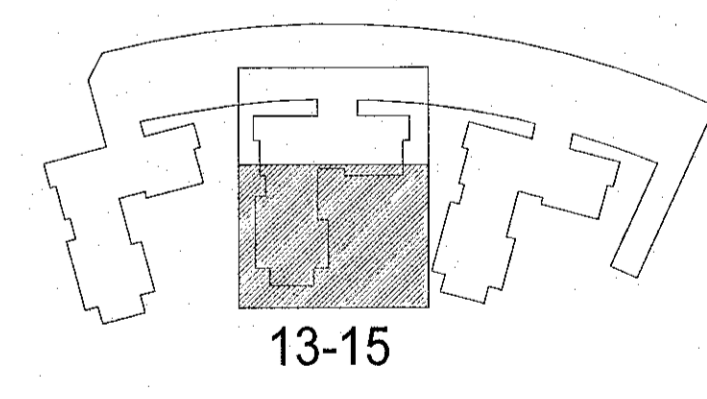

Hringhamar 13-15
221 Hafnarfirði

Burðarvirki
Járnbending
Grunnmynd 2. hæð

TEKNIÐMÉR	BLAÐSTÆÐ	HANNAÐ:	ÖÖ
9354-001	A1	TEKNAÐ:	MG
02_1_21_32		YFRFAR:	BJP
DAGS:	MELKVARÐI	ÚTGAFA	
02.09.2022	1 : 50		B

Útgáfunúmer og desening ábúppáttar: Frumútgáfa 12.04.2022
Höfundur: Bjarni Jón Pálsson Mt: 291163-5139
Höfundarstjórn: Haraldur Ingvarsson Mt: 030956-3393

