



Veld: 13.9.2022 10:01:44 Útgertur: 02.09.2022

Útg.	Dags.	Verkefning	Skýring	Br. af:	Yfir:
A	02.09.22	Verkefning		00	BJP
B	13.09.22	Bætt við gati í plötu		00	BJP

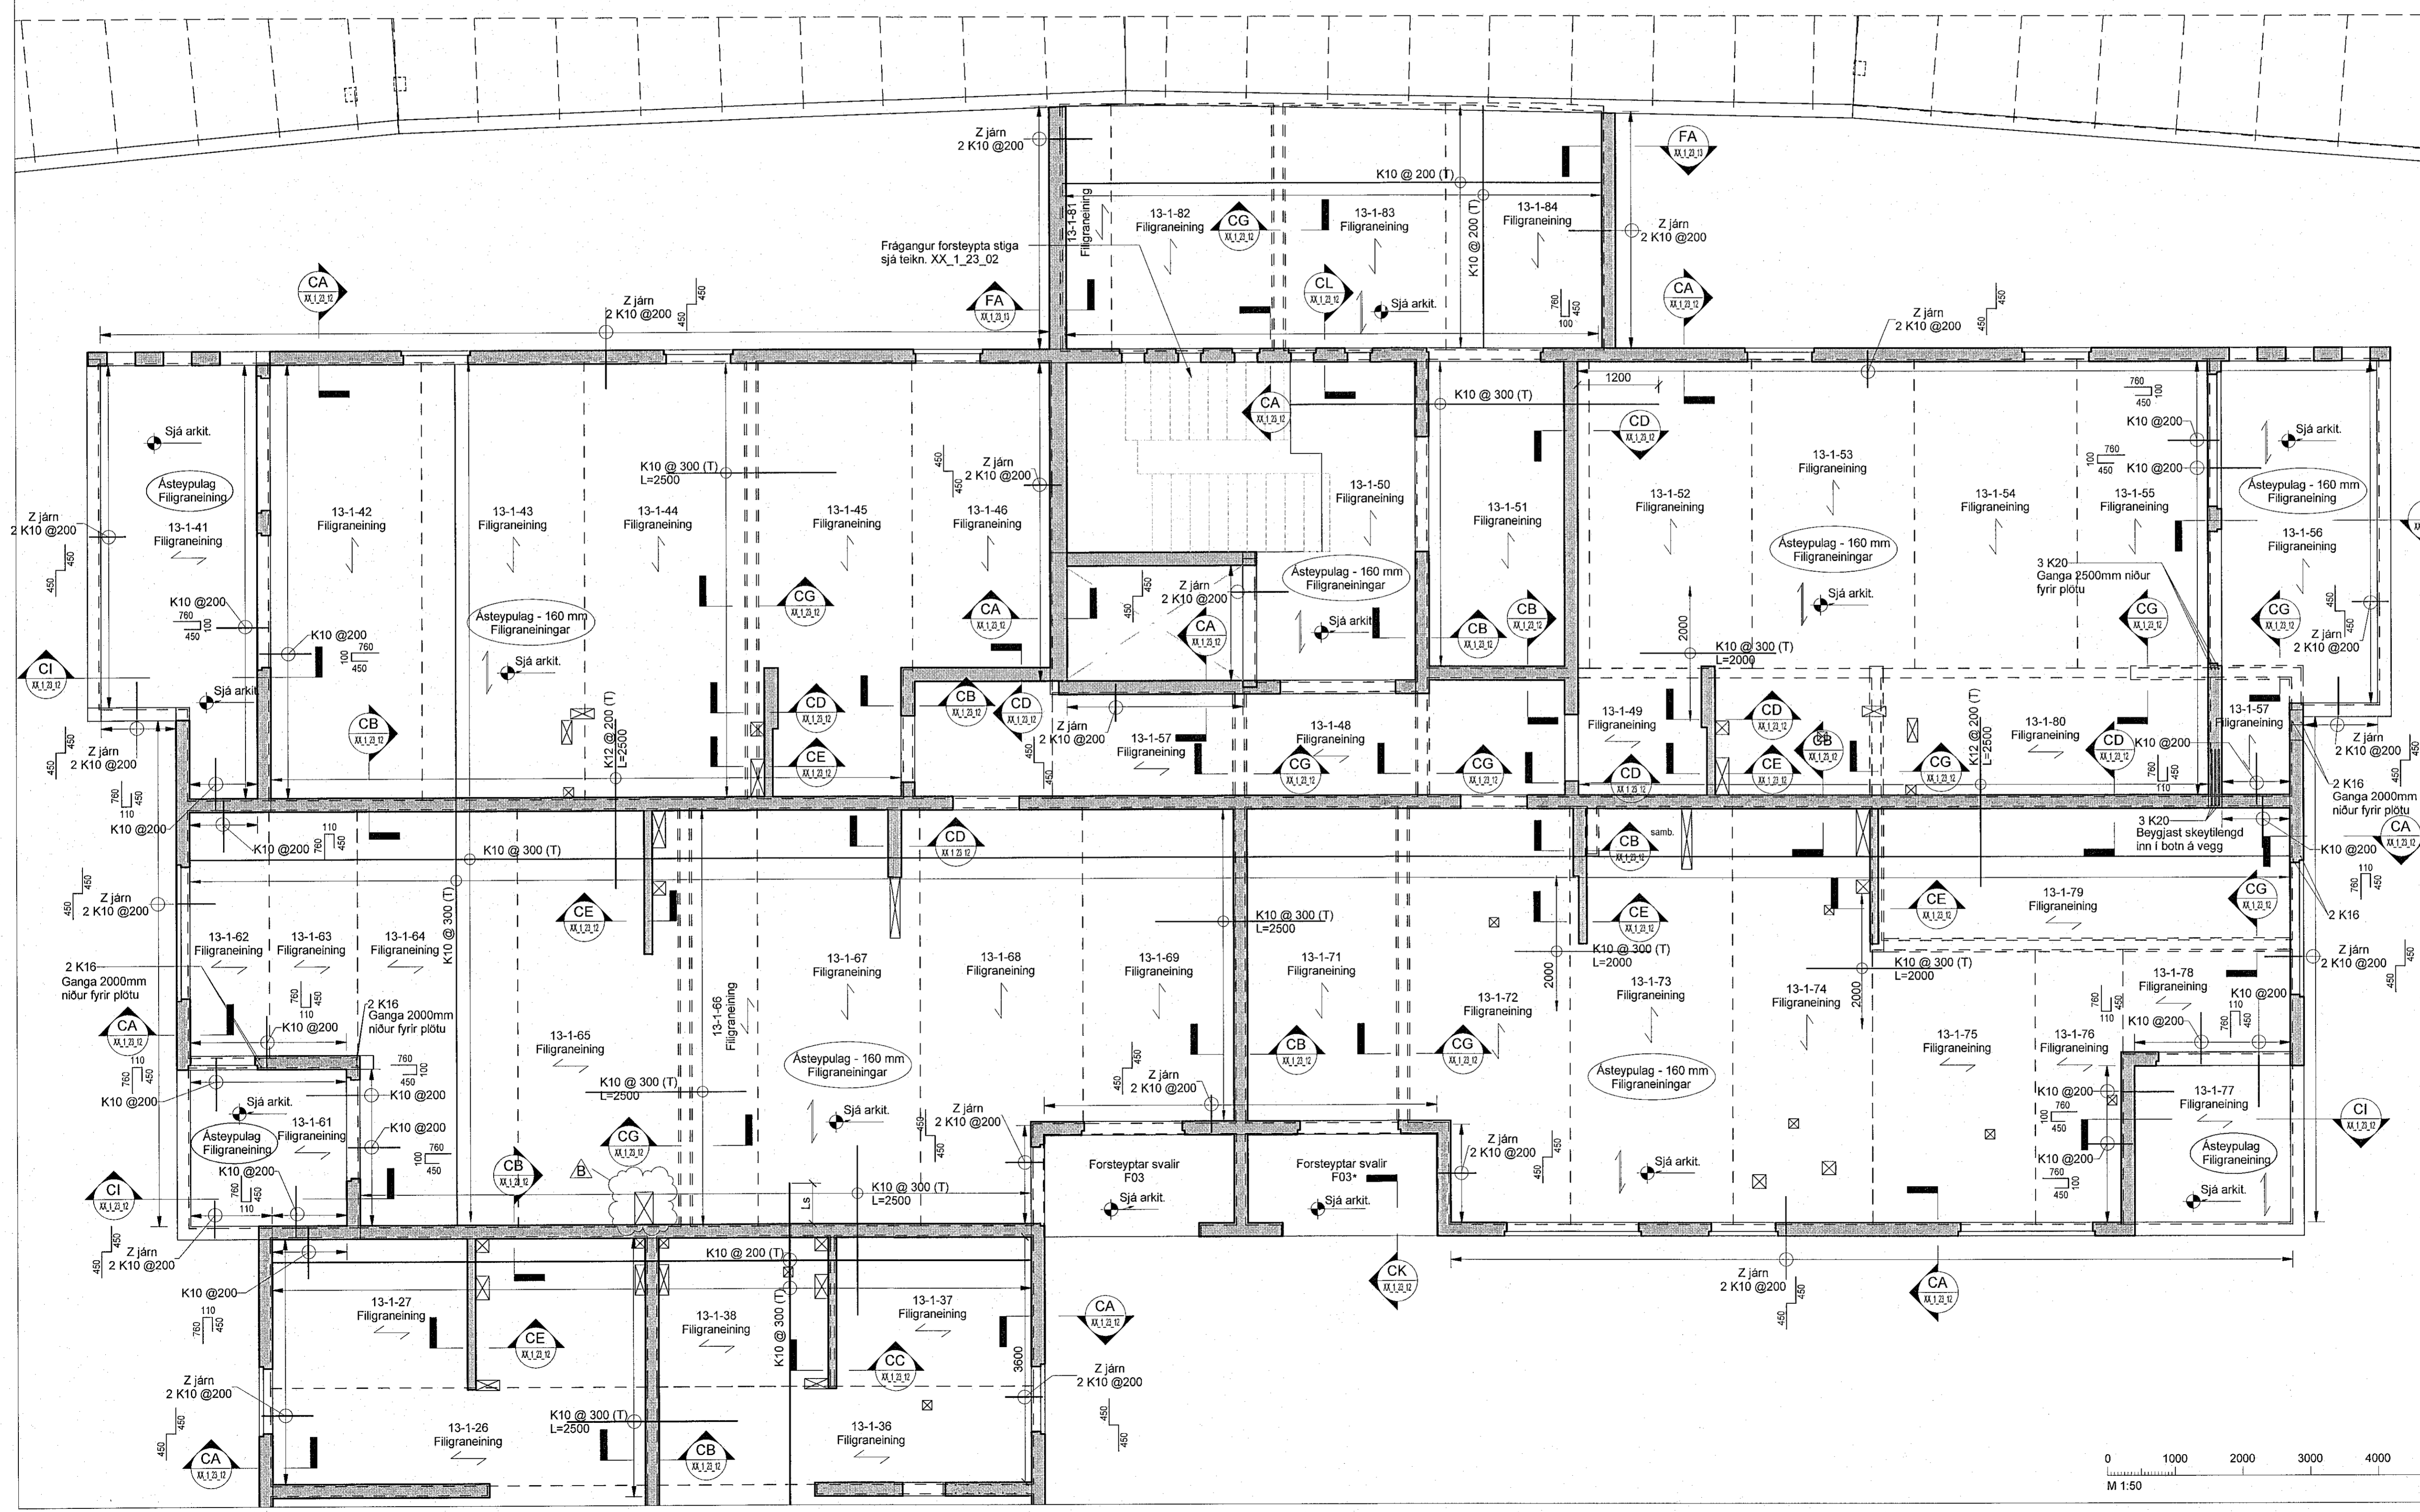

Skýringar

Oll mál eru í mm. nema hæðarkótar í m.
Sjá almenn skýringablað, XX_1_04_01, XX_1_04_02, XX_1_04_03, XX_1_04_04 og XX_1_04_05.
Sjá einnig gataplön og teikningar annarra hönnuða sem tilheyra þessu verk.
Hæðarsetning yfirborðs eru skilgreind á teikningum arkitekta.
Horft er niður á gólfó. Veggir ofan plötu eru sýndir með heilum línum, veggir og bitar neðan plötu eru sýnd með brotnum línum.
Járn í efri brún plötu eru sýnd með heilum línum og eru auðkennd með bókstafnum T. Járn í neðri brún plötu eru sýnd með brotnum línum og eru auðkennd með bókstafnum B.
Verktaki skal hafa samband við hönnuð ef eitthvað er óljóst.
 Gat í plötu
Ef gótu eru stærri en 200 mm skal járnbanda kringum gati sjá teikningu XX_1_23_01

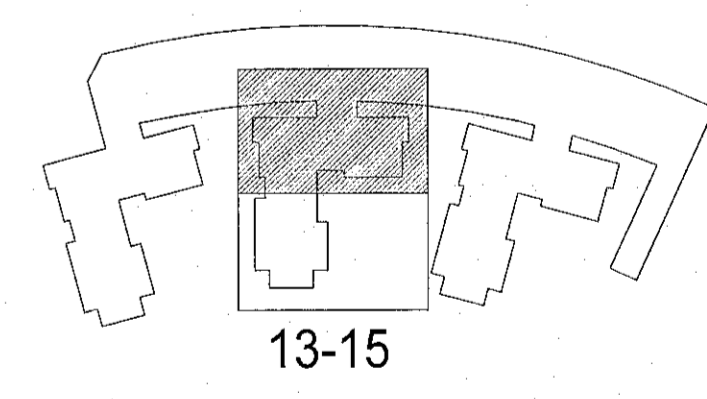

Hringhamar 13-15
221 Hafnarfirði

Burðarvirki
Járnbinding
Grunnmynd 2. hæð

TEKNI-NÚMÉR	BLAÐSTÆRÐ	HANNAÐ:	ÓO
9354-001	A1	TEKNAÐ:	MG
02_1_21_31		YFIRFARÐ:	BJP
DAGS:	MÆLIKVARÐI	ÚTGÁFA	
02.09.2022	1:50		B

Útgáfuári og dagsetning útgáfu: Frumútgáfa 12.04.2022
Höfundur: Bjarni Jón Pálsson kt: 291163-5139
Hönnunarsjón: Haraldur Ingvarsson kt: 030996-3389

