


KERFISMYND GÓLFHITAKERFIS.

Samþykkt þan.
23. sep 2022
Byggingaáttæringin í Hafnarfirði

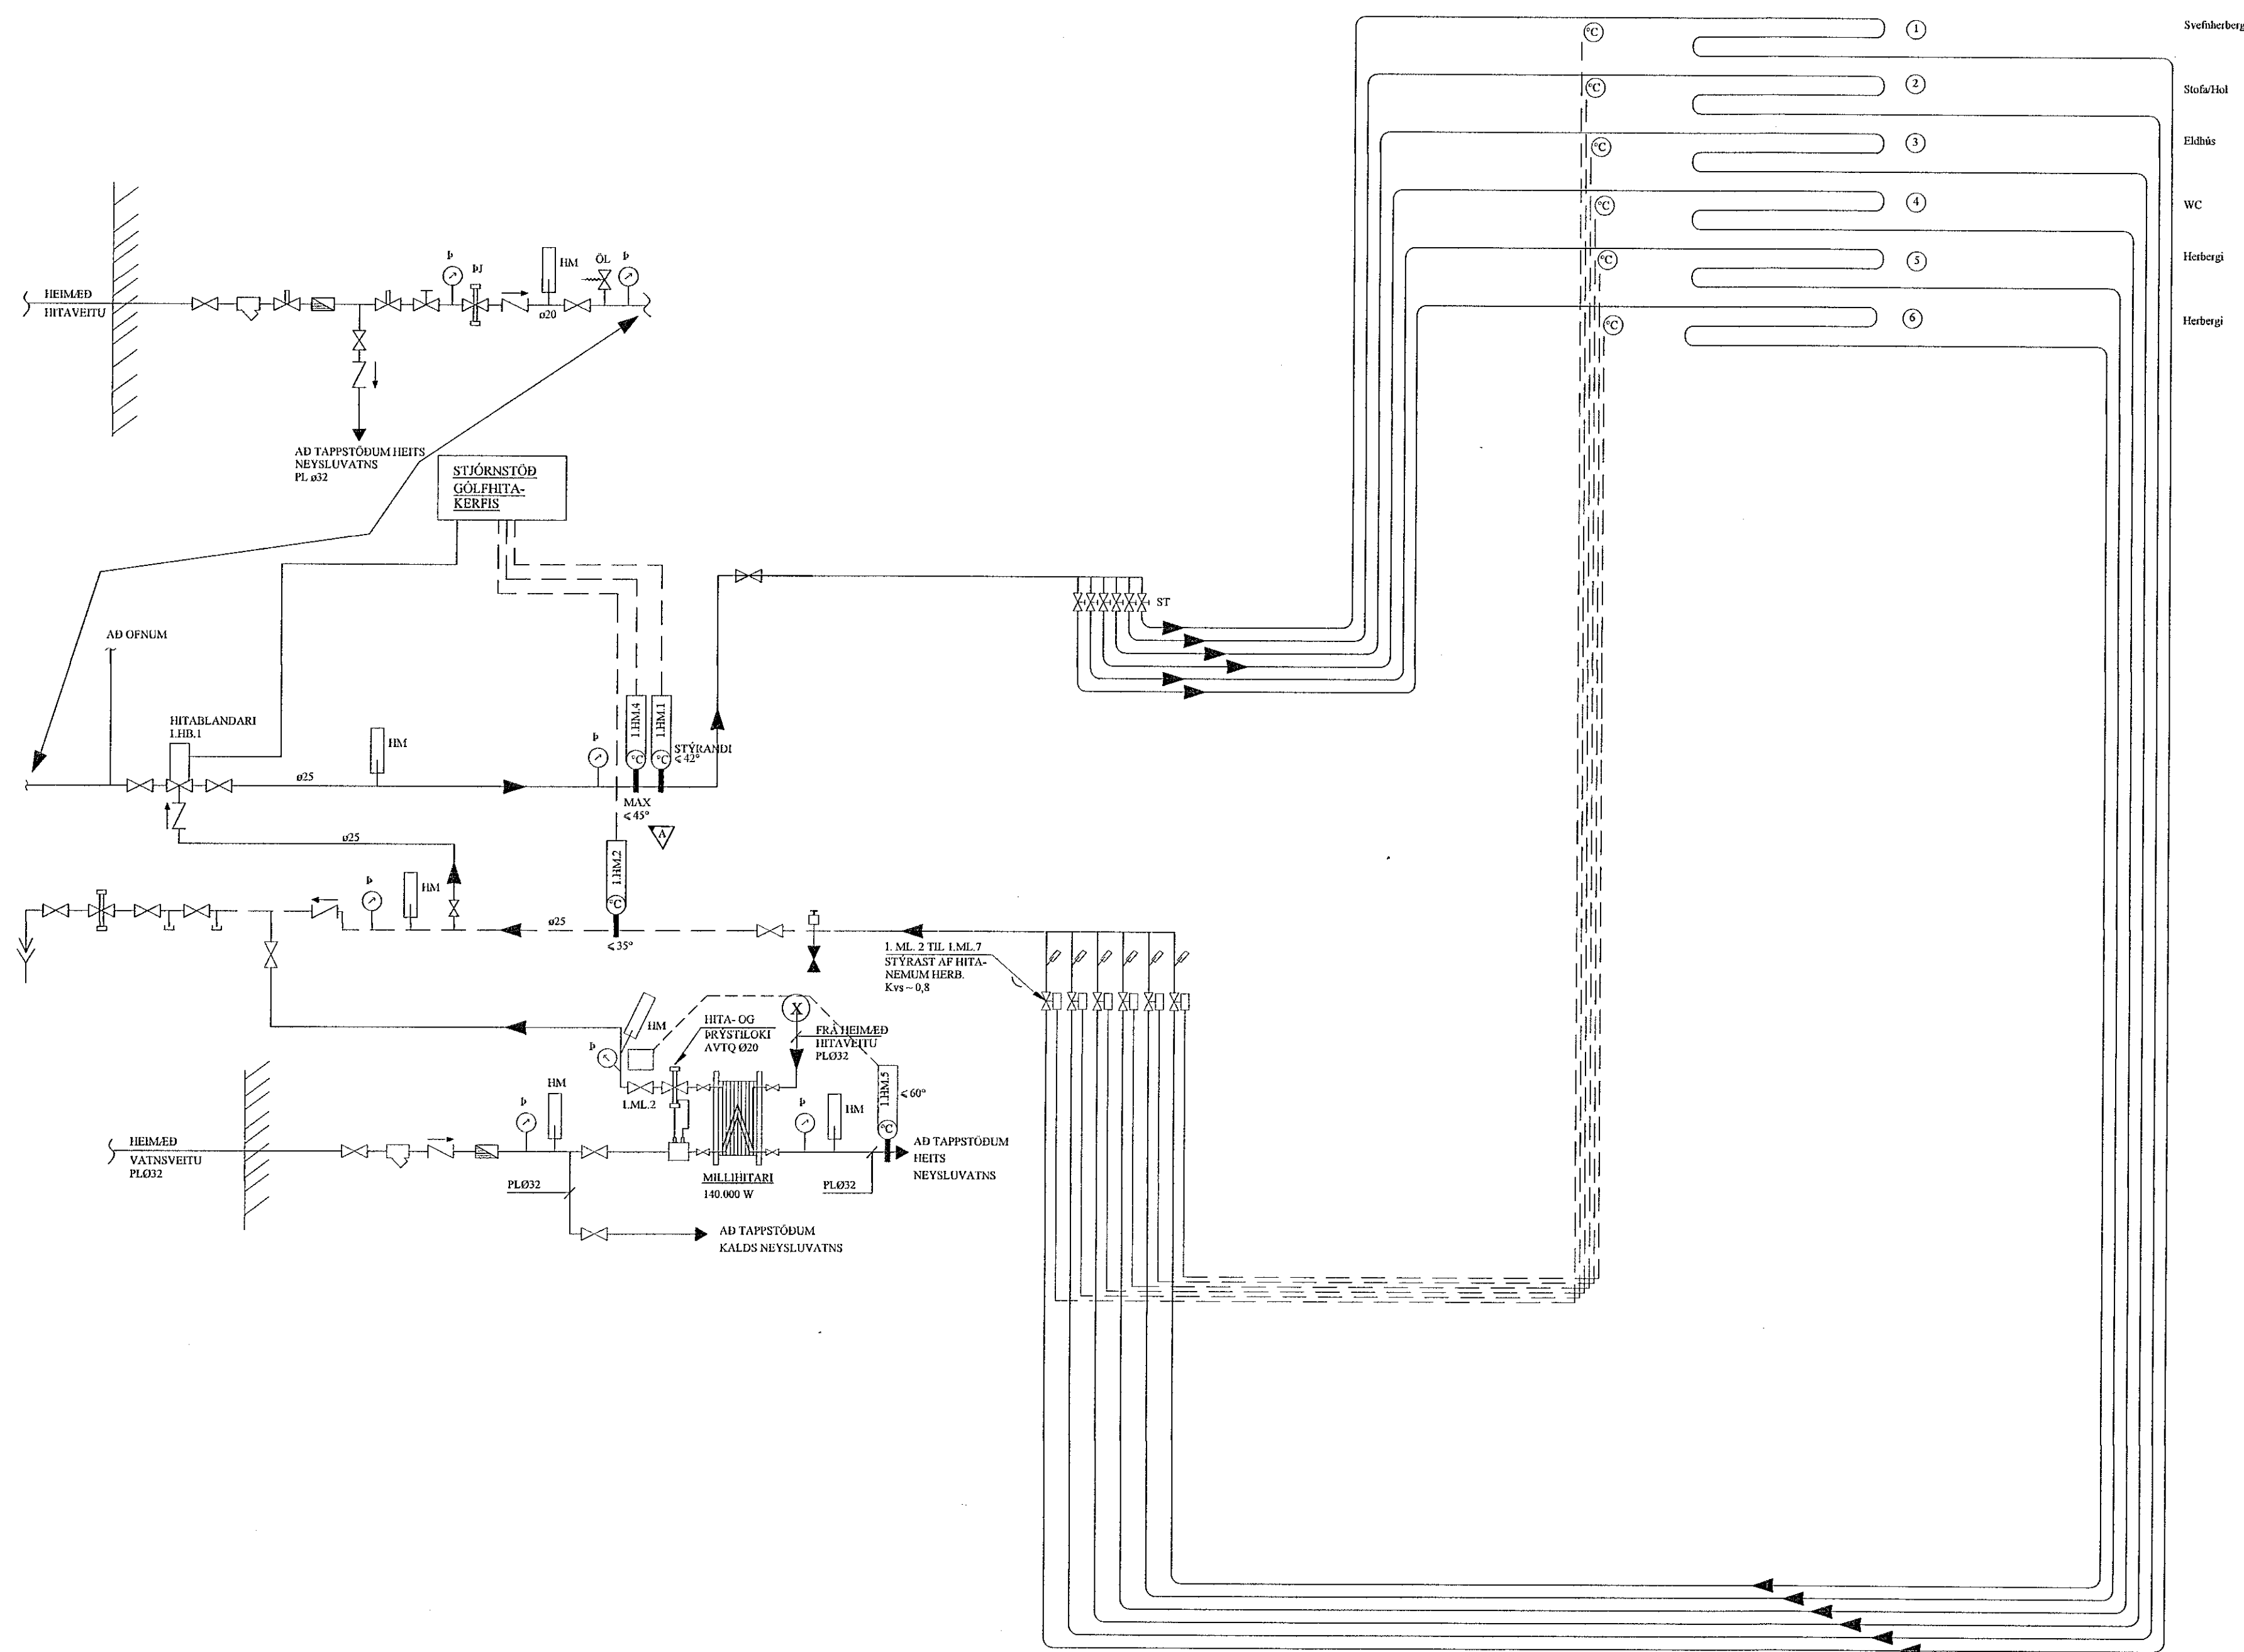

TÆKJALISTI:

- I.ML.1 MÓTORLOKI
STÝRIR RENNSLI HITAVEITUVATNS
INN Á GÓLFHITAKERFI
- I.HM.1 HITASKYNNJARI STÝRANDI
HITASKYNNJARI ER STAÐSETTUR Í FRAMRÁS
EFTIR BLÖNDUN. STILLTUR Á 48°C
- I.HM.2 HITASKYNNJARI
HITASKYNNJARI ER STAÐSETTUR Í BAKRÁS
STILLTUR Á 25°C
- I.HM.4 HITANEMI
LOKAR FYRJR SEGULLOKA EF HITASTIG > 50°C

KERFISLÝSING, GÓLFHITAKERFI:

GÓLFHITAKERFI ER BÚÐ ÞÉLU OG UPPLÖNDUN ÞAR SEM MÓTORLOKI I.ML.1
HIELDUR INNSTILLTUM FRAMRÁSARHITA STÖÐUGUM, MAX 42°C OG STJÓRNAD ER AF
VATNSHITASKYNNJARA OG ÚTHITANEMA.

ÚTHITASKYNNJARI EYKURMÍNNAKAR RENNSLI Í GEGNUM I.ML.1 EFTIR ÚTHITA. ÞEGAR ÚTHITI
ER -15°C ÞÁ ER FRAMRÁSARHITI Á GÓLFHITAKERFI STILLTUR Á 42°C. ÞEGAR ÚTHITI ER 0°C ÞÁ
LÆKKAR FRAMRÁSARHITINN Í 35°C. FRAMRÁSARHITI GÓLFHITAKERFIS FER ÞÓ ALDRÍ NIÐUR
FYRIR INNSTILLT ÖSKGILDI.

RENNSLI Í HVERRI GÓLFHITALÖGN ER STJÓRNAD MED MÓTORLOKUM SEM TENGDIR ERU
HITANEMUM / STILLUM Í HVERJU RÝMI.

JÓN KRISTJÁNSSON BYGGINGARVERKFRÆÐINGUR
KT: 210754-4829


A | 12.09.'22 | OPID KERFI, VEDURSTÖÐ BURT.

BREYTINGAR

TIL VÍSANIR:

SKÝRINGAR..... SJÁ TEIKN. NR. 2-01

TENGIKISTUR GÓLFHITALAGNA, 6 STÚTA FYRIR ALLAR ÍBÚÐIR

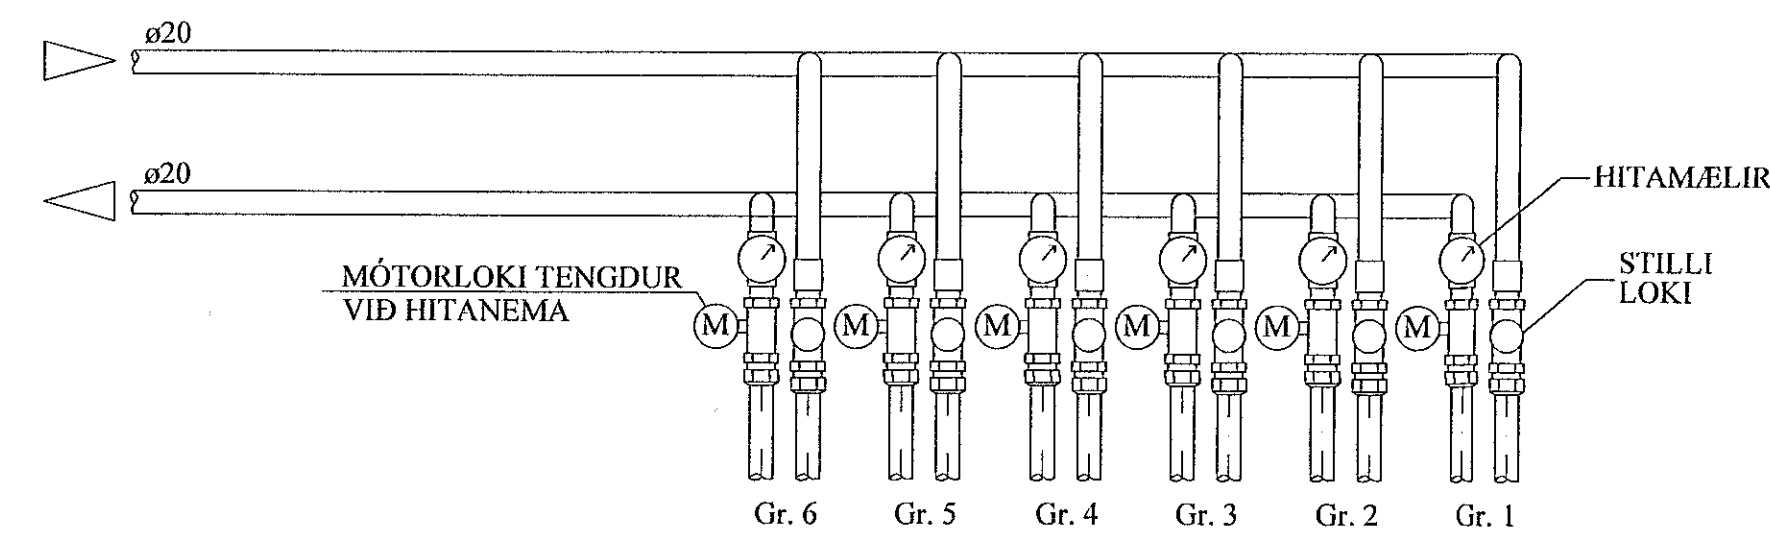

SKÝRINGAR:

MERKINGAR:

- | | |
|------------------------|------------------|
| — KALT VATN | — PRÝSTIMINNKA |
| — HEITT VATN | — SÍA |
| — FRAMRÁS HITLAGNAR | — DÆLA |
| — BAKRÁS HITLAGNAR | — LOFTLÆMING |
| — RENNILOKI / KÚLLLOKI | — HITAMÆLIR |
| — PRÝSTJAFNARI | — HITANEMI |
| — STILLILOKI | — PRÝSTINGSMÆLIR |
| — EINSTREYMSLOKI | — PRÝSTINGSNEMI |
| — ÖRYGGISLOKI | — TÆMING |
| — UPPLÖNDUNARLOKI | |
| — HITASTÝRÐUR LOKI | |
| — SEGULLOKI | |
| — MÓTORLOKI | |
| — VARMASKIPTIR | |

Reikn.	JKR	Okt. '21	Útgefið:	02.11.2021
Teikn.	JKR	Okt. '21	Kvarði:	ENGINN
Alh.				
Samþ.				

STUÐLASKARD 12		Nr.	2-06
Hafnarfirði			
Verkhliuti GÓLFHITALÖGN OG NEYSLUVATNSKERFI, KERFISMYND.		Verktæðistola Jóns Kristjánssonar ehf Bláskóla 12 110 Reykjavík Sími: 537-0002 GSM: 772-3154 Nl: 540911-9300 Netfang: jkr@st14@gmail.com	