


Vísat: 2.9.2022 12:24:41 Útgáfa: 10.06.2022

Útg.	Dags.	Verkefning	Skýring	Br.af:	Yfir:
A	10.06.22	Verkefning		OO	BJP
B	04.07.22	Uppf. járn og svarir bæta við gati í pl./fjar. vegg		OO	BJP
C	02.09.22	Uppf. snömmerkingar		OO	BJP

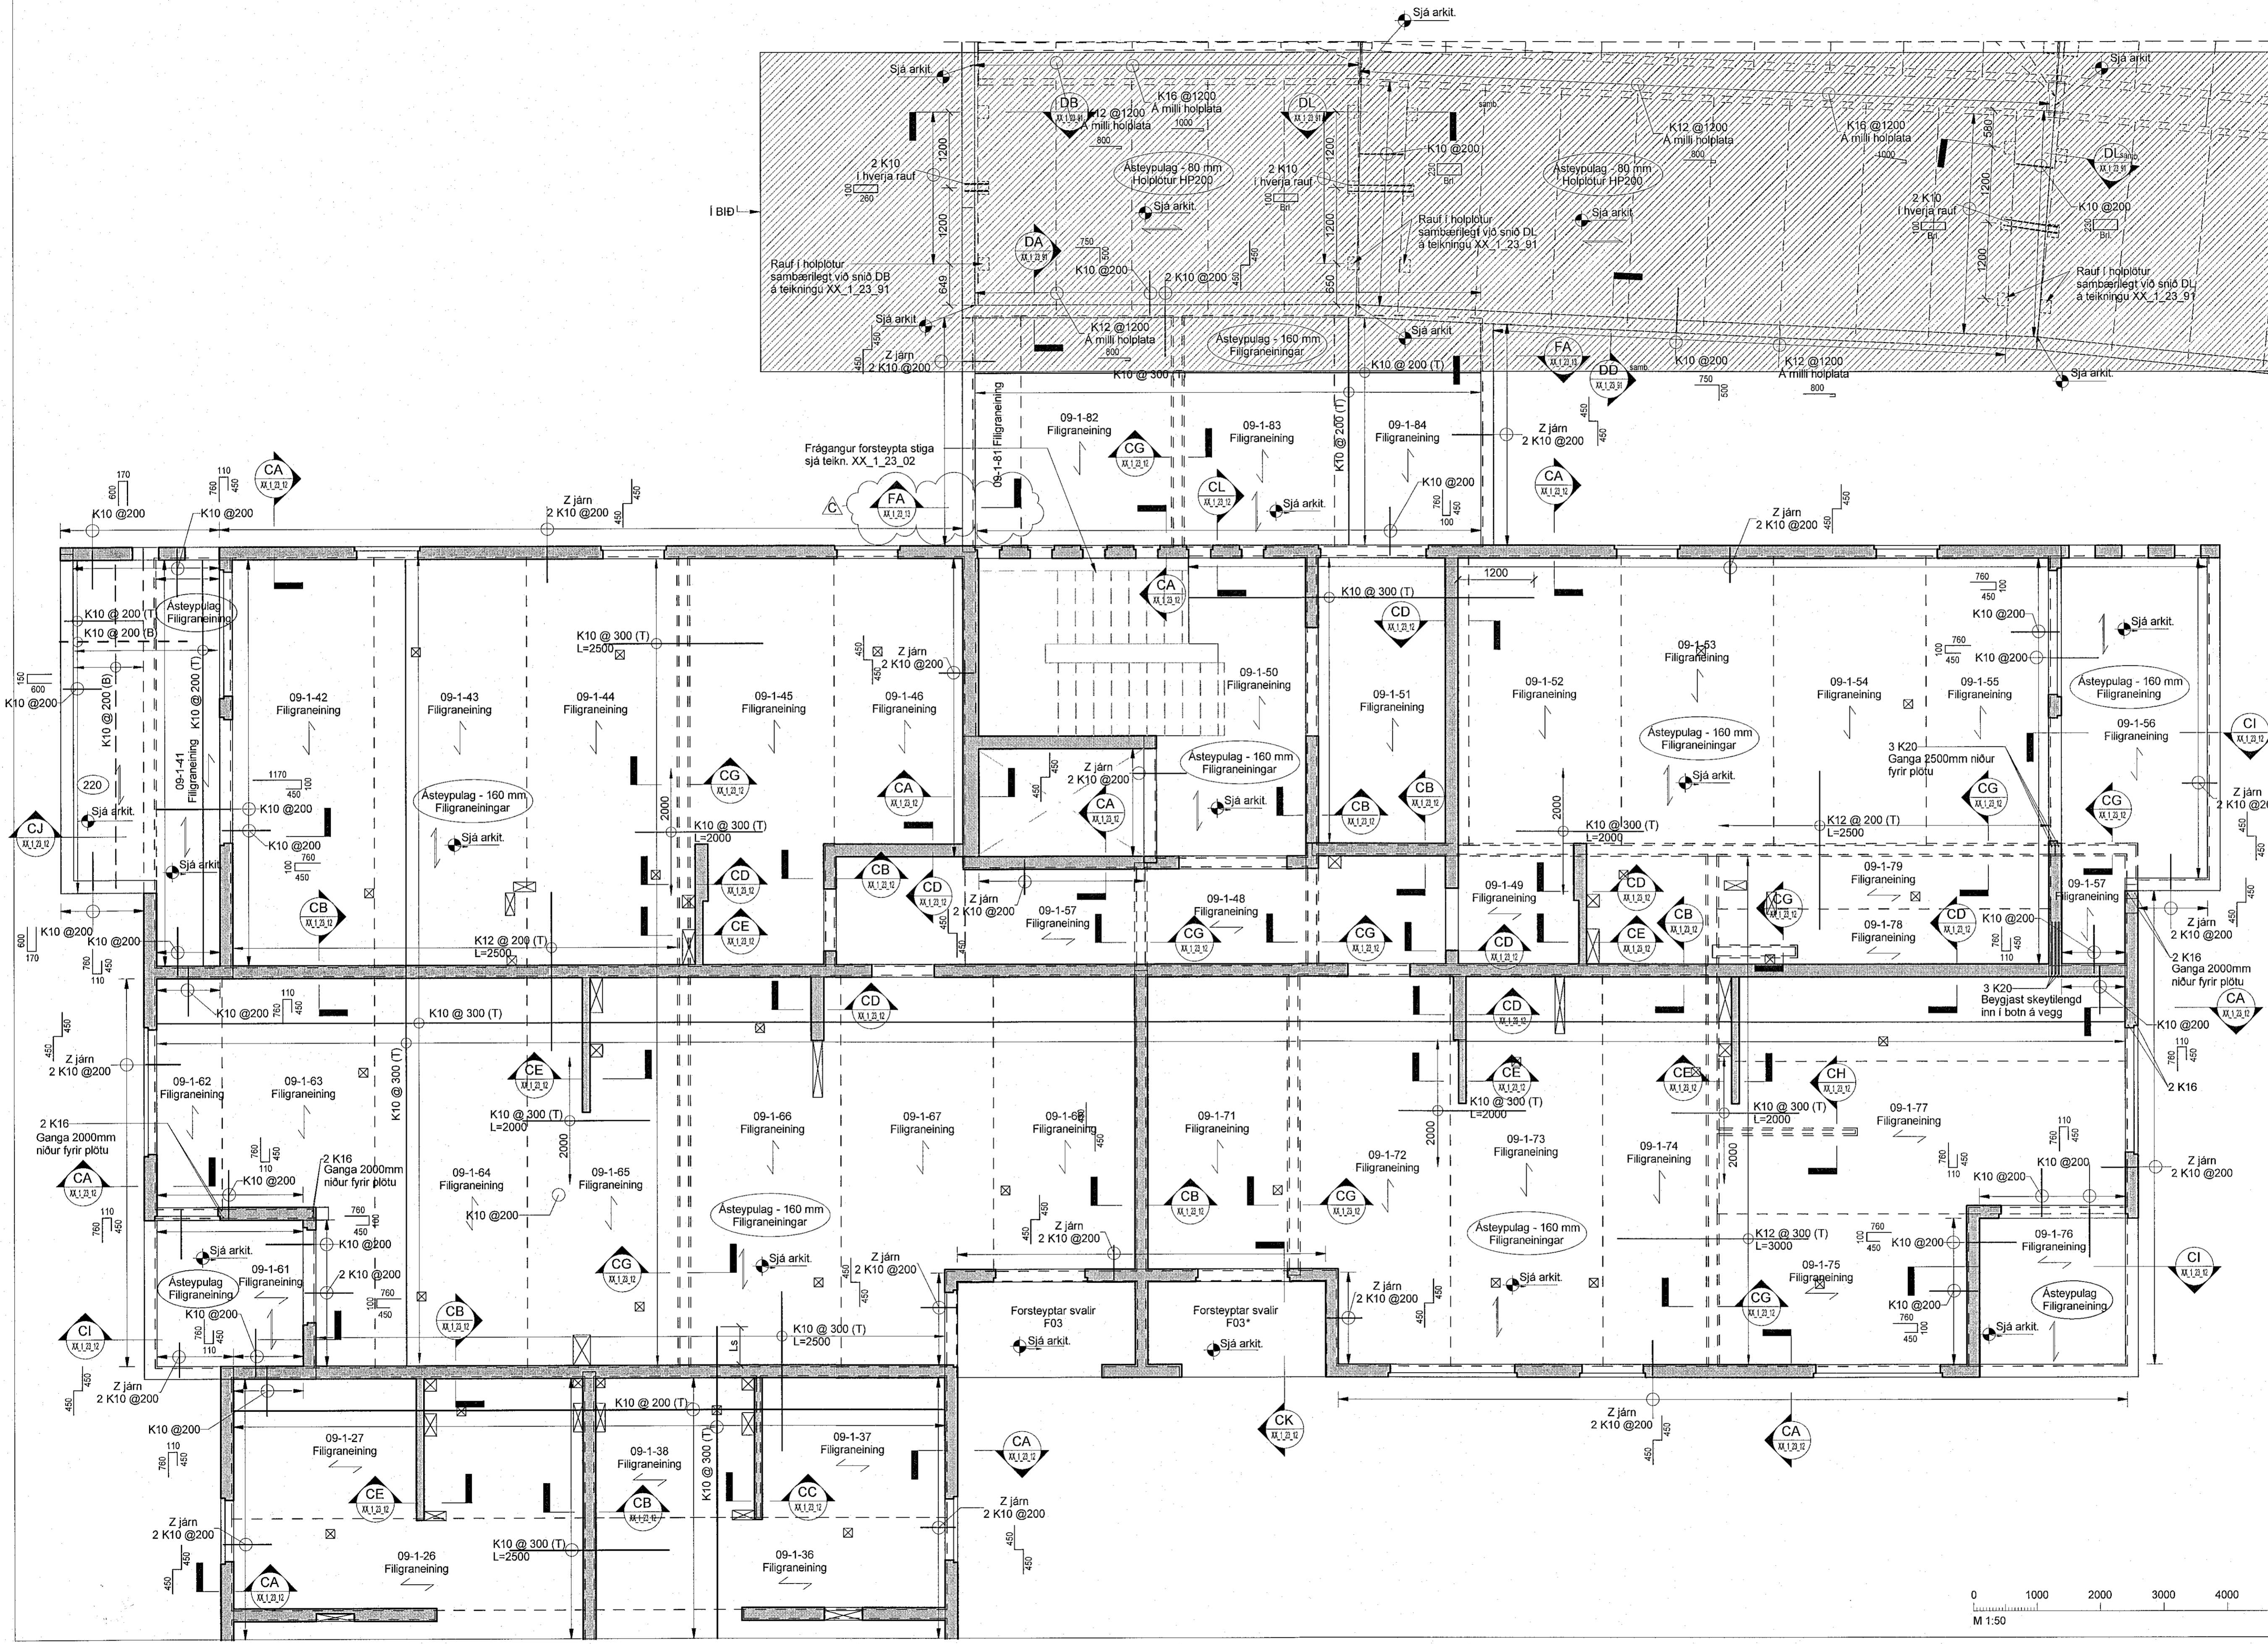

**Skýringar**

Öll mál eru í mm, nema hæðarkótar í m.

Sjá almenn skýringablað, XX\_1\_04\_01, XX\_1\_04\_02, XX\_1\_04\_03, XX\_1\_04\_04 og XX\_1\_04\_05.

Sjá einng gataplön og teikningar annarra hönnuða sem tilheyra þessu verki.

Hæðarsetning yfirborðs eru skilgreind á teikningum arkitekta.

Hortf er niður á gólf. Veggir ofan plötu eru sýndir með heilum línun, veggir og bitar neðan plötu eru sýndir með brotnum línun. Járn í efri brún plötu eru sýnd með heilum línun og eru aukend með bókstafnum T. Járn í neðri brún plötu eru sýnd með brotnum línun og eru aukend með bókstafnum B.



Vertikali skal hafa samband við hönnuð eiflithvæð er óljóst.

Bending í filigran plötu:  
L=5000-7500mm, járnþending B189+ K10@150 í burðarött en K10@200 í þverátt.  
L=0-6000mm, járnþending B189+ K10@200 í burðarött og þverátt.

Umhverfis gót eru sýnd langjárn en járnþending er að örðu leiti í samræmi við almenn skýringarblað

Gat í plötu

Ef gót eru stærri en 200 mm skal járnþenda kringum gatið sjá teikningu XX\_1\_23\_01

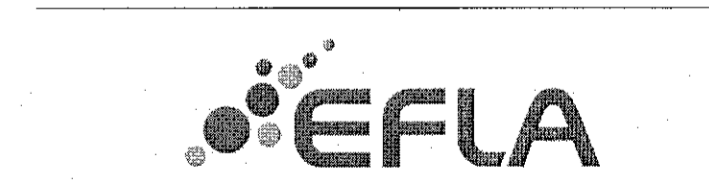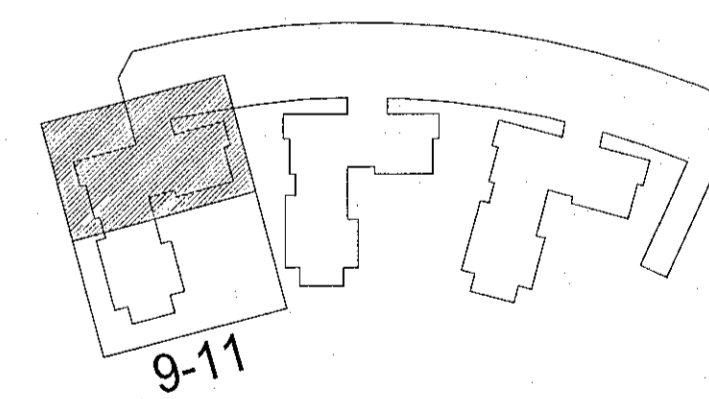

**Hringhamar 9-11**  
221 Hafnarfirði

Burðarvirki  
Járnþending  
Grunnmynd 2. hæð

TEKNAÚMÉR	BLAÐSTÆR	HANNAÐ	ÓD
9354-001	A1	TEKNAÐ	MG
02_1_21_01		YFIRFAR	BJP
DAGS	MELKVARN	ÓTGAFA	
10.06.2022	1:50		C

Útgáfunúmer og útgáfaárið af teikningunni. Frumútgáfa: 12.04.2022  
Hönnuður: Bjarni Jón Pálsson kt. 291163-5139  
Hönnunarskrif: Haraldur Ingvarsson kt.030950-3398

