
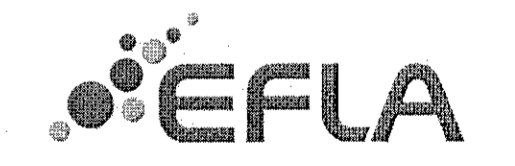
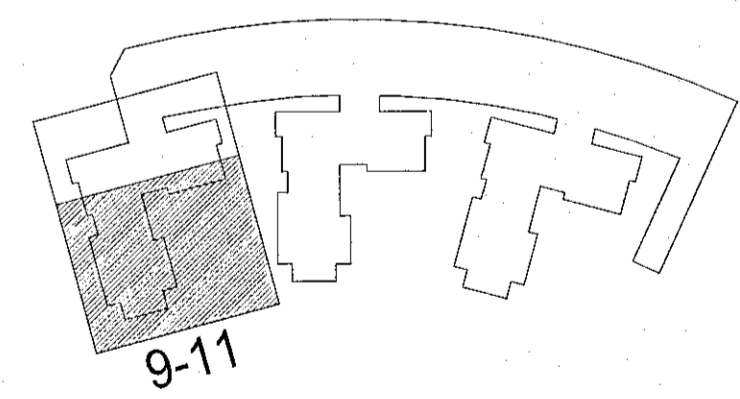


Vesla: 2.9.2022 12:24:42 Útgáfa: 10.06.2022

Útg.	Dags.	Skýring	Br. af:	Yfirf.
A	10.06.22	Verktækning	OO	BJP
B	04.07.22	Flaht, vegg og baða við gati í plötu	OO	BJP
C	02.06.22	Færa sniðmerkingu frá gati í plötu	OO	BJP

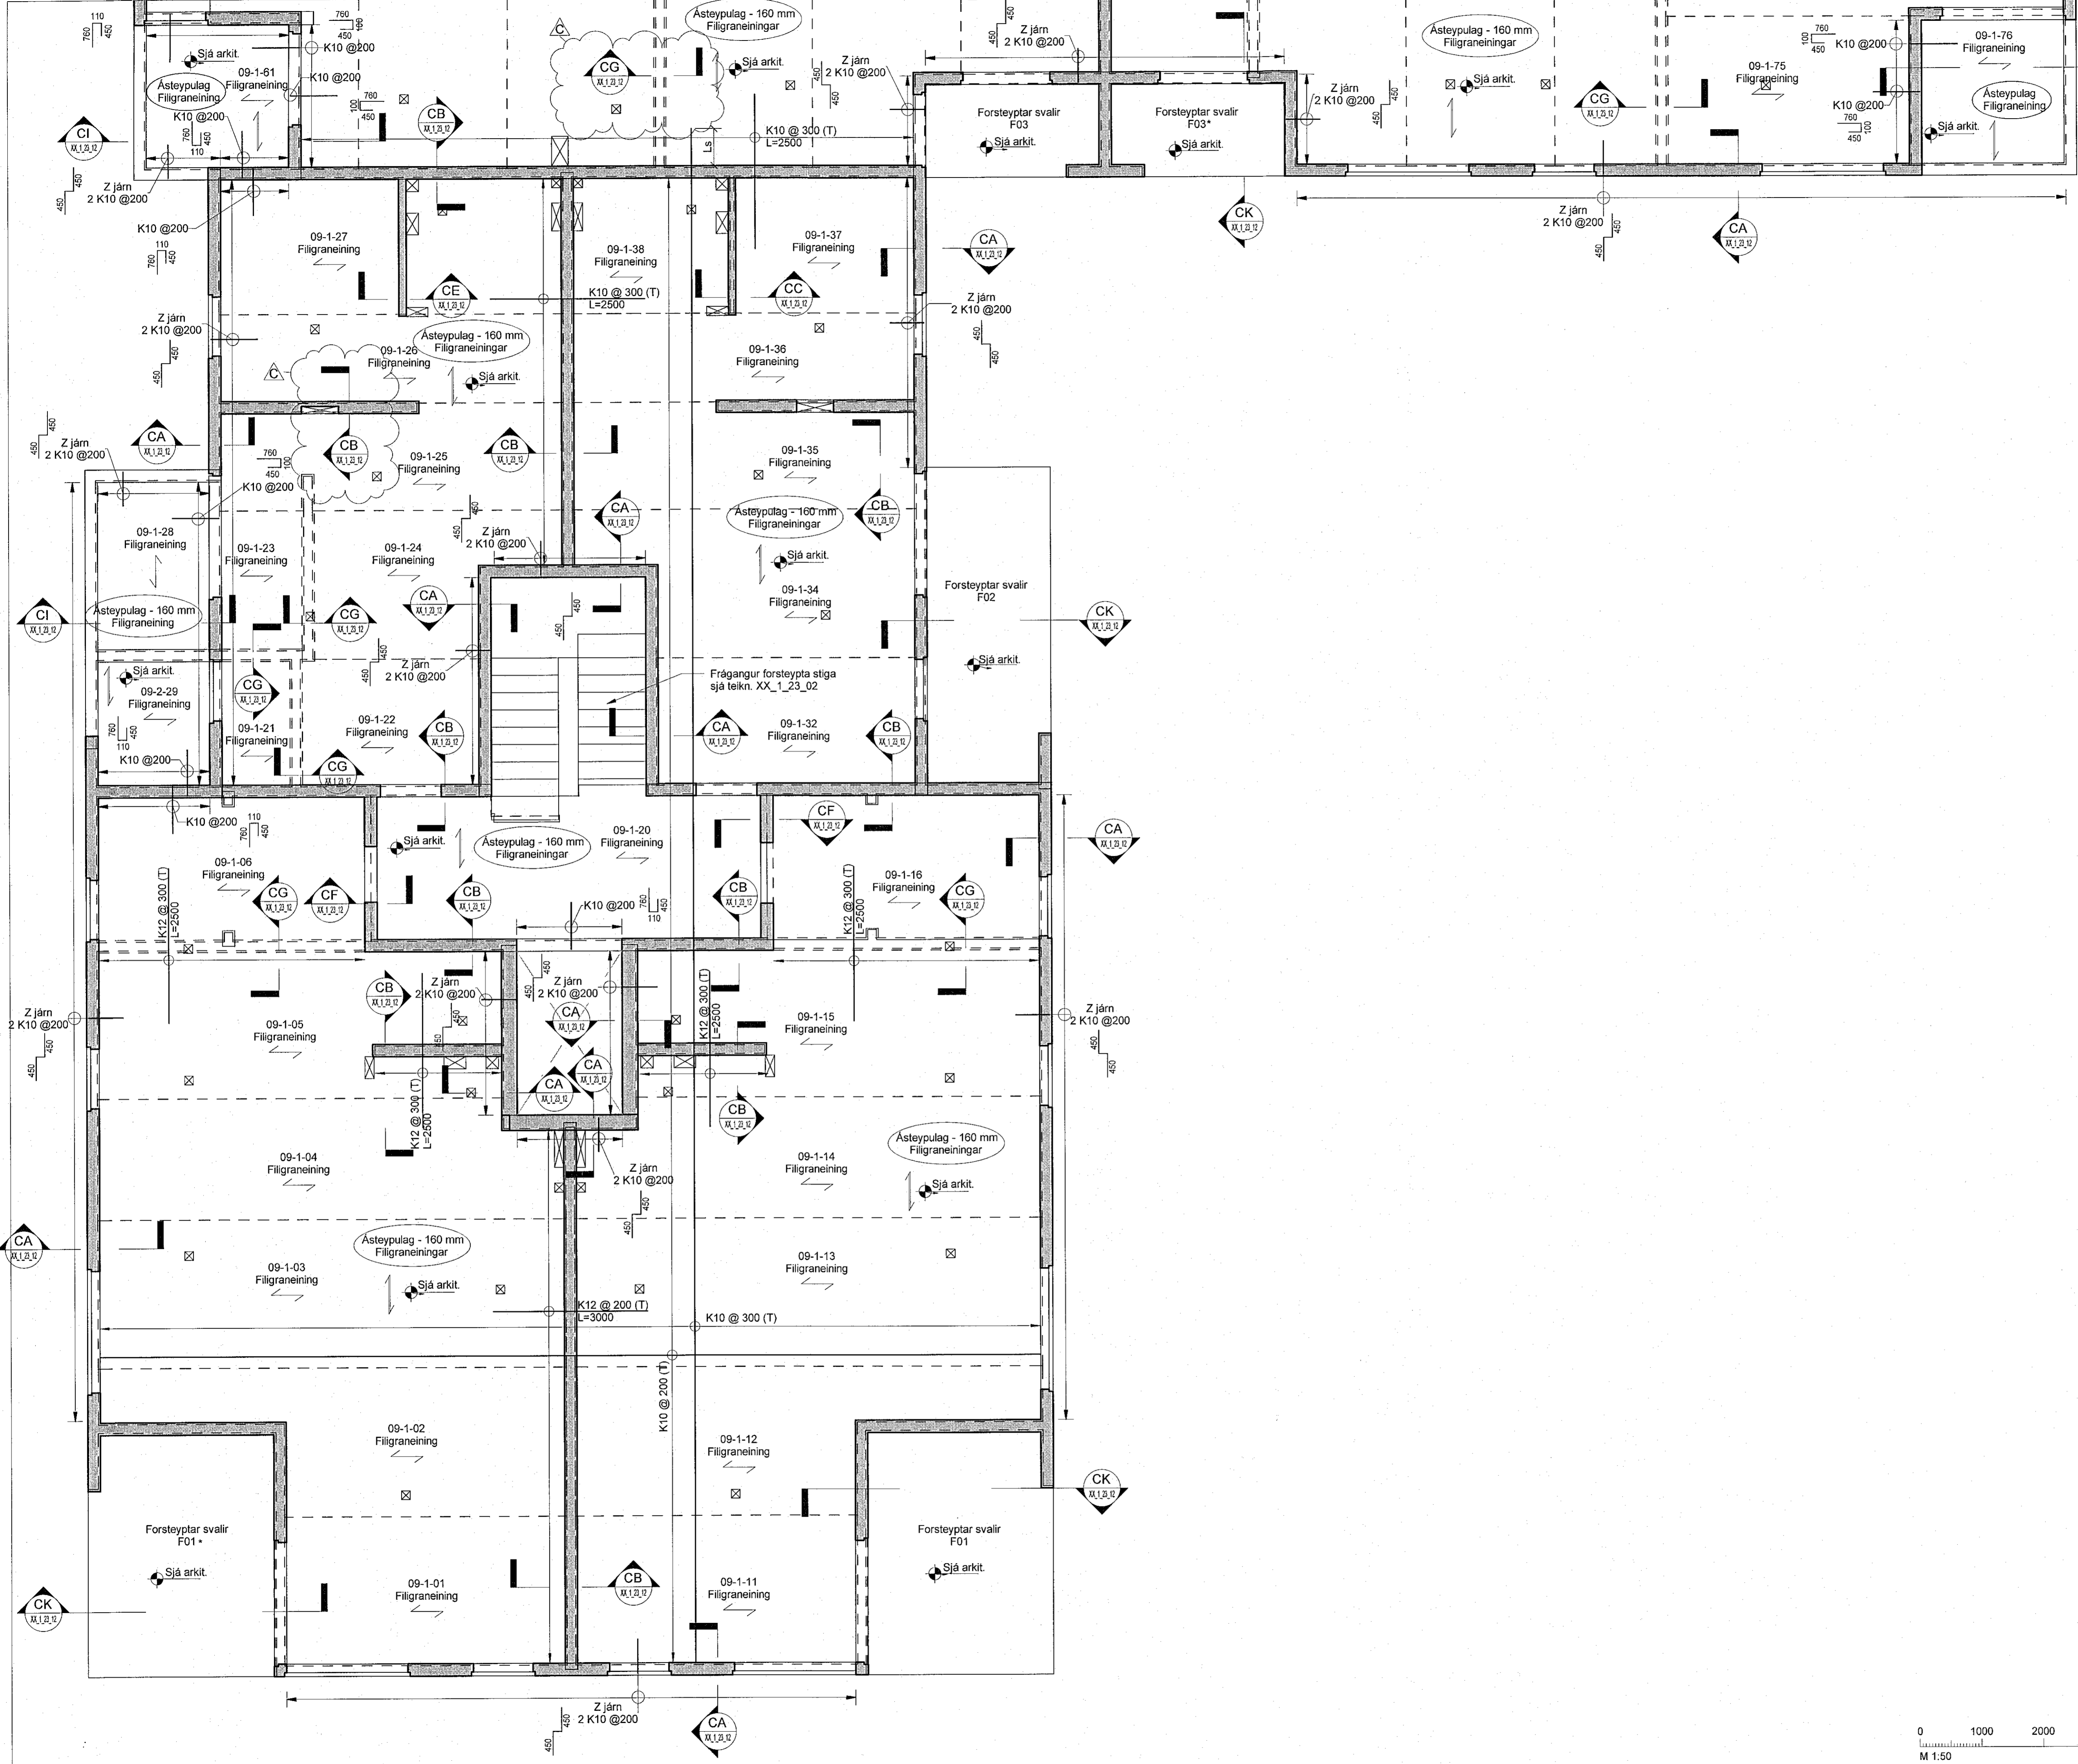

Hringhamar 9-11
221 Hafnarfjörð

Burðarvirki
Járnbanding
Grunnmynd 2. hæð

TEKNIÐMÉR	BLASTARER	HANNAÐ	ÖÖ
9354-001	A1	TEKNAÐ: MG	
02_1_21_02		YFFARFAR: BJP	
DAGS	MELKVARE	ÚTGÁFA	
10.06.2022	1:50	C	

Útgáfunúmer og dagsetning aðskapdráttar: Frumútgáfa 12.04.2022
Höfundur: Bjarni Jón Pálsson kt: 291163-5139
Höfnunarsíti: Haraldur Ingvarsson kt: 030959-3389

