


Útg.	Dags.	Skýring	Br. af: Yfir.
A	04.07.22	Verkefning	ÓÓ BJF
B	02.09.22	Gat í vegg fyrir hurð	ÓÓ BJF

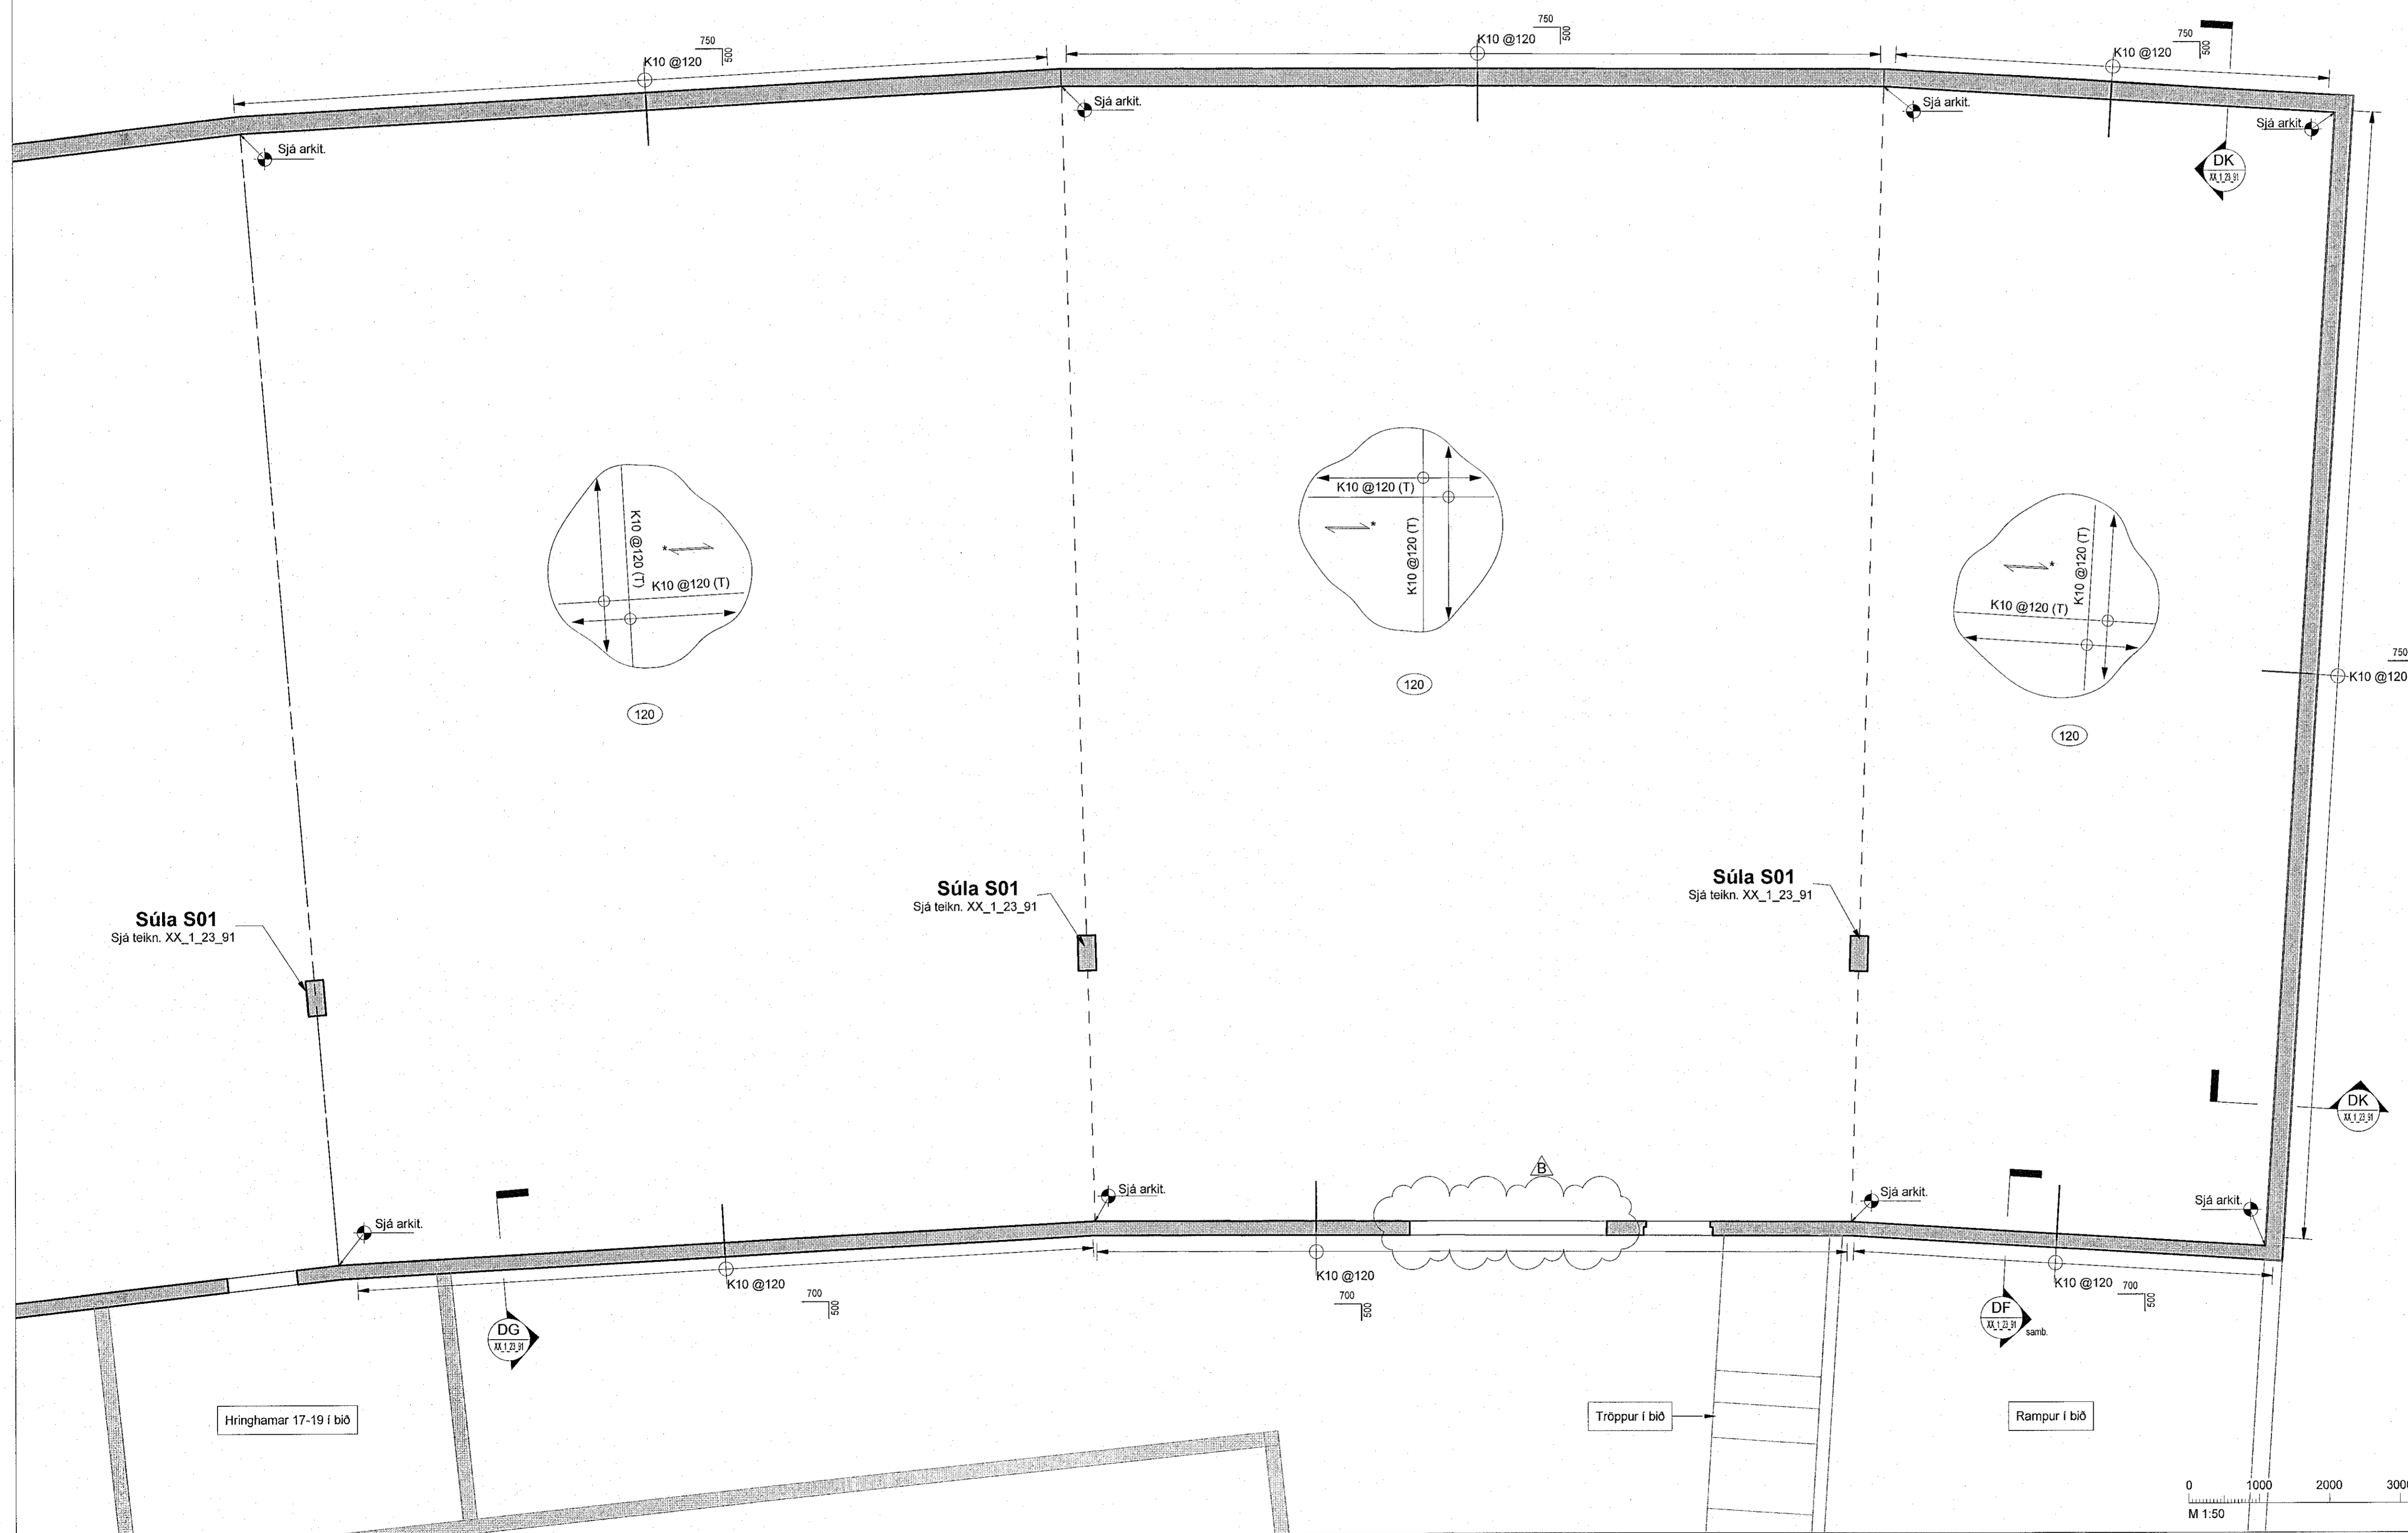

Skýringar

Öll mál eru í mm, nema hæðarkótar í m.

Sjá almenn skýringablað, XX_1_04_01, XX_1_04_02, XX_1_04_03, XX_1_04_04 og XX_1_04_05.

Sjá einnig gataplön og teikningar annarra hönnuða sem tilheyra þessu verki.

Hæðarsetning yfirborðs eru skilgreind á teikningum arkitekta.


Hortt er niður á gólfid. Veggir ofan plötu eru sýndir með heilum línum, veggir og bitar neðan plötu eru sýndir með brotnum línum. Járn í efri brún plötu eru sýnd með heilum línum og eru auðkennd með bókstafnum T. Járn í neðri brún plötu eru sýnd með brotnum línum og eru auðkennd með bókstafnum B.

Verktaki skal hafa samband við hönnuð ef eitthvað er óljóst.

Gat í plötu

Ef gótt eru stærri en 200 mm skal járnbanda kringum gatið sjá teikningu XX_1_23_01

*Stefna (langjarna nær yfirborði) fylgir langveggjum bilahús

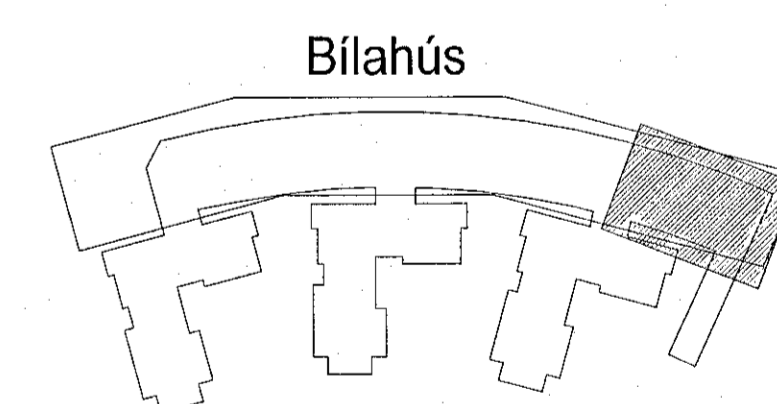

Hringhamar 9-19. Bilahús
221 Hafnarfirði

Burðarvirki
Járnbinding
Grunnmynd 1 hæð (jarðhæð)

TERMINÓMER: 9354-001
BLAÐSTÆRÐ: A1
HANNAÐ: ÓÓ
TEIKNAD: MG
00_1_21_95
YFIRFARÐ: BJF

DAGS: 04.07.2022
MELKVARÐI: 1 : 50
ÚTGÁFA: B

Útgáfunúmer og dagsetning áskjalpróttar: Frumútgáfa 12.04.2022

Höfundur: Bjarni Jón Pálsson kl: 231183-5139

Höfundarstjóri: Haraldur Ingvarsson kl: 030956-3399