



Veldi: 2.9.2022 12:24:53 Öppun: 12.08.2022

| Útg. | Dags. | Skýring | Brafi/ Yfir. |
|------|----------|--|--------------|
| A | 12.08.22 | Vinnuteikning | ÖÖ BJP |
| B | 02.09.22 | Bæta við hæðakötum + uppl. sniðmerkingar | ÖÖ BJP |

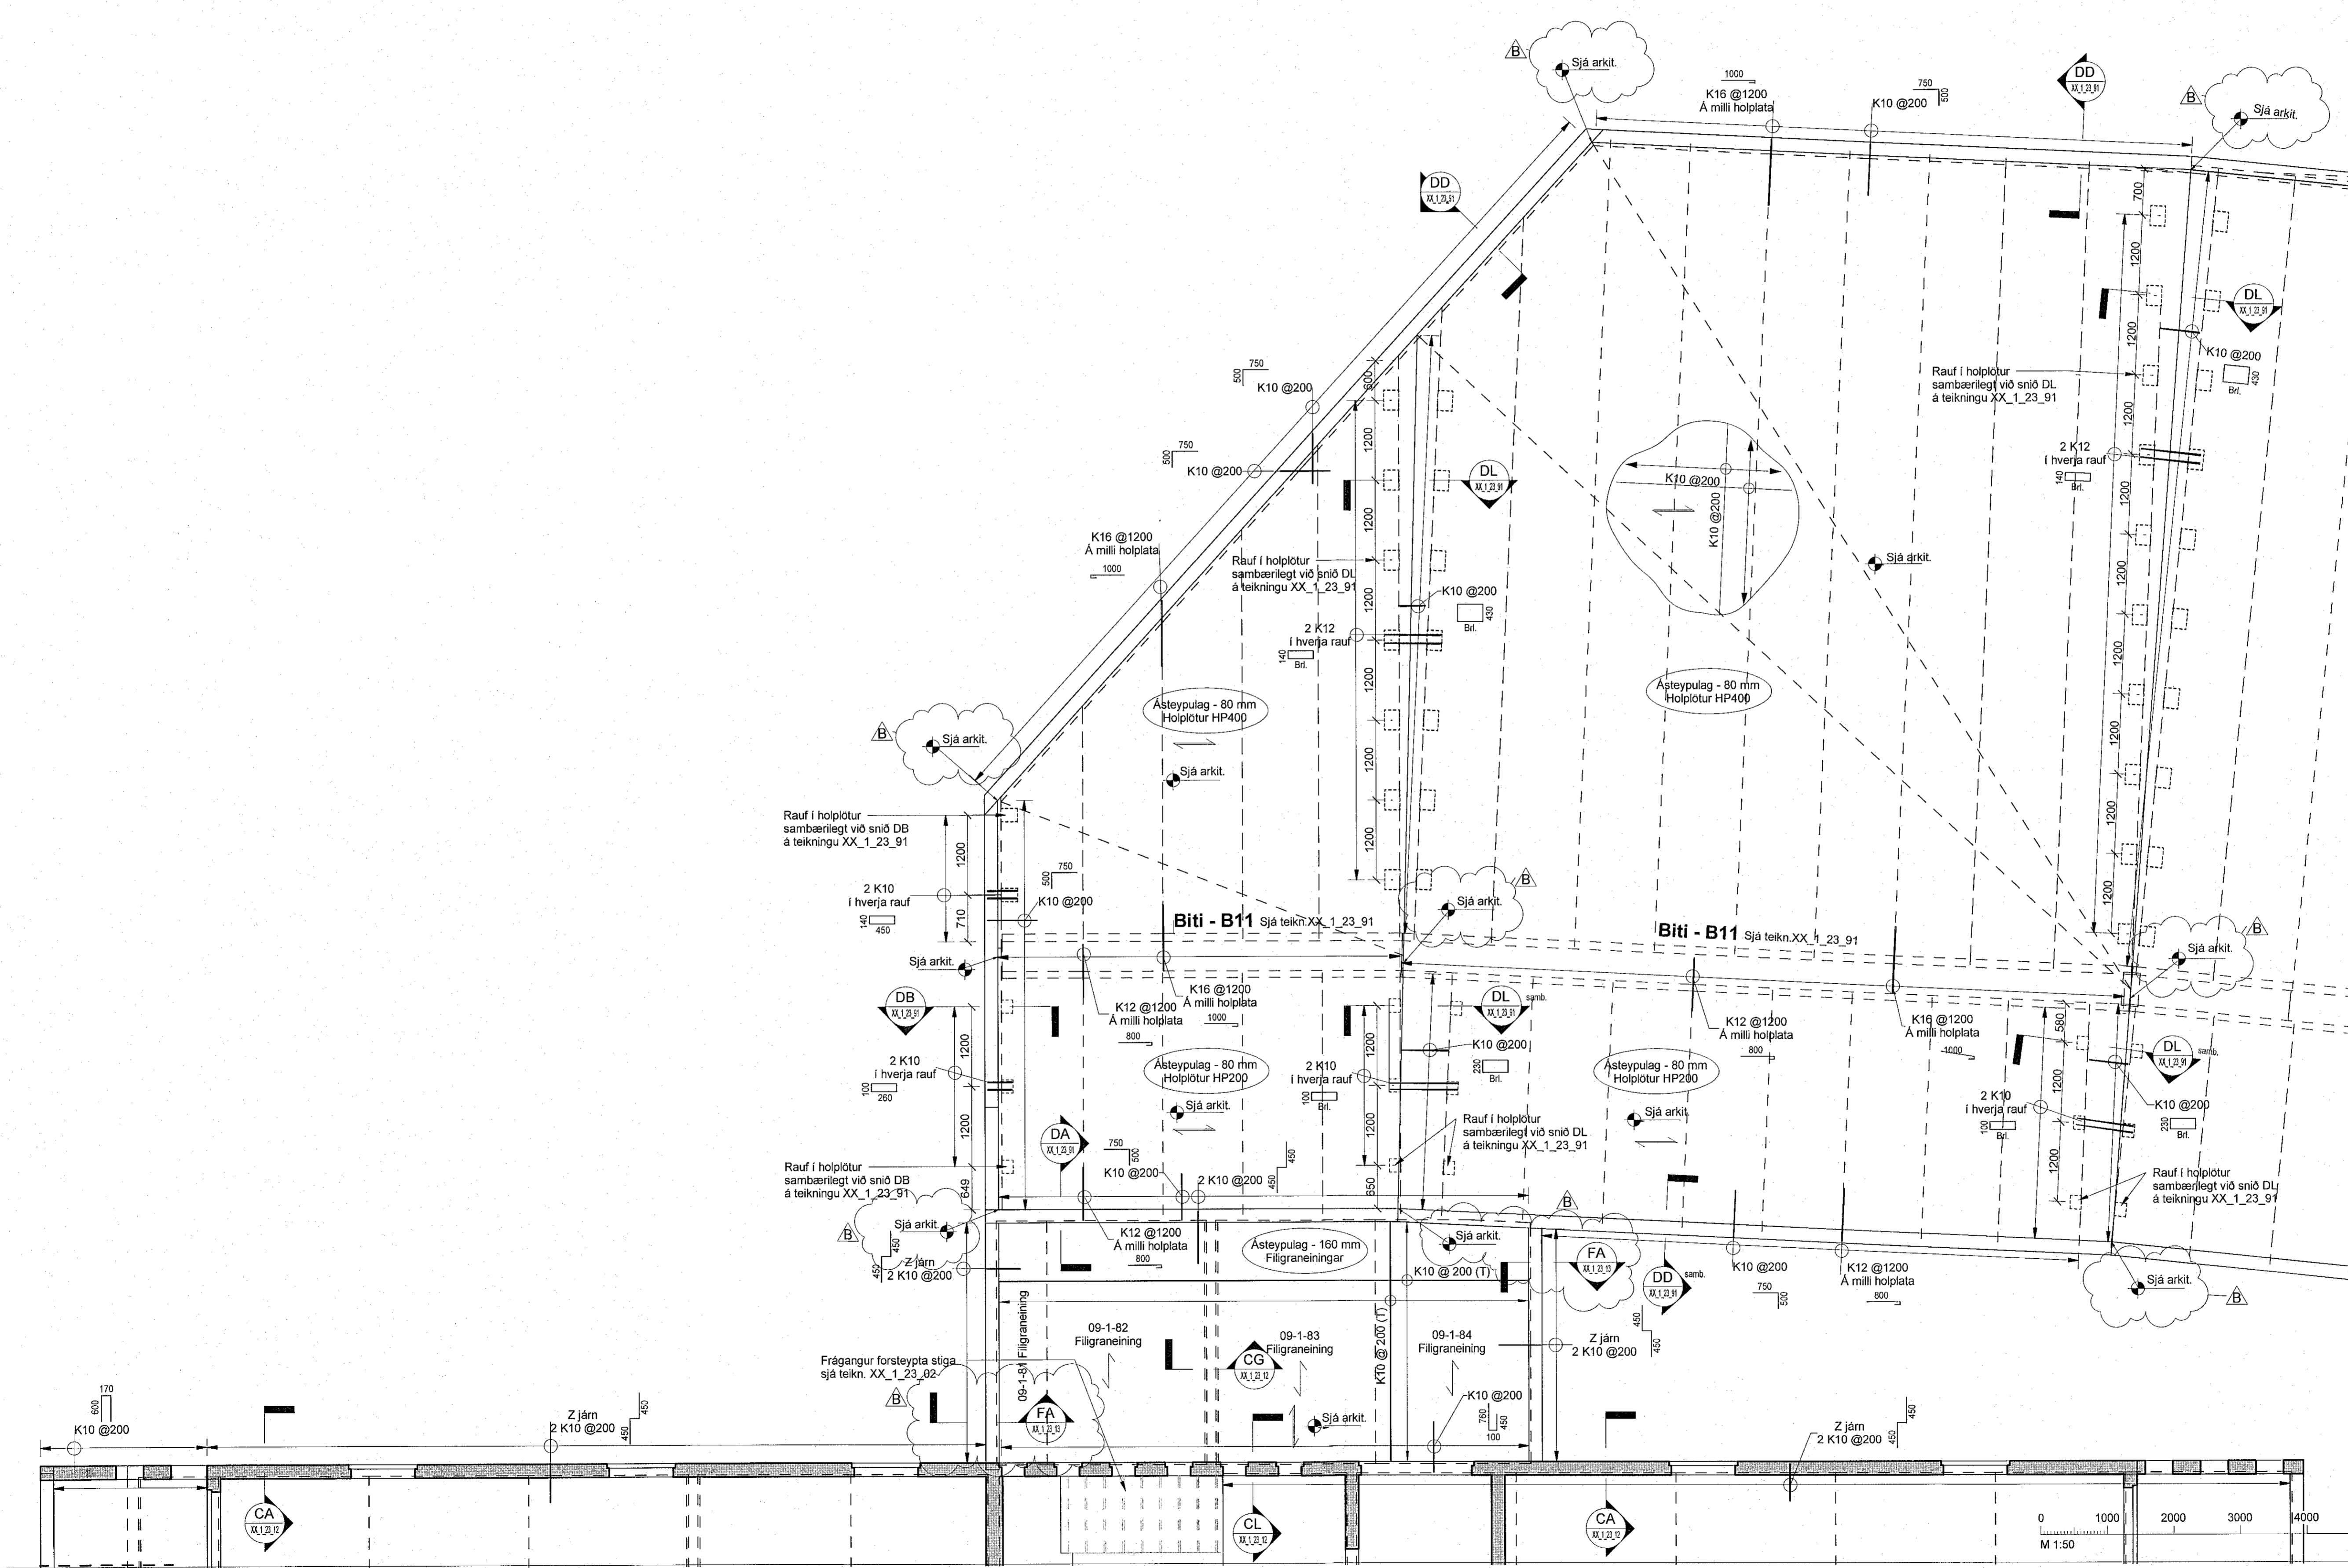

Skýringar

Oll mál eru í mm, nema hæðarkótar í m.
 Sjá almenn skýringablöð XX_1_04_01, XX_1_04_02, XX_1_04_03, XX_1_04_04 og XX_1_04_05.
 Sjá einnig gataplön og teikningar annarra hönnuða sem tilheyra þessu verki.
 Hæðarselning yfirborðs eru skilgreind á teikningum arkitekta.
 Horft er niður á gólfó. Veggir ofan plötu eru sýndir með heilum línum, veggir og bitar neðan plötu eru sýnd með brotum línum.
 Járn í efri brún plötu eru sýnd með heilum línum og eru auðkennd með bókstafnum T. Járn í neðri brún plötu eru sýnd með brotum línum og eru auðkennd með bókstafnum B.
 Verktaki skal hafa samband við hönnuð ef eitthvað er óljóst.
 Gat í plötu
 Ef gótu eru stærri en 200 mm skal járnbanda kringum gátú sjá teikningu XX_1_23_01

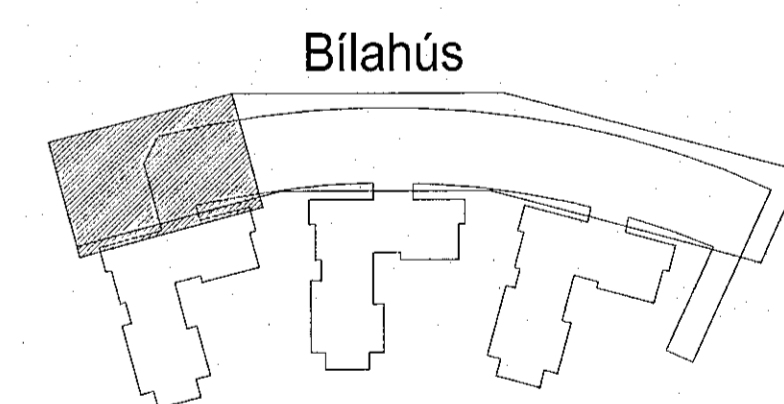

Hringhamar 9-19. Bílahúsið
 221 Hafnarfirði

Burðarvirki
 Járnþending
 Grunnmynd 2. hæð

| TEKNIÐUMÉR | BLADSTÆRD | HANNAD | ÖÖ |
|------------|-----------|-----------|-----|
| 9354-001 | A1 | TEKNAÐ: | MG |
| 02_1_21_91 | | YFRIFARÐ: | BJP |
| DAGS | MÆLKVARÐI | ÚTGÁFA | |
| 12.08.2022 | 1 : 50 | | B |

Útgáfunúmer og dagsetning atvikaupplýsinga: Frumútgáfa 12.04.2022
 Höfundur: Bjarni Jón Pálsson KÍ: 291193-5139
 Hönnunartíðni: Haraldur Ingvarsson KÍ: 030956-3389

