



LYKILMYND

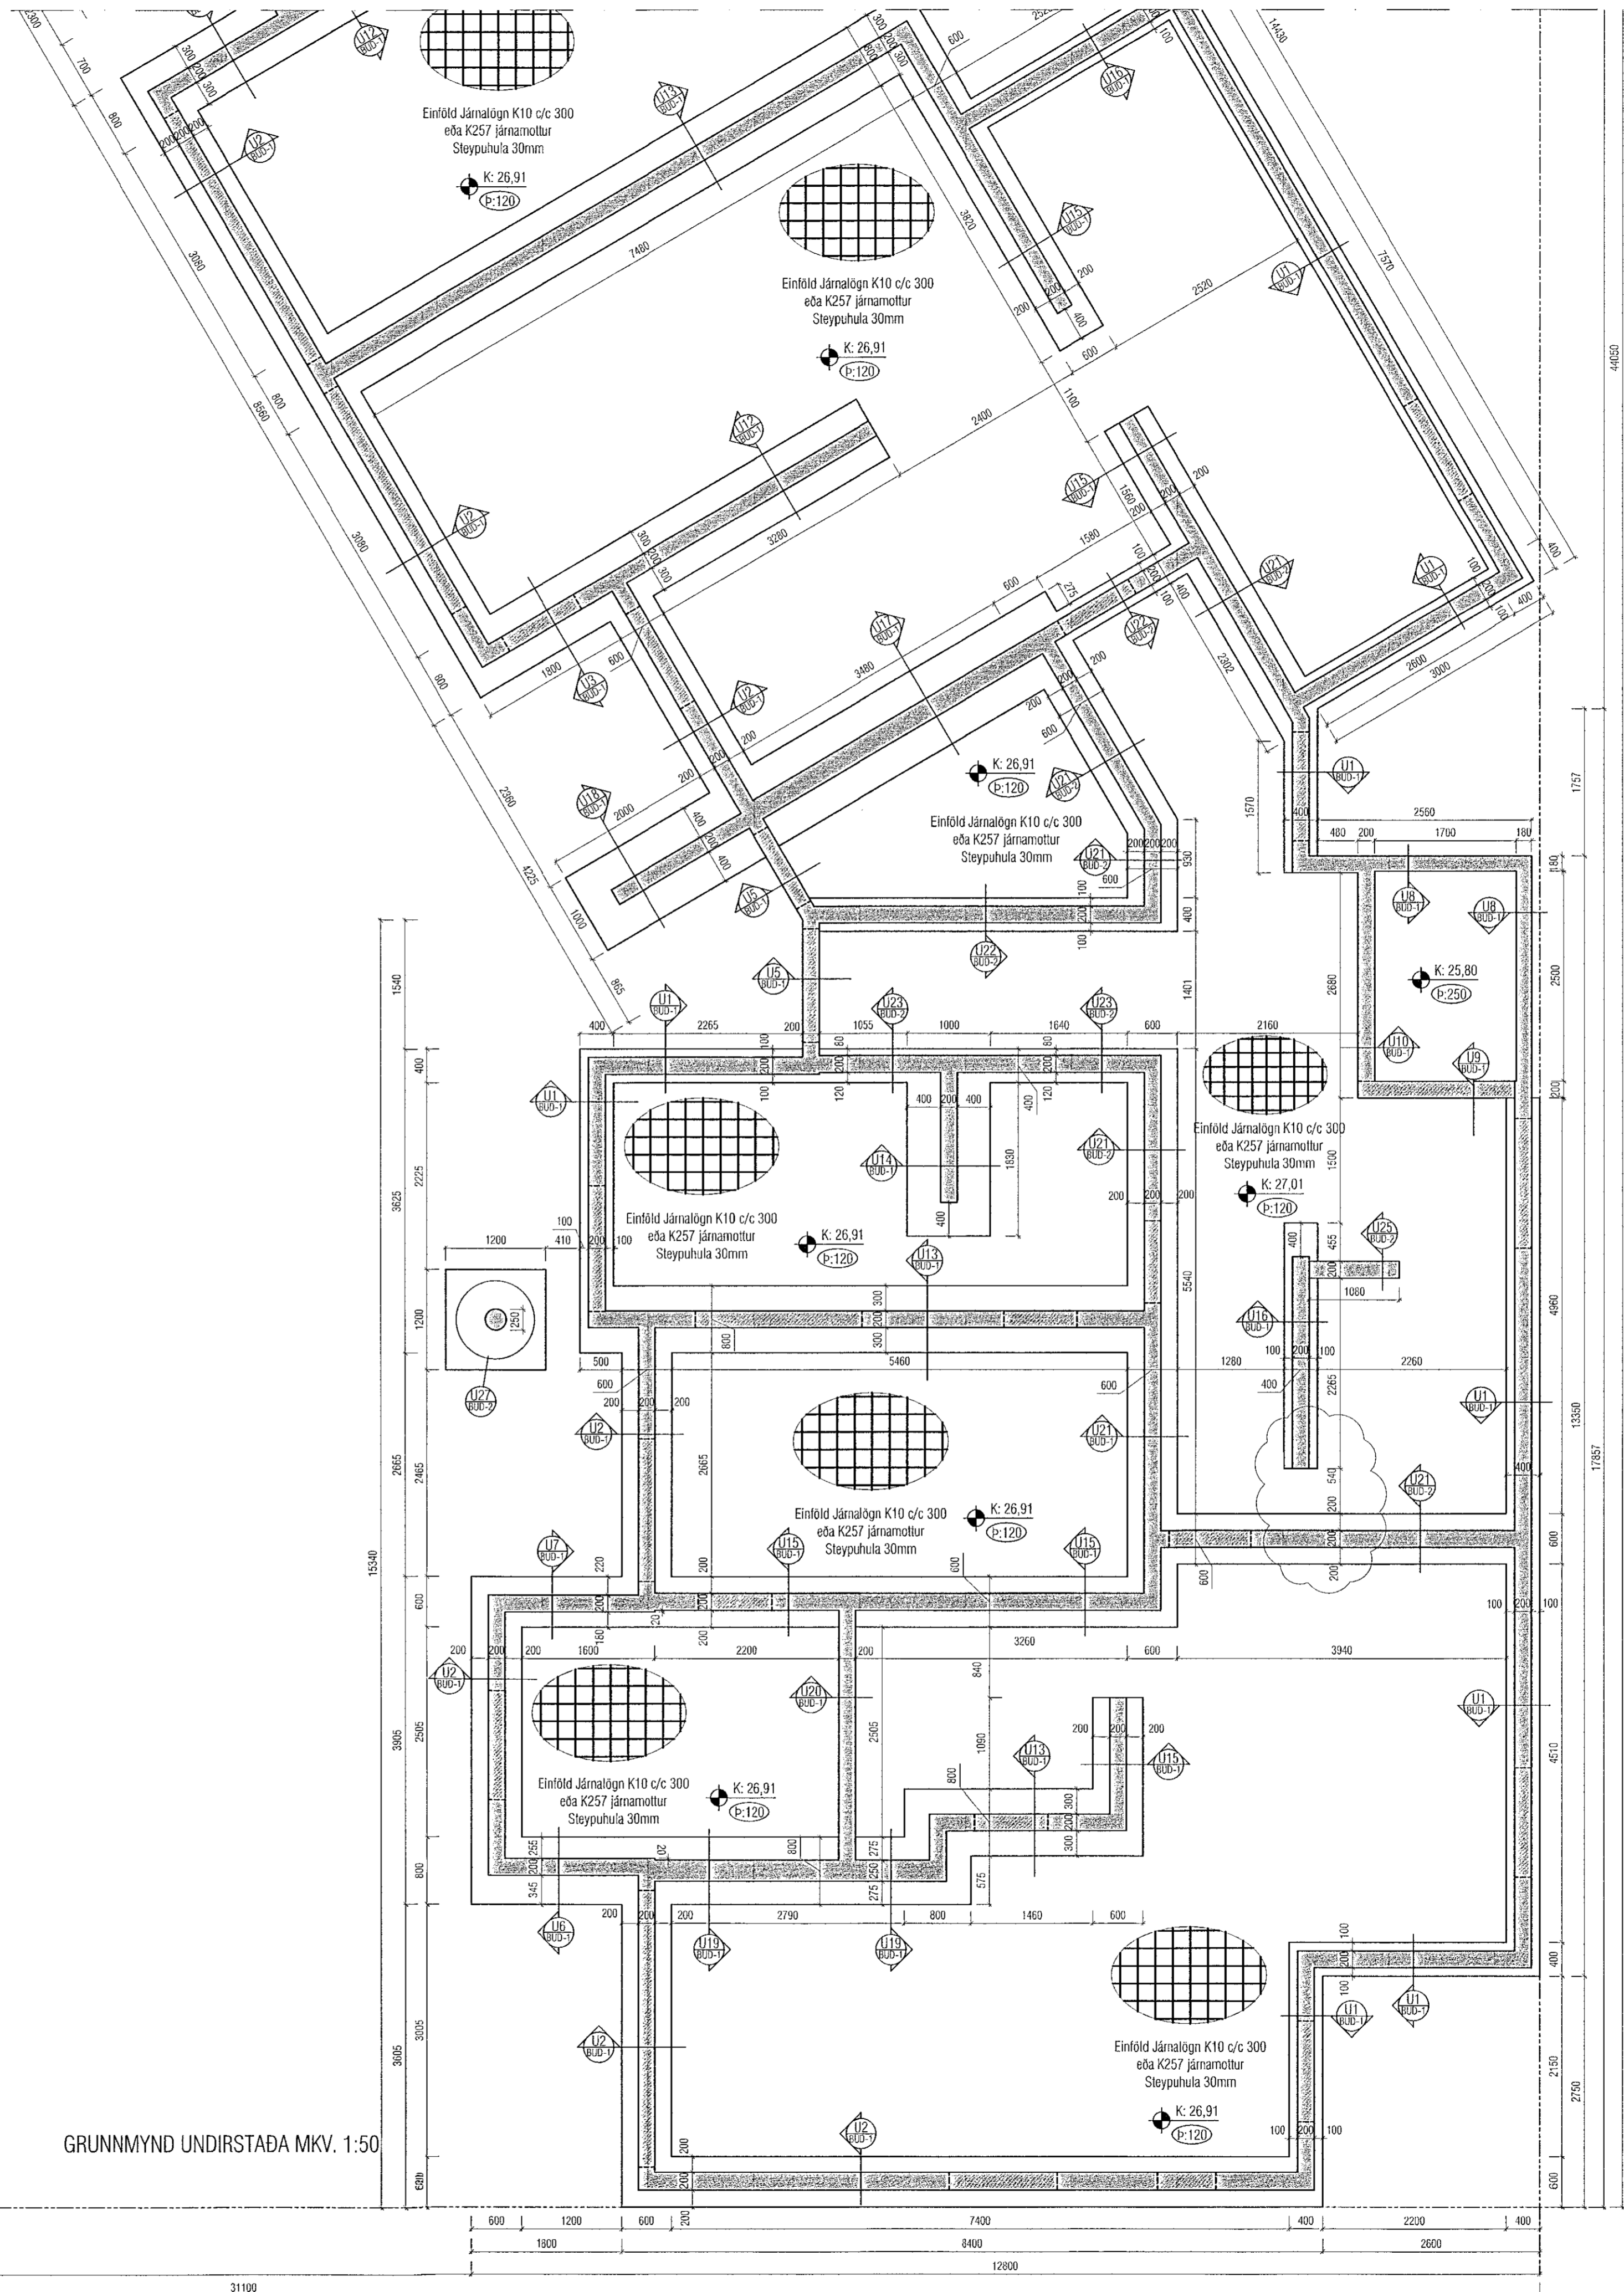

GRUNNMYND UNDIRSTADA MKV. 1:50

ATH!
ÖLL MÁL SKULU YFIRFARIN ÁÐUR EN
FRAMKVEMDIR HEFJAST.

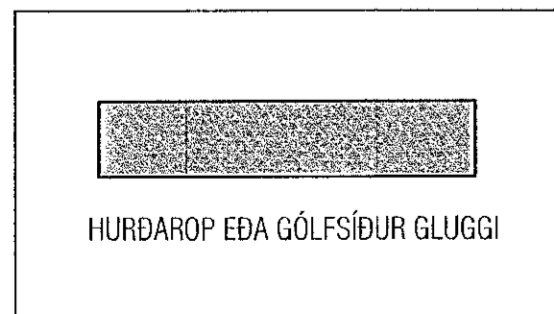

HURÐAROP EÐA GÓLFSDJUR GLUGGI

Samþykkt þann
21. sep. 2021
F.H. byggingarfræðingur í Hafnarfirði
Hjalmar A. Jónsson
F-H A 5

Útgáfa	Lýsing	Dags.
A	Undirstöðum breytt.	03.09.2021
-		
-		
-		
-		

ALMENNT, JÁRNABENDING:

GRUNNBENDING Í NEDRI BRÚN:
Sjá ták á viðkomandi plötu.
Járn spanna alla plötur
og skeytingar yfir ástara milliveggja.
Nedribrúnaþjám skal skeyta yfir ástara.

GRUNNBENDING Í EFRI BRÚN:
K10 c/c 200 í baðar áttir.
Efribrúnaþjám skal skeyta á halli.

Einnig gildir
Járn með heilli línu í neðri brún.
Járn með stöðri línu í efri brún.

ATH!
ÖLL JÁRN SEM ERU TEKNUÐ INN Á
GRUNNMYND KOMMA AUKALEGA VIÐ
GRUNNBENDINGU.

Skýringar:
Á teikningu B-01 eru almenningar skýringar og öll
lágmarks ákæði varðandi steypu og bendistál t.d.
frágangur á járnnum kringum op og brúnir og fl.

Uppgefnir kótar eru steypukótar. Upplýsingar um
vatnhalla og hvort kótar eru endanlegir, sjá
arkitekt.
Um nákvæma stærð og staðsetningu einstakra
byggingahluta. Sjá nánar á sérteikningum
aðalhönnuðar.
Göt og rautar (sjá lagnaleitn.)

ATH!
Leiðbeiningar um yfirhæð á plötum og bitum
er á skýringablaði B01

ATH!
Heimilt er að nota járnabakka, með sama
járnsmagni og fyrirskrifað er á uppdráttum, í stað
tengijáma úr veggjum í plötur.

ATH!
Steypuhúla í úrveggjum og útiplötum skal vera
30 mm. Sjá nánar á skýringablaði B01.

VEKTOR
- hönnun og ráðgjöf -
Siðumúla 3, 108 Rvk, s: 554-6650 / 897-5363

NÓNHAMAR 2, HAFNARFIRÐI

Undirstöður
Grunnmynd 2/2

Höfund	SH / ÖJ	Teiknað	EBHO	Tekn. nr.
Dagsetning	Miv.	12.07.21	1:50	BU-2

Sigurður Halsteinnsson kt. 030859-7749
Byggingateknafræðingur
Netfang: sigurdu@vektor.is
Símanúmer: 554-6650

Samþykkt að hönnuð / samráðing hönnuðar.
[Signature]