21/09/21 / 2107305

ÁRITUN BYGGINGARFULLTRÚA

Samþykkt þann
28. sep. 2021
f.h. byggingarfulltrúans í Hafnarfirði
Hilmar A. Jónsson
HMJ

kt. 220564-43

ÁRITUN HÖNNUNARSTJÓRA: KT.

SÉRUPPDRÁTTUR ER Í SAMRÆMI VIÐ AÐALUPPDRÆTTI.
VERKNR: DAGS.ÚTG:

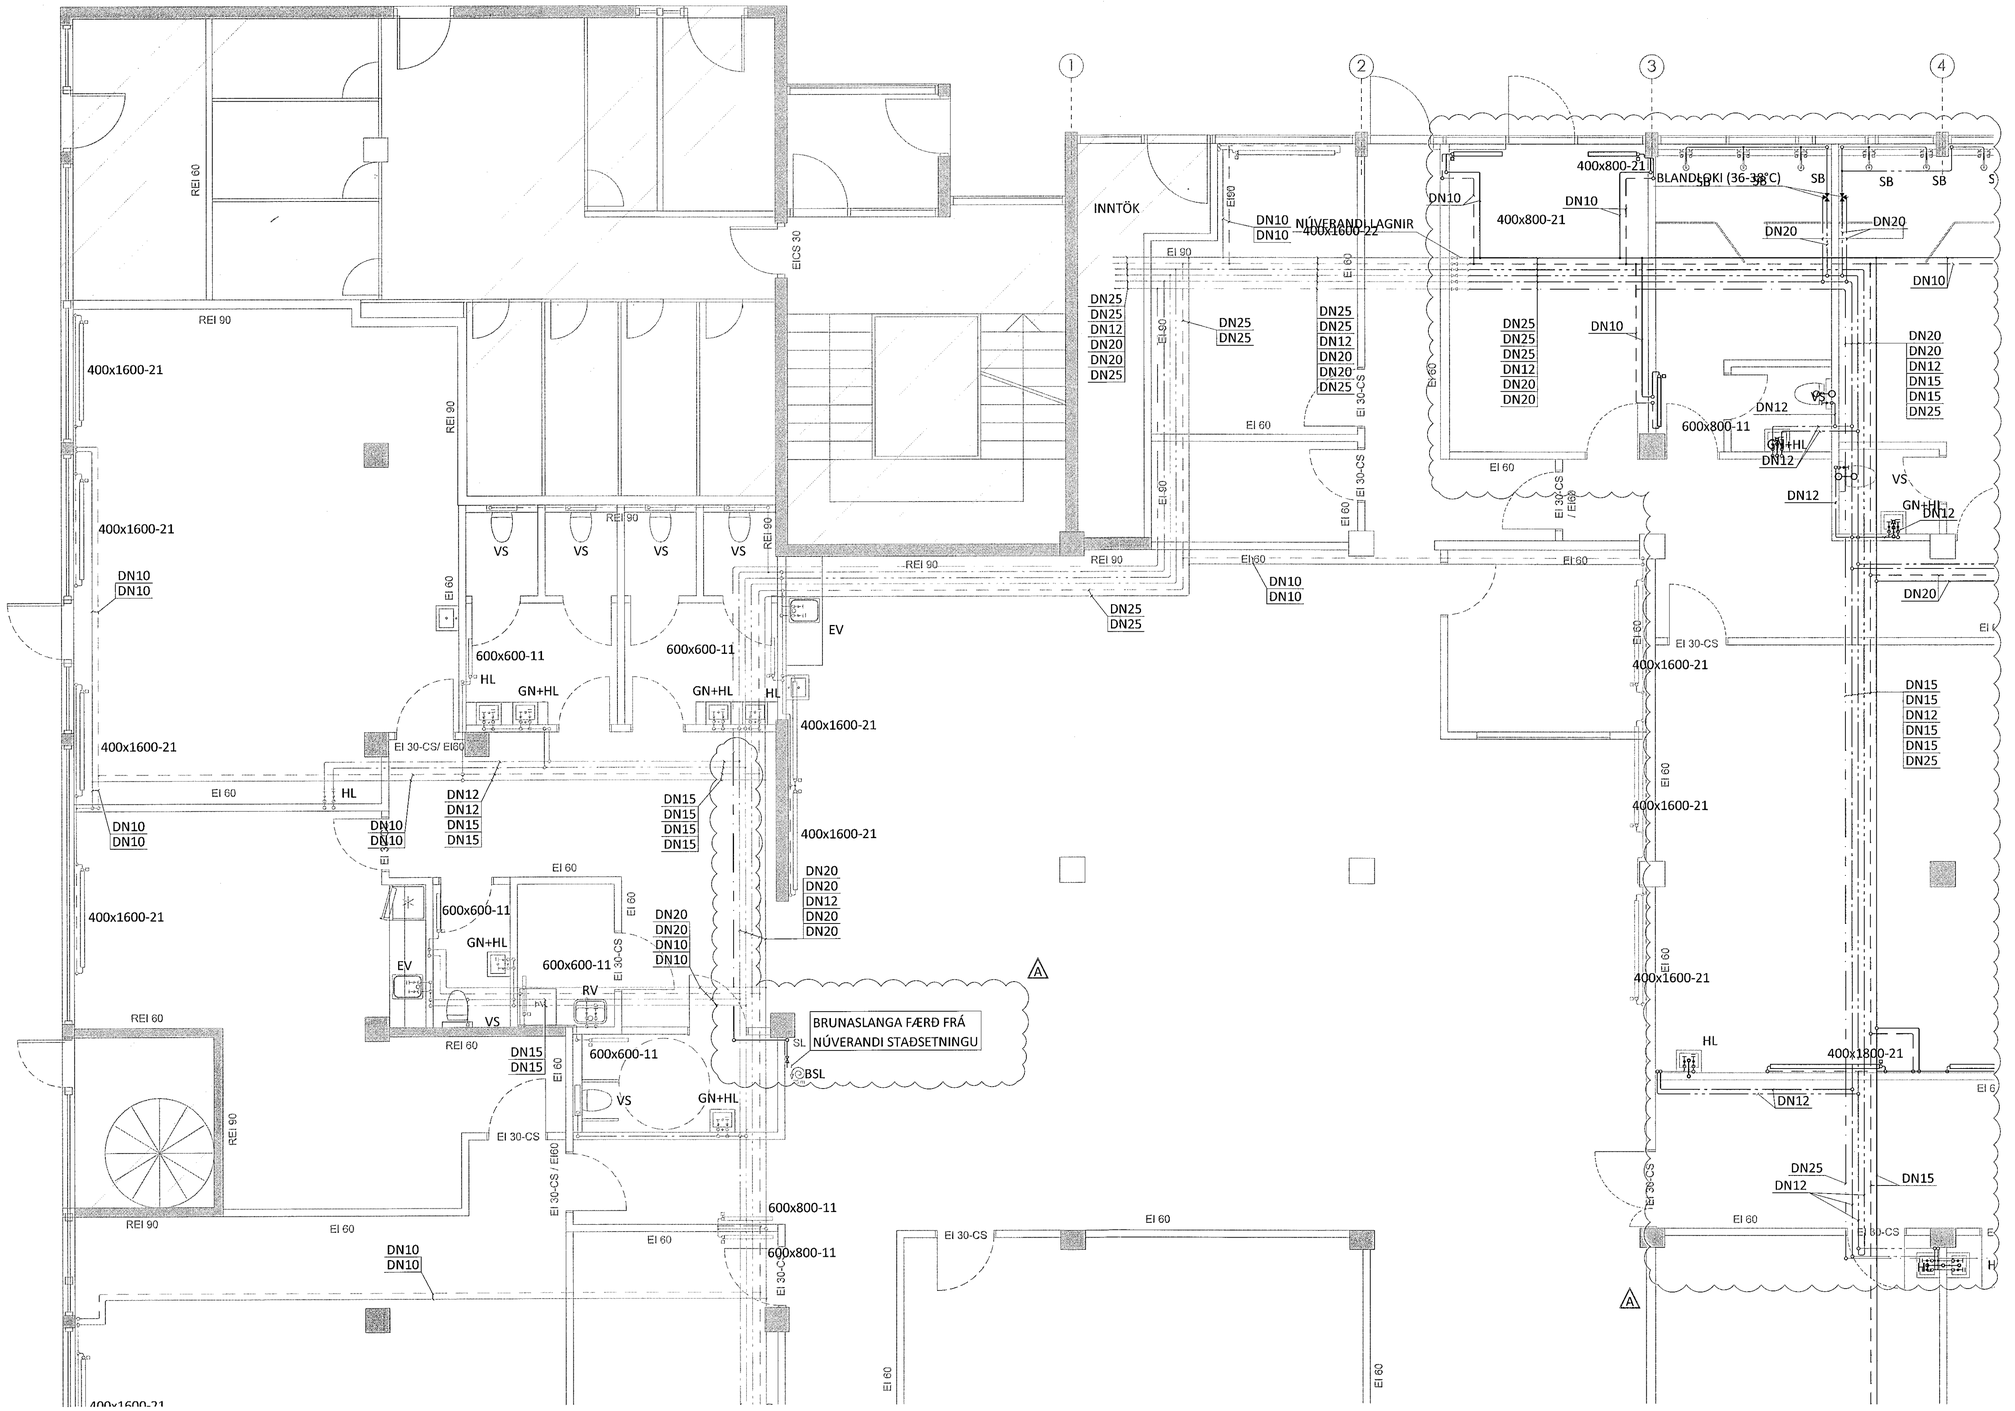

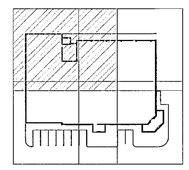

LYKILMYND:

A 14.09.21 VIÐBÆTUR VIÐ ELDRA KERFI
NR. DAGS. LÝSING

ferill VERKFRÆÐISTOFA

REYKJAVÍKURVEGUR 50

VIÐHALD OG BREYTINGAR HAFNARFJÖRÐUR

HITA- OG ÞRÍFAKERFI
1.HÆÐ
GRUNNMYND

SAMÞYKKT: KT. 270760-4229

HÖNNUÐUR		YFIRFARIÐ	DAGS. ÚTG.	DAGS. BREYT.
HÞV	hjalti@ferill.is	ÞAG	05.03.19	14.09.21
MKV. (A1)		VERKNR.	TEIKN. NR.	BREYT.
1:50		18030	3 - 1101	A

Ferill ehf Mörkin 1 108 Reykjavík Sími: 575 1600 www.ferill.is

V:\Reykjavikurvegur\50\Teikningar\3-HITA- OG ÞRÍFAKERFI\18030-3-1100.dwg