



ÁRITUN BYGGINGARFULLTRÚA
 29. sep. 2021
 24.08.21
VINJÖTEIKNING

Guðni kt. 220564-4369

ÁRITUN HÖNNUNARSTJÓRA: KT.
 SÉRUPPRÁTTUR ER Í SAMRÆMI VÍÐ ADALUPPRÆTTI. DAGS.ÚTG.
 VERKNR: DAGS.ÚTG.

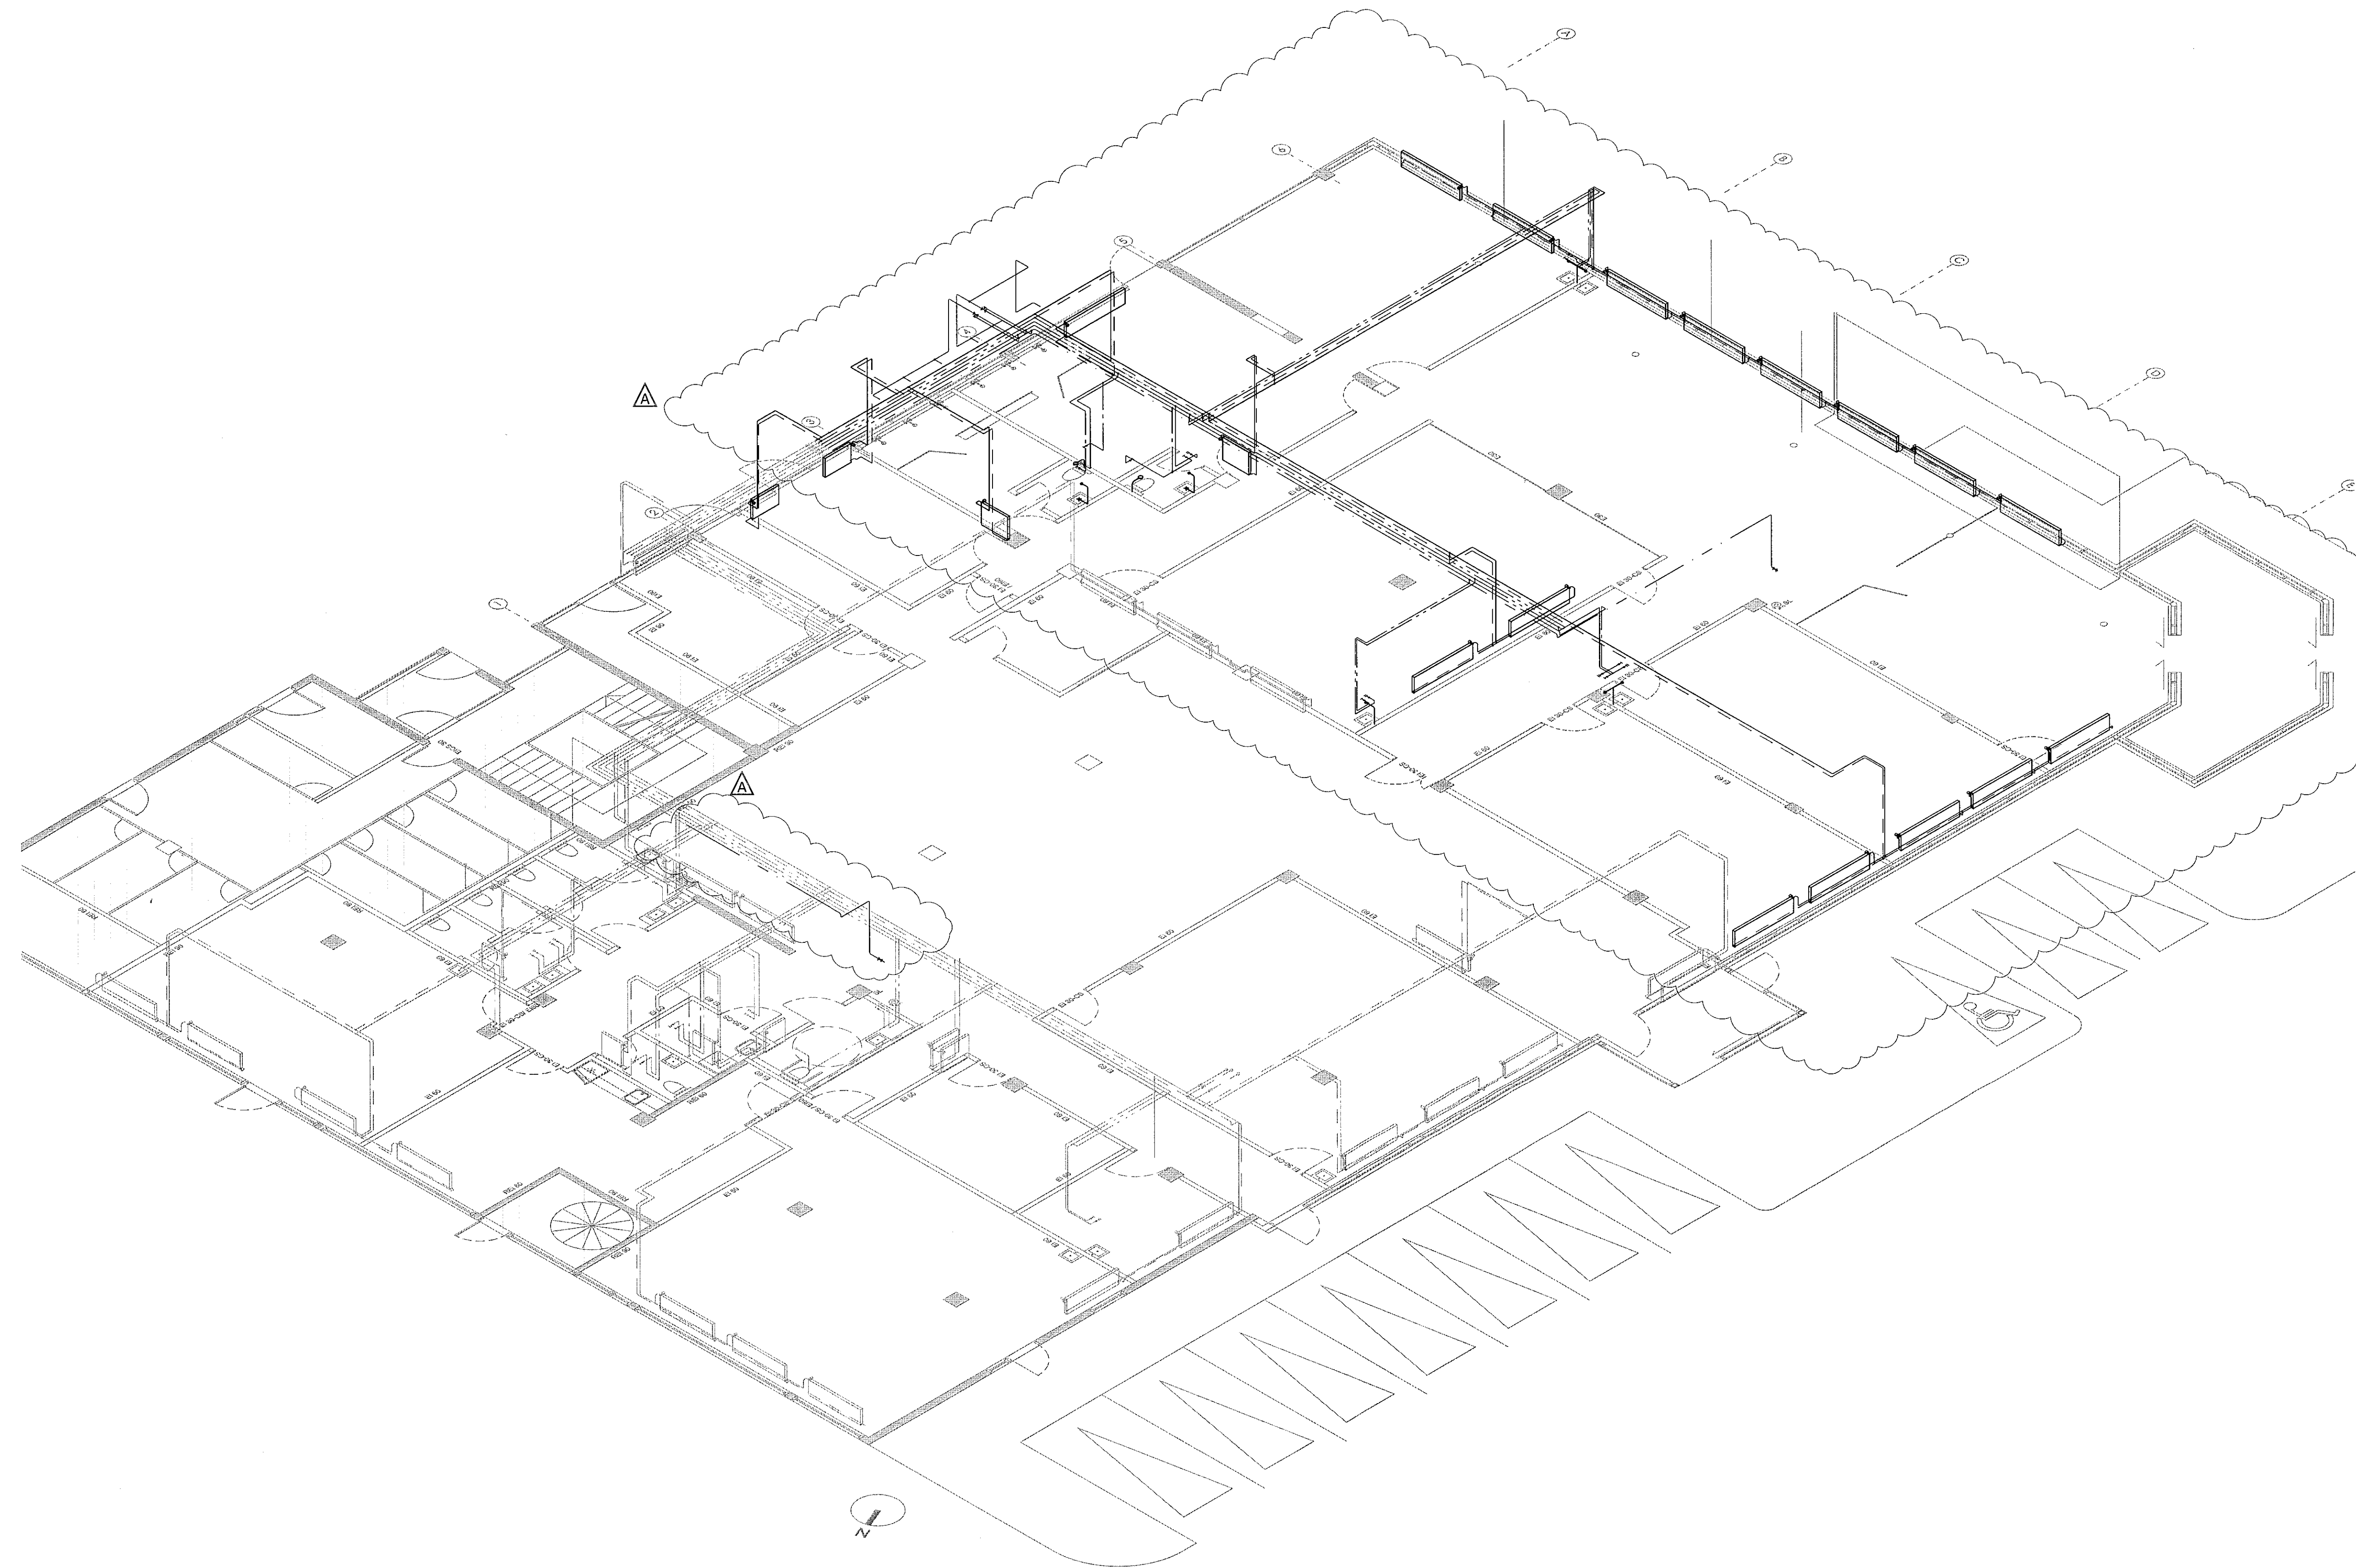

- FRAMRÁS HEITT VATN
- - - BAKRÁS HEITT VATN
- · - · NÚVERANDI FRAMRÁS HEITT VATN
- · - · NÚVERANDI BAKRÁS HEITT VATN
- NEYSLUVATN KALT
- NEYSLUVATN HEITT
- · - · NEYSLUVATN HRINGRÁS
- · - · NÚVERANDI NEYSLUVATN KALT
- · - · NÚVERANDI NEYSLUVATN HEITT
- · - · NÚVERANDI NEYSLUVATN HRINGRÁS
- · - · SLÖKKVILÖGN
- · - · NÚVERANDI SLÖKKVILÖGN

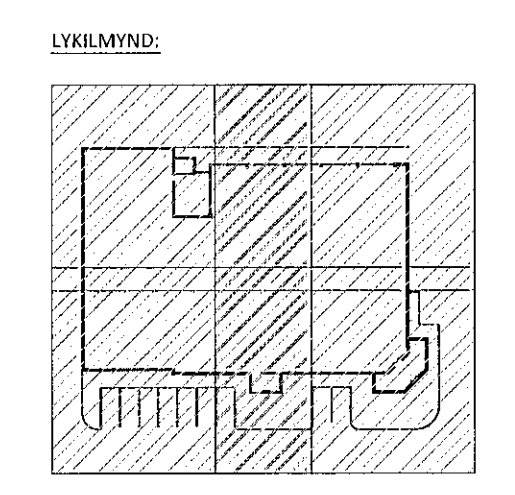

A 14.09.21 VÍÐBÆTUR VÍÐ ELÐRA KERFI
 NR. DAGS. LÝSING



REYKJAVÍKURVEGUR 50
 VÍÐHALD OG BREYTINGAR HAFNARFJÖRÐUR
 HITTA- OG ÞRIFAKERFI
 1.HÆÐ
 RÚMMYND

SAMÞYKKT: *Guðni* KT. 270760-4229 *ÞG*
 HÖNNUÐUR YRIFARIÐ DAGS. ÚTG. DAGS. BREYTT.
 ÞHV hjati@ferill.is ÞAG 05.03.19 14.09.21
 MKV. (A1) VERKNR. TEIKN. NR. BREYTT.
 1:75 18030 3-1150 A
 Ferill ehf. Mörkin 1 108 Reykjavík Sími: 575 1600 www.ferill.is