



Útgáfa	Lýsing	Dags.
A	Breyting á loftkerfi í Inntaksrymi, slækkabúr blásari í 3c, færsla á blásurum í 3a og 3b	31.08.2022
-		
-		
-		
-		

GRUNNMYND LOFTRÆSTING 2. HÆÐ

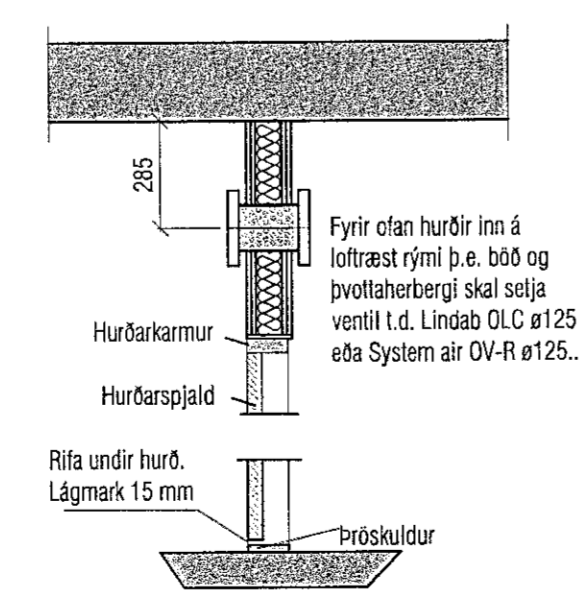


Loftun f. baðh og þvottah. Rist fyrir ofan hurð eða rífa undir hurð.

Snið á Loftventili fyrir ofan hurð 1:20

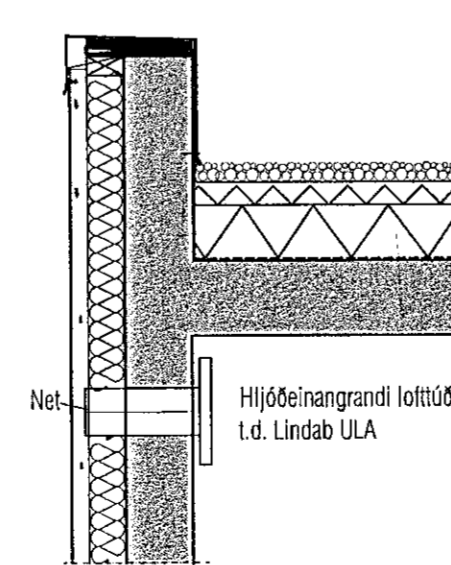

Snið í lofttúður í útveggi

1:20

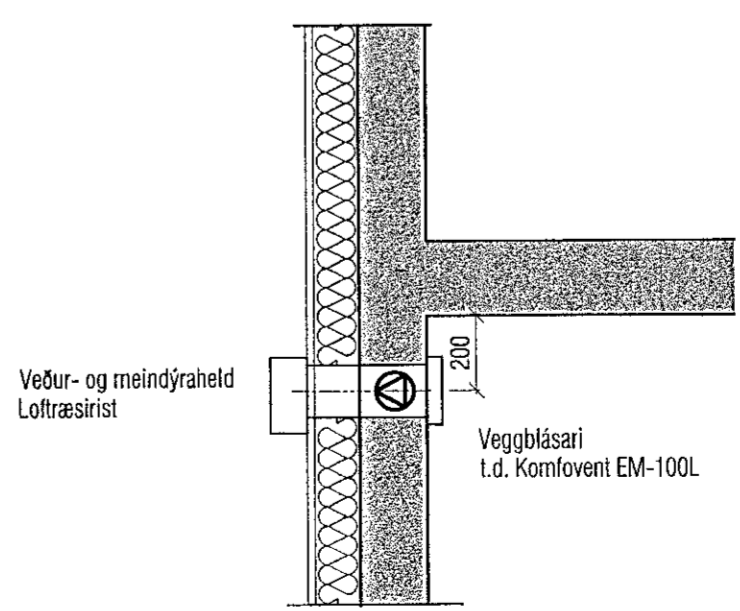

Snið í veggblásara í veggi

1:20

**VEKTOR**  
- hönnun og ráðgjöf -  
Slóumúla 3, 108 Pvk, s: 554-6650 / 897-5363

Bjargsskarð 3, Hafnarfirði

Lofttræsing  
Grunnmynd 2. Hæð

Hönnað	Teiknað	DFJ	Teikn. nr.
EHK/DFJ			
Dagsetning	Miv.	1:50	L-402
Sigurður Halfréttsson kt. 030659-7749 Byggingafrúmm í Hafnarfirði Netfang: sigurdur@vektor.is			

Sigurður Halfréttsson  
Samþykkt þann 03. október 2022 / samþykkingarvottorð