


KERFISMYND GÓLFHITAKERFIS.

Samb. Vkt bann
04. OKT. 2022
Byggingarverkefni
Mótorloki

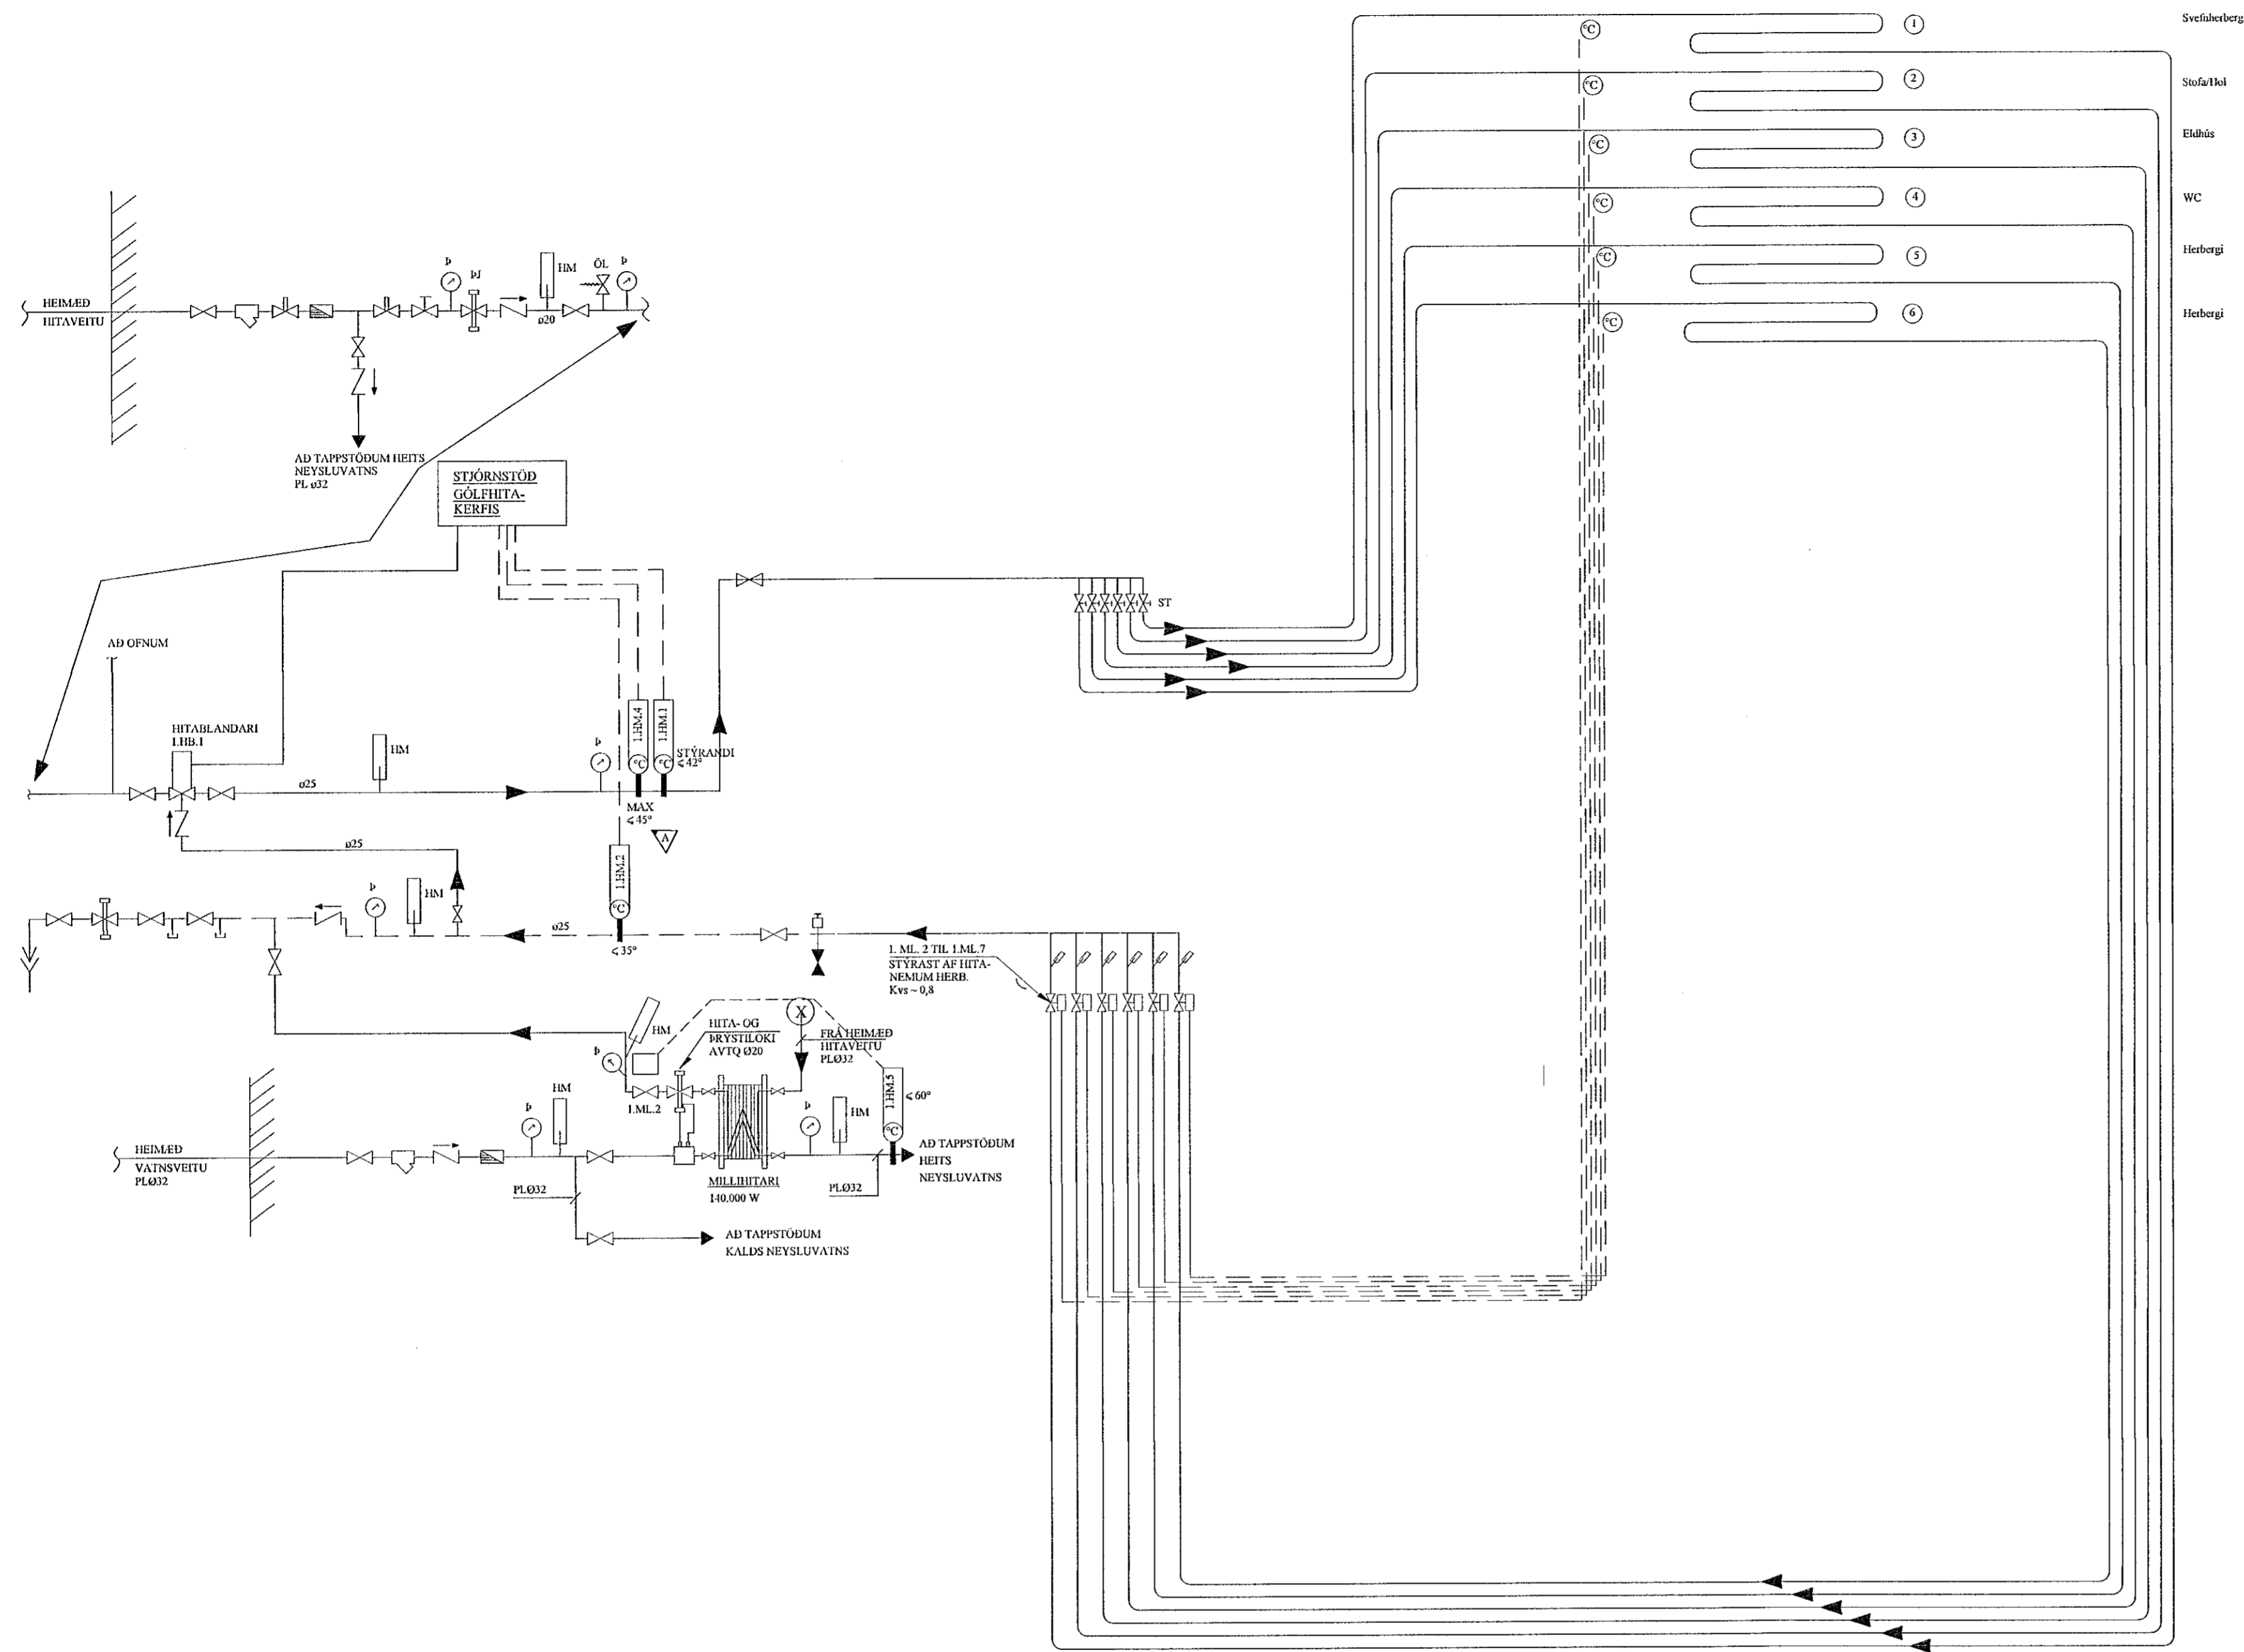

TÆKJALISTI:

- 1.ML.1 MÓTORLOKI STÝRRIR RENNSLI HITAVEITUVATNS INN Á GÓLFHITAKERFI
- 1.HM.1 HITASKYNNJARI, STÝRANDI HITASKYNNJARI ER STAÐSETTUR Í FRAMRÁS EFTIR BLÖNDUN. STILLTUR Á 48°C
- 1.HM.2 HITASKYNNJARI HITASKYNNJARI ER STAÐSETTUR Í BAKRÁS STILLTUR Á 25°C
- 1.HM.4 HITANEMI LOKAR FYRJR SEGULLOKA EF HITASTIG > 50°C


KERFISLÝSING, GÓLFHITAKERFI:

GÓLFHITAKERFI ER BÚÐ DÆLU OG UPPLÖNDUN ÞAR SEM MÓTORLOKI 1.ML.1 HELDUR INNSTILTUM FRAMRÁSARHITA STÖÐUGUM, MAX 42°C OG STÖRNAD ER AF VATNSHITASKYNNJARA OG ÚTHITANEMA.

ÚTHITASKYNNJARI EYKURAMINNKAU RENNSLI Í GEGNUM 1.ML.1 EFTIR ÚTHITTA. ÞEGAR ÚTHITI ER -15°C ÞÁ ER FRAMRÁSARHITI Á GÓLFHITAKERFI STILLTUR Á 42°C. ÞEGAR ÚTHITI ER 0°C ÞÁ LÆKKAR FRAMRÁSARHITINN Í 35°C. FRAMRÁSARHITI GÓLFHITAKERFIS FER ÞÓ ALDREI NIÐUR FYRJR INNSTILT ÖSKGILDI.

RENNSLI Í HVERKI GÓLFHITALÖGN ER STÖRNAD MED MÓTORLOKUM SEM TENGDIR ERU HITANEMUM / STILLUM Í HVERJU RÝMI.

TENGIKISTUR GÓLFHITALAGNA, 6 STÚTA FYRIR ALLAR ÍBÚÐIR

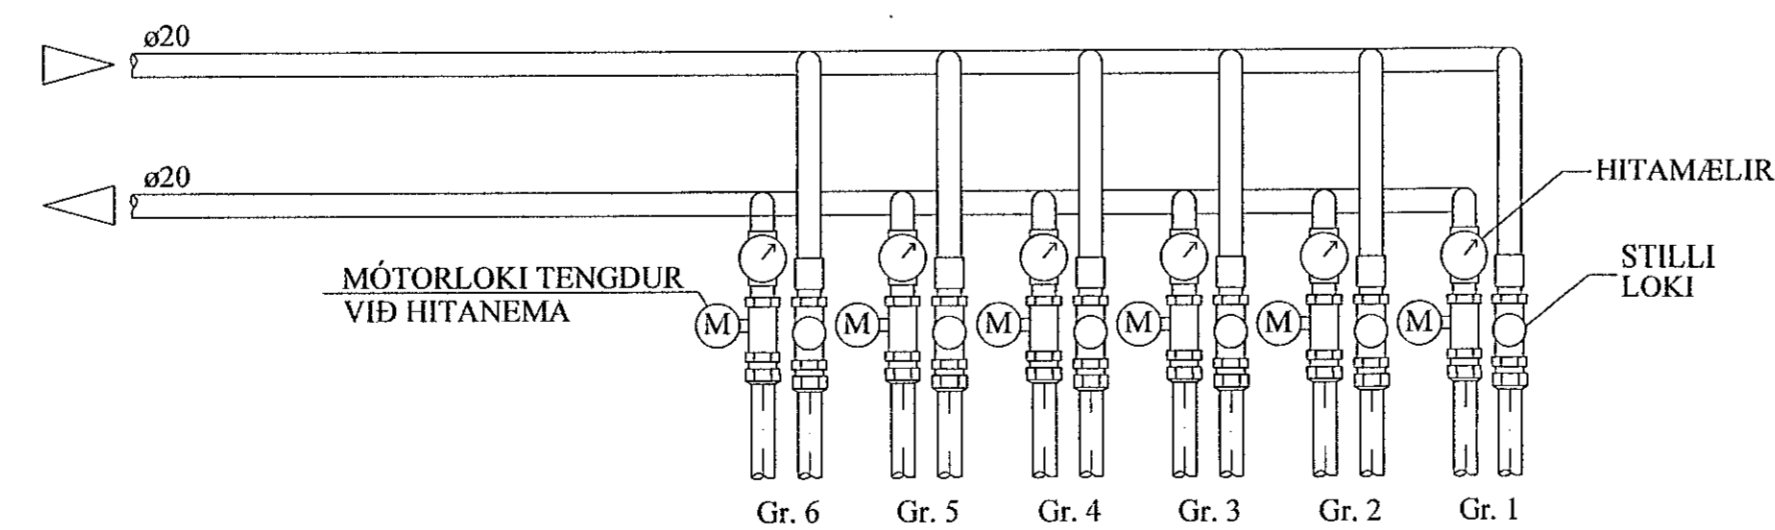

SKÝRINGAR:

MERKINGAR:

- KALT VATN
- HEITT VATN
- FRAMRÁS HITALAGNAR
- BAKRÁS HITALAGNAR
- RENNILOKI / KÚLULOKI
- ÞRÝSTIJAFAFNARI
- STILLILOKI
- EINSTREYMISLOKI
- ÖRYGGISLOKI
- UPPLÖNDUNARLOKI
- HITASTÝRÐUR LOKI
- SEGULLOKI
- MÓTORLOKI
- VARMAKIPITUR
- ÞRÝSTIMINNKAU
- SÍA
- DÆLA
- LOFTTÆMING
- HITAMÆLIR
- HITANEMI
- ÞRÝSTINGSMÆLIR
- ÞRÝSTINGSMEMI
- TÆMING

JÓN KRISTJÁNSSON BYGGINGARVERKFRÆÐINGUR
KT: 210754-4829

A 12.09.'22 OPIÐ KERFI, VEDURSTÖÐ BURT.

BREYTINGAR

TILVÍSANIR:

SKÝRINGAR..... SJÁ TEIKN. NR. 2-01

Reikn. JKJR April '21 Útgeft: 30.04.2021
Telkn. JKJR April '21 Kvarði: ENGINN
Ath. Samþ.

STUÐLASKAÐ 10

Nr. 2-06

Verkluti
GÓLFHITALÖGN OG
NEYSLUVATNSKERFI,
KERFISMYND.

Verkefni
Jón Kristjánsson ehf
Bíóhúsi 12
110 Reykjavík
Sími: 537-9002 Fax: 772-3154
Kt: 540817-0300
Netfang: jkris54@gmail.com