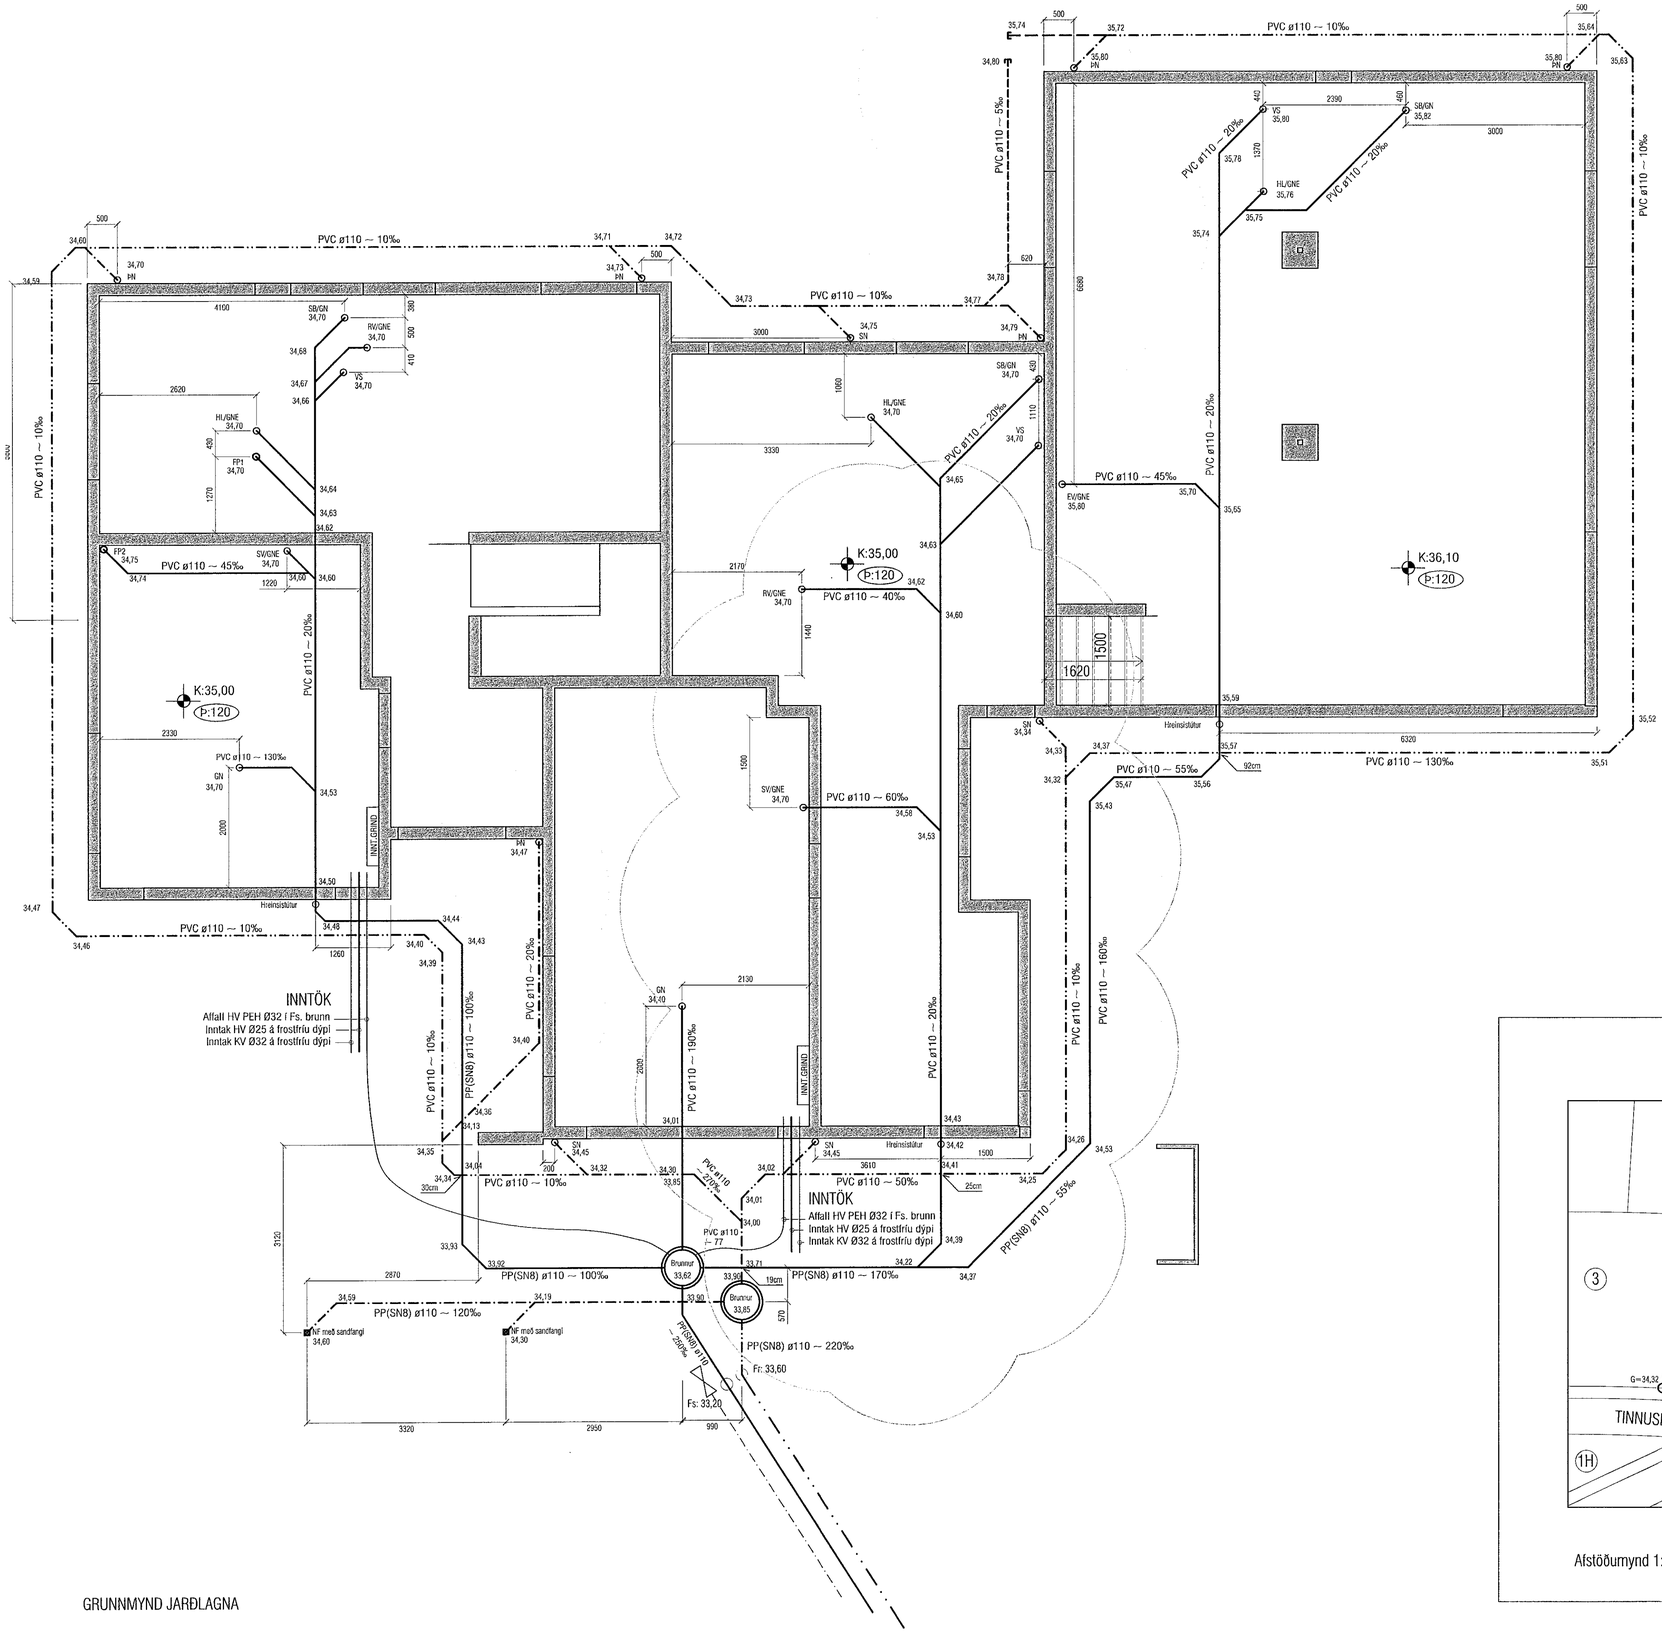

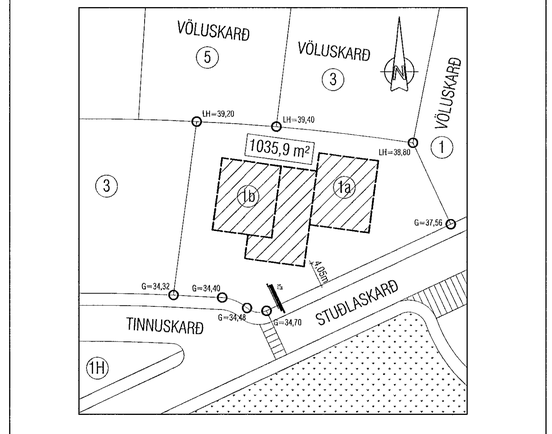

Afstöðumynd 1:500

Samþykkt þann
04. okt. 2022
Byggingafulltrúinn í Hafnarfirði

Útgáfa	Lýsing	Dags.
A	Breyting á dren/regnv. lögn og lækun á SN	22.09.22
-		
-		
-		
-		

Göt í sökkulveggi (300*300) skulu vera í kóla sem er 10 cm neðar en rennsliskóli.

P-Frárennsli
P-Regnvatn
P-Dren
P-Regnv / Dren

VEKTOR
- hönnun og ráðgjöf -
Síðumúla 3, 108 Rvk, s: 554-6650 / 897-5363

Tinnuskarð 1, Hafnarfjarðarbær

Grunnlagnir
Grunnmynd og Afstöðumynd

Hannað	Teiknað	Teikn. nr.
EÞK/DFJ	DFJ	L-02
Dagsetning 13.04.2022	Mkv. 1:50	

Sigurður Hafsteinsson kt. 030859-7749
Byggingatæknifræðingur
Netfang: sigurdur@vektor.is

Samþykkt teikningar:

Samþykkt hæðarmælingar / samræmingarbúnaður:

Blaðst. A1