




Útgáfa	Lýsing	Dags.
A	BREYTING Á ÚTLITI GLUGGA	13.06.22
-		
-		
-		

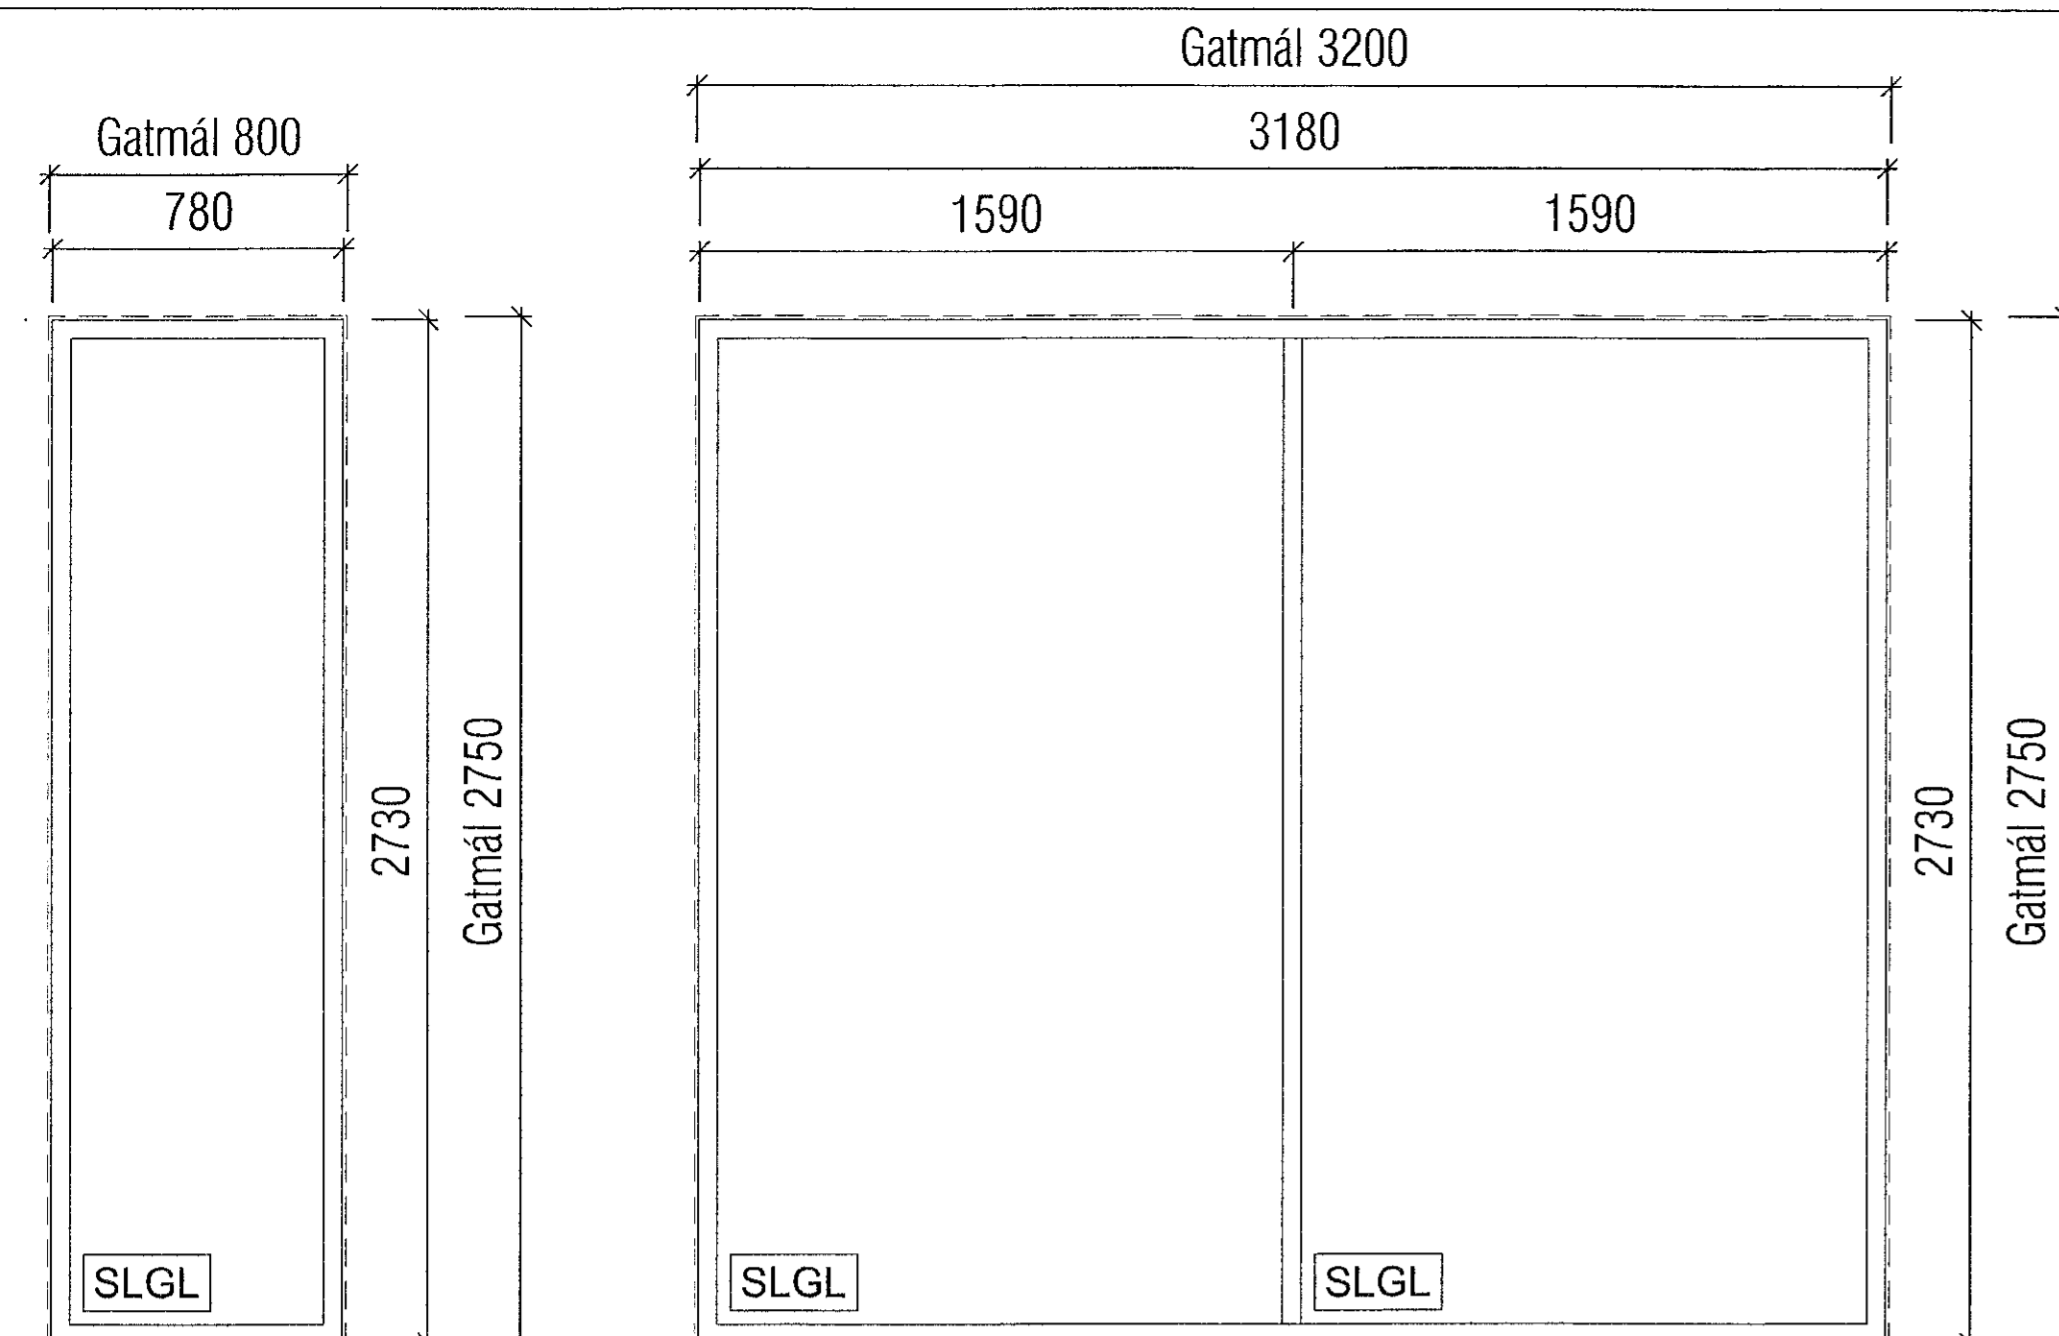


G8 4 stk

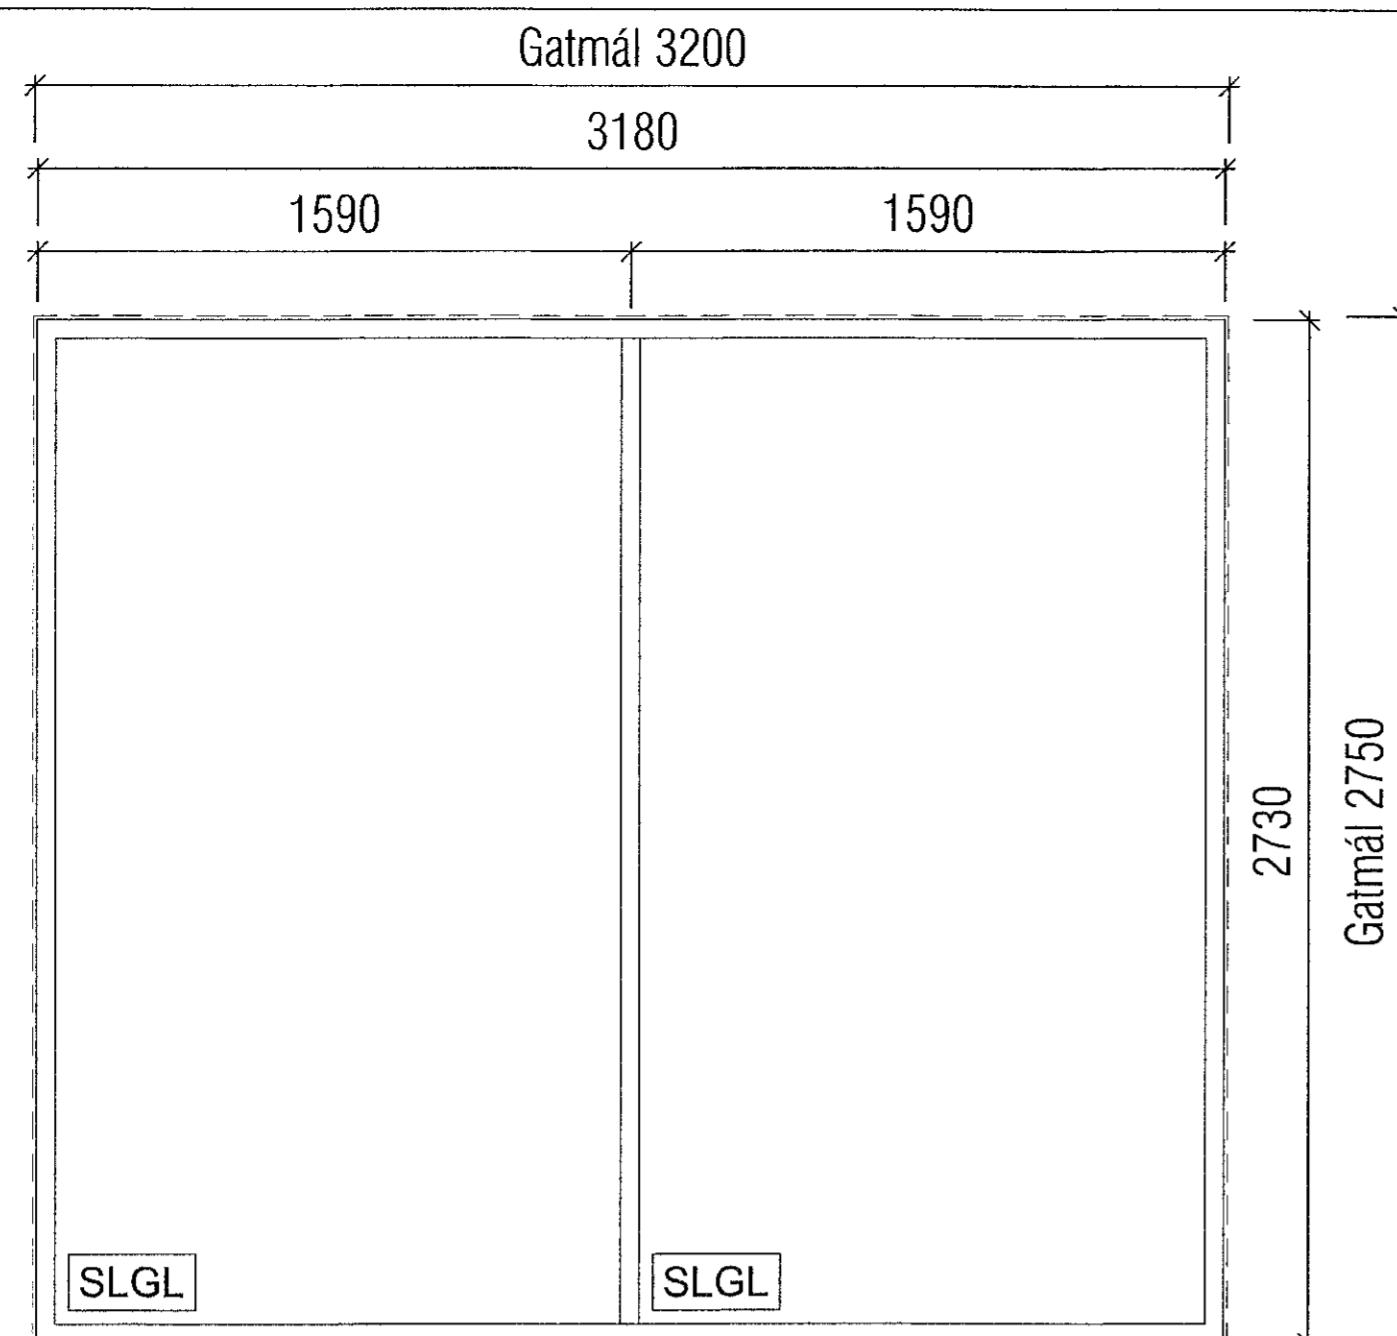


G9 1 stk

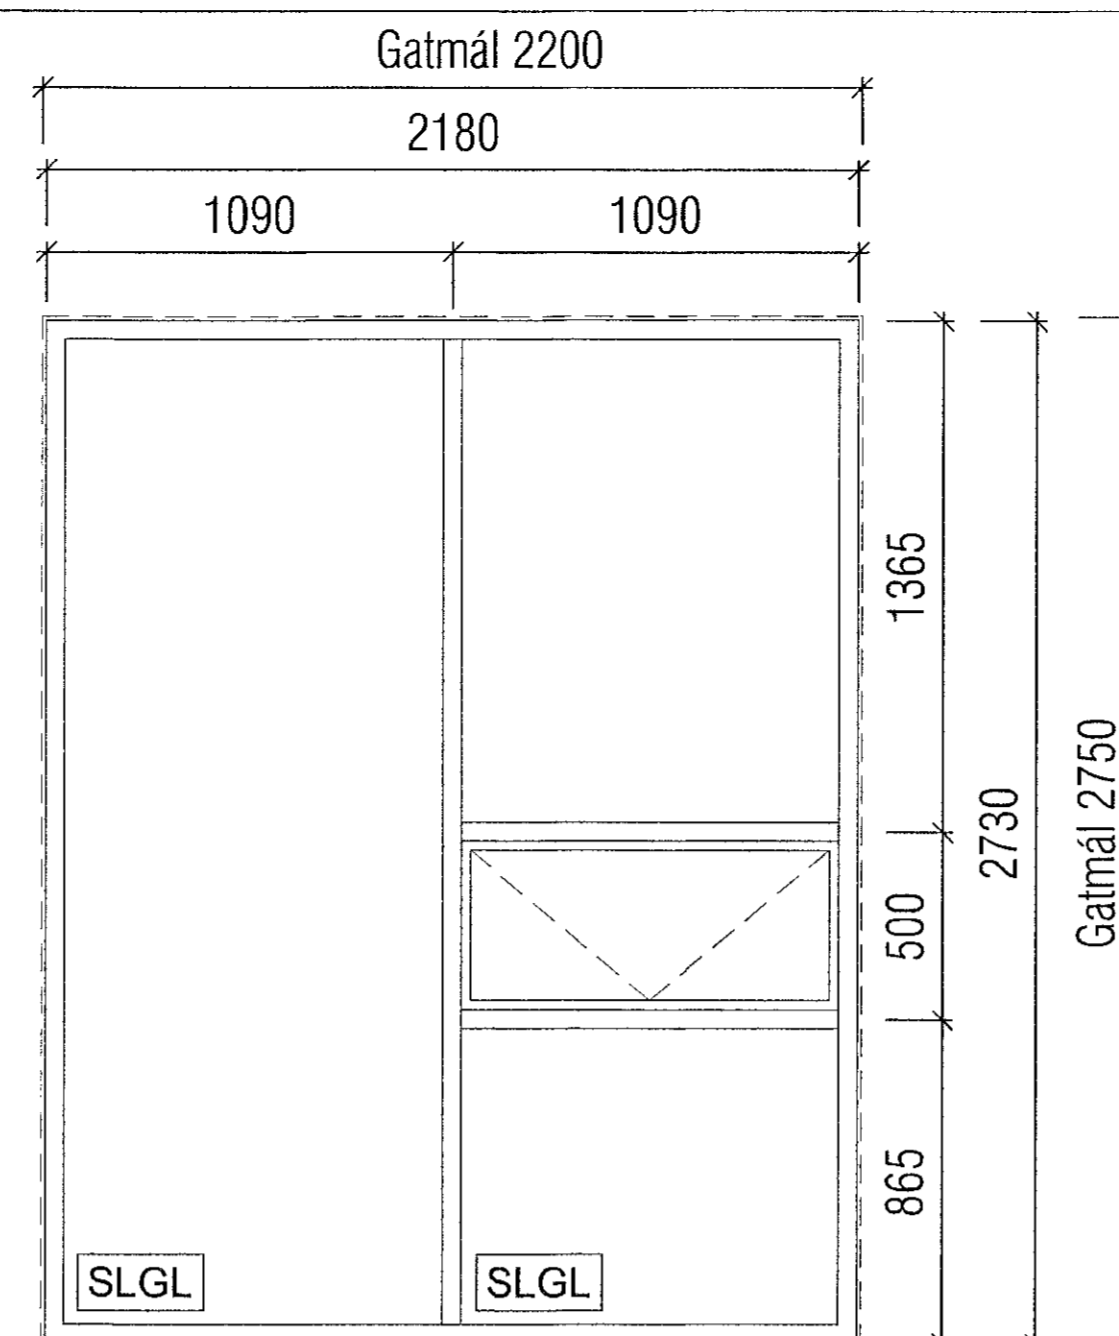

G10 1 stk

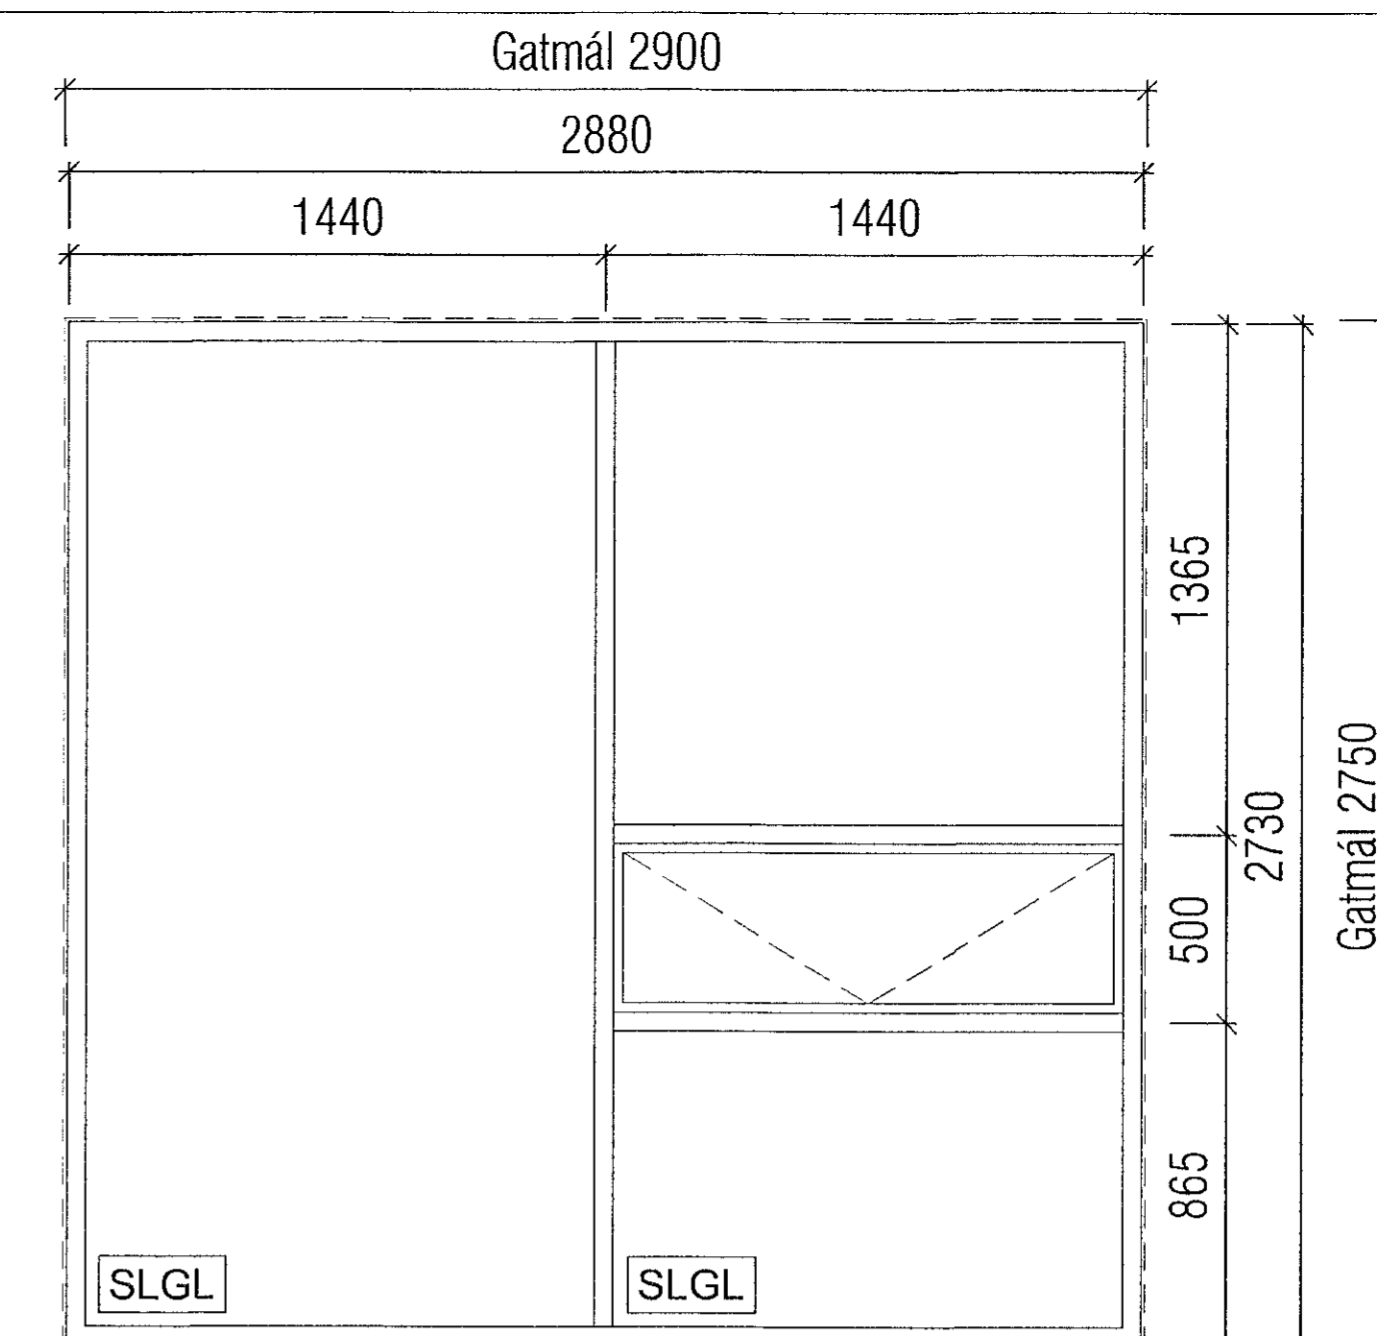


G11 1 stk

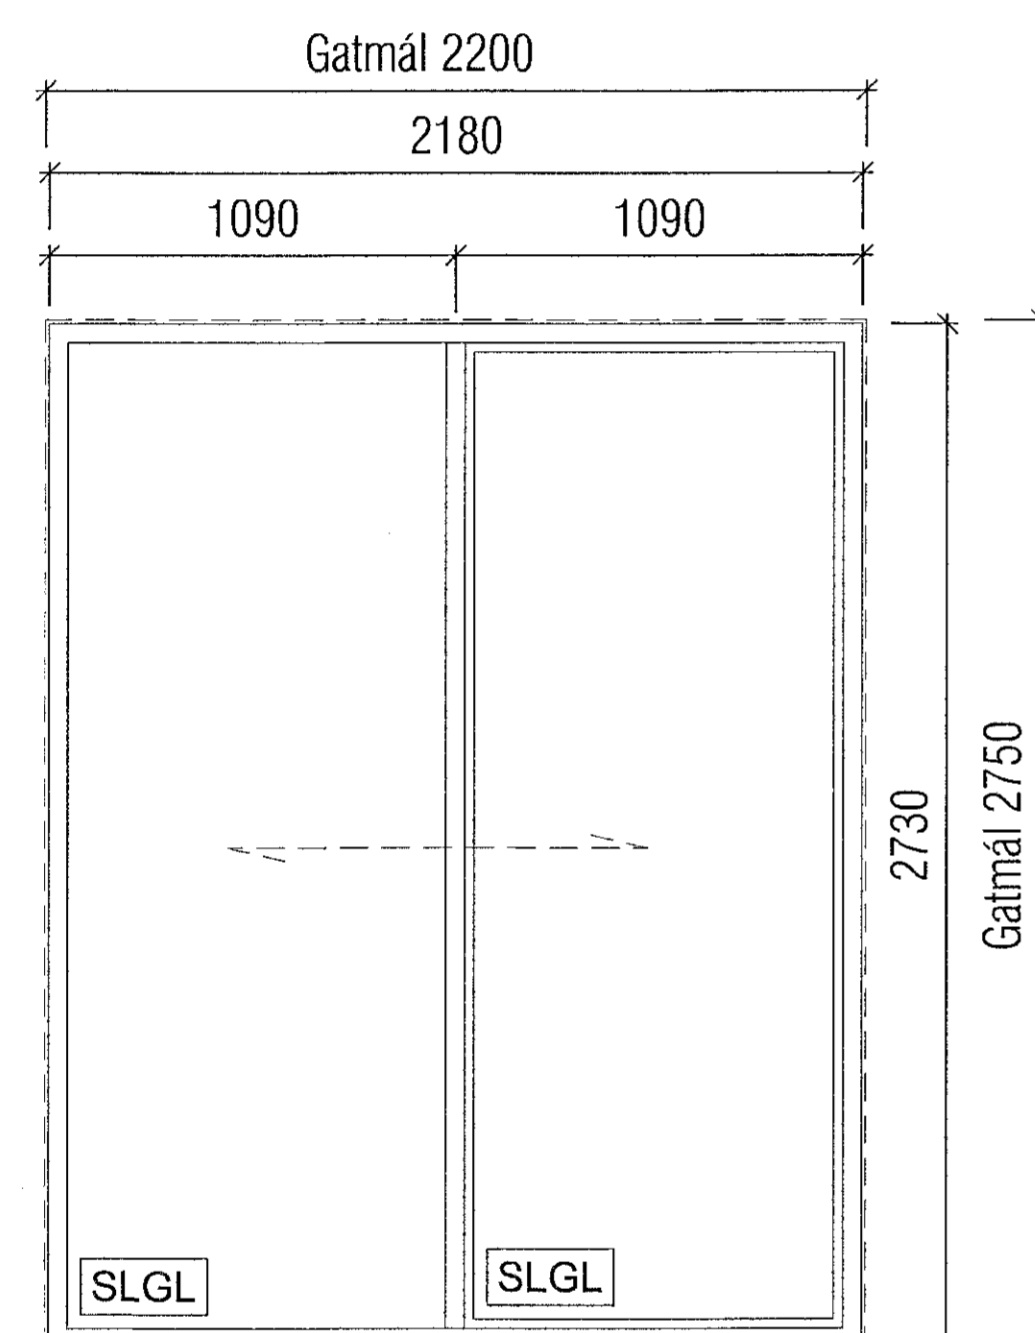


H1 1 stk

Opnun: rennd til vinstri

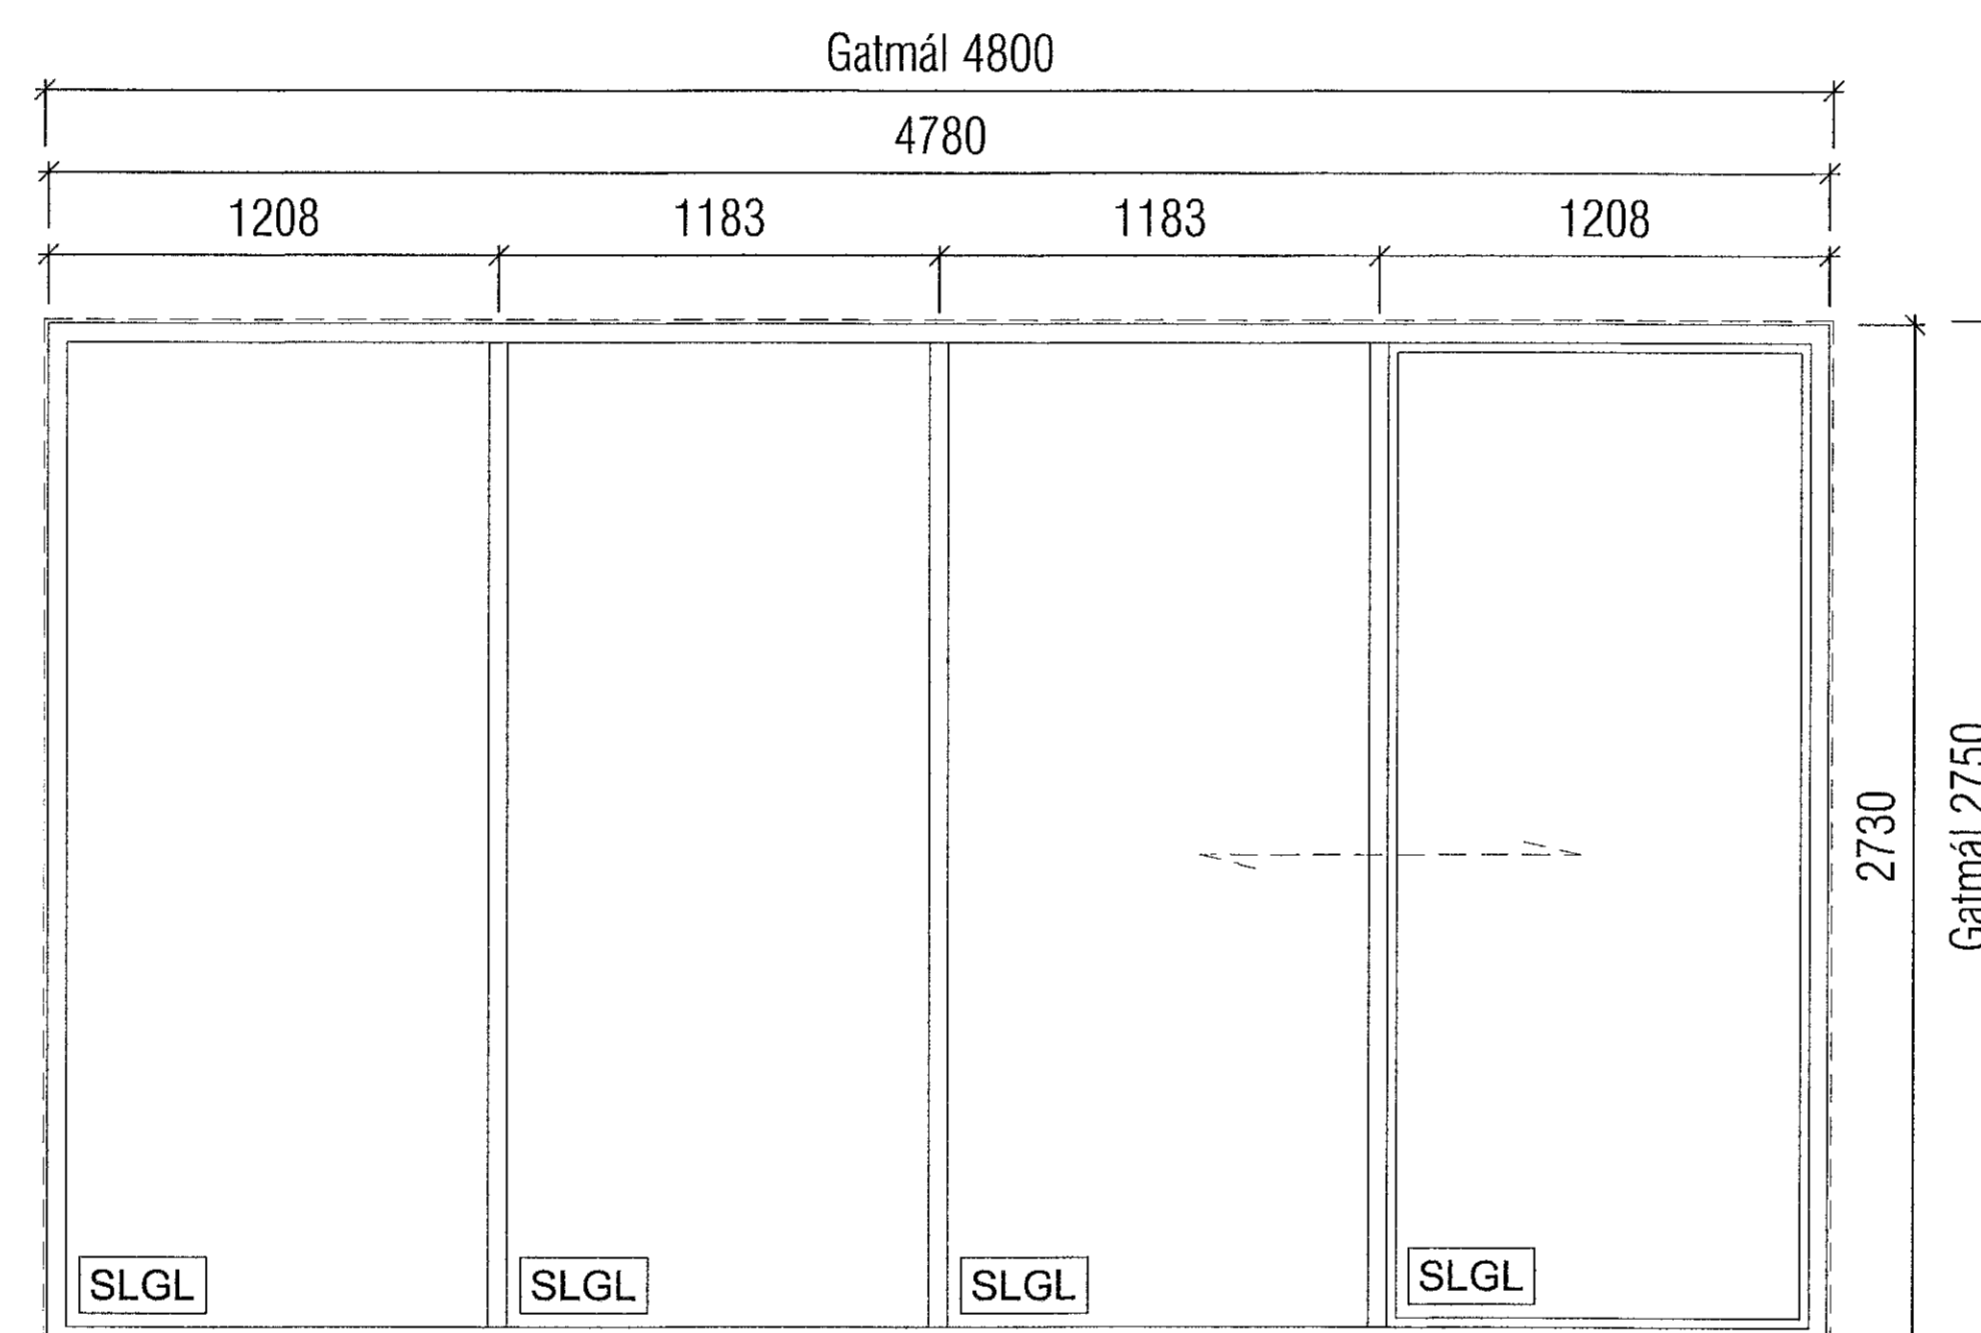

H2 1 stk


Opnun: rennd til vinstri

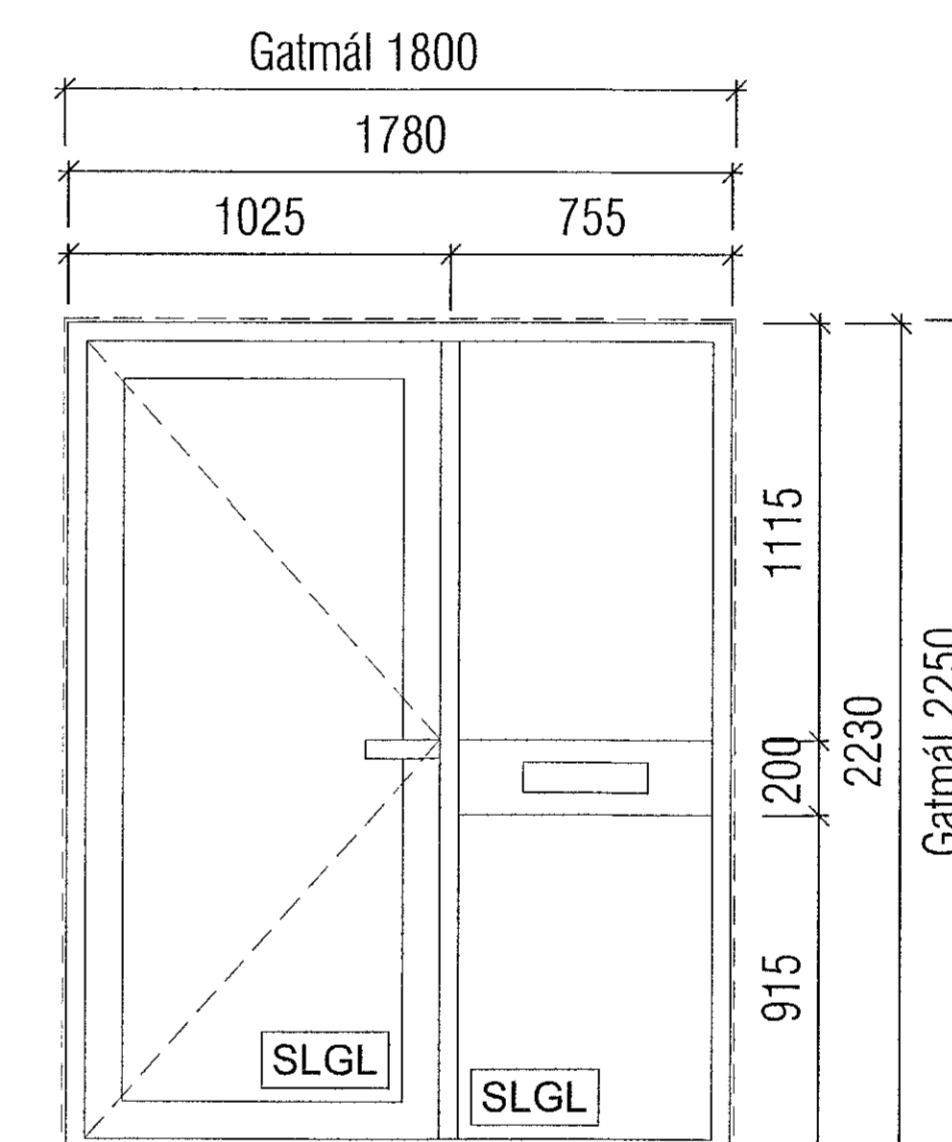

H3 2 stk

Opnun: vinstri inn

Endanlegur gólfkóti

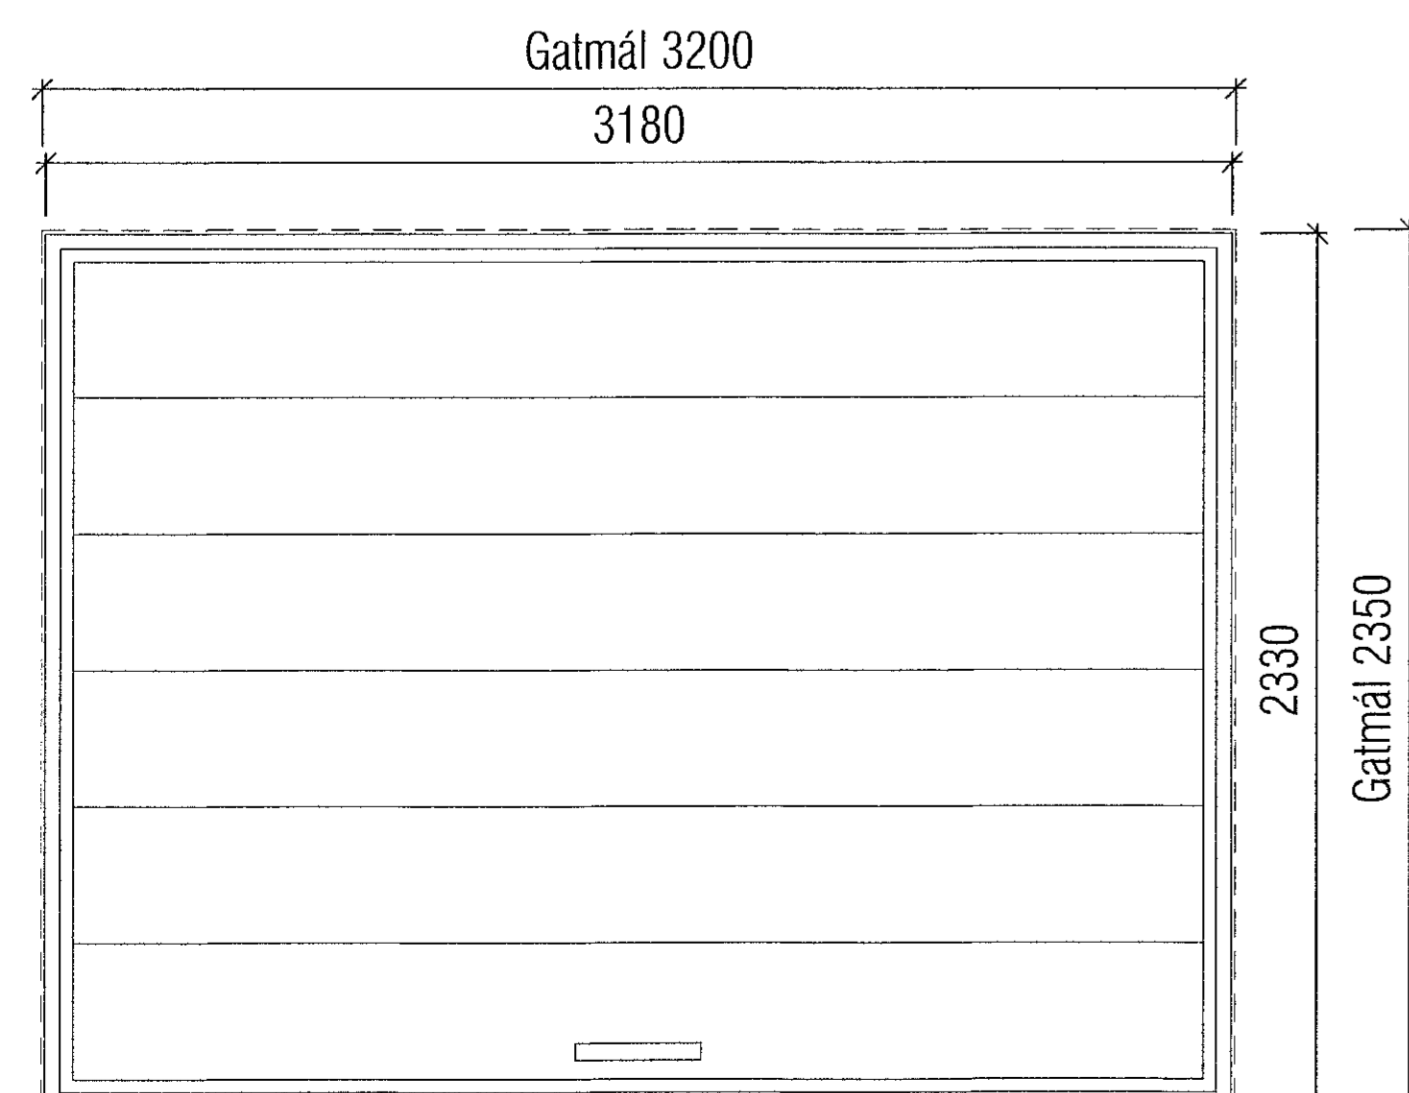

H4 2 stk

Bílskúrshurð

Endanlegur gólfkóti

LITUR HURÐA/GLUGGA RAL 7021

SKÝRINGAR:

ALLAR MÁLSETNINGAR ERU MIÐAÐAR VÍÐ AÐ GLUGGAR OG HURÐIR SÉU SETTIR Í EFTIRÁ. ALLAR MÁLSETNINGAR SKULU SANNREYNDAR MEÐ UPPMÆLINGU Á STADNUM.

BURÐARGETA GLUGGA SKAL VERA Í SAMRÆMI VÍÐ 128 GR. BYGGINGARREGLUGERÐAR. HÁMARKS SVIGNUN SKAL MINNI EN L/300 OG ALDREI MEIRI EN 8mm. MESTI VINDPRÝSTINGUR Á GLUGGA ER QV X 1,0 OG MESTA SOG Á GLUGGA ER QV X 1,1. GRUNNGILDI VINDÁLAGS QV ER UPPGEFIÐ Á TEIKNINGU B-01.

**VEKTOR**  
- hönnun og ráðgjöf -  
Síðumúla 3, 108 Rvk, s. 554 6650 / 897-5363

Tinnuskarð 1, Hafnarfirði

Séruppráttur  
Gluggar og hurðir

Formnúmer	SH	Teknúmer	EBH0	Fóten n.
Dagsetning	11.01.22	Msk.	1:20	S-04

Sigurður Halsteinnsson kt. 030659-7749  
Byggingatekniráðgjafi  
Netfang: sigurdur@vektor.is  
Samþykkt hönnuð:

Sigurður Halsteinnsson / Samráðningaformaður: